


GRUNNMYND
MKV. 1

Samþykkt þann
18 AUG 2009
Byggingatullrúnn í Hafnarfirði
F.h. Hröflur S. Gunnlaugsson

ÚTGÁFUFERILL			
NR.	DAGS	SKÝRINGAR	HAUNAD.
B1	10.10.2006	BYGGINGARTEIKNING	HÖÖ
B2	10.01.2007	MÁLSETNINGAR LAGFERÐAR	HÖÖ
R1	19.08.2008	REYNDARTEIKNING	HÖÖ

DAGS. UNDRSKRIFTAR: NAFN OG KT. SAMREYNDINGARHÖNNUNAR:
UNDRSKRIFT SAMREYNDINGARHÖNNUNAR: *[Signature]*

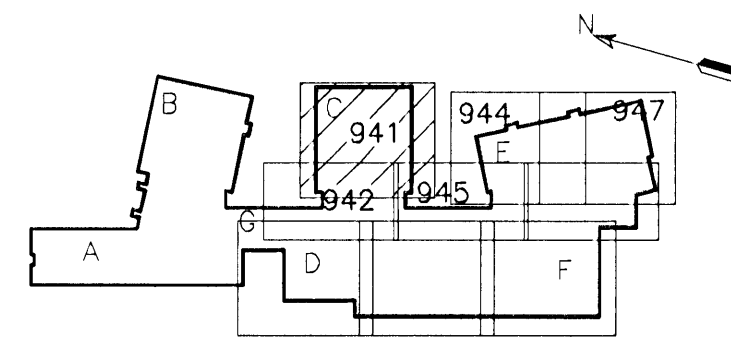


LYKILMYND

SKÝRINGAR:

- A x B B MERKIR GAT Í PLÖTU
A STÆRD Amm x Bmm
- A x B " RAUF Í SÖKKUL EDA VEGG
Amm DJÚPA OG Bmm
BREIDA NEDRI BRÚN Í
K=10,00
H=1000
- A x B " GAT Í SÖKKUL EDA VEGG,
Amm BREITT OG Bmm Á HÆÐ
NEDRI BRÚN Í KÓTA 10,00m
- VL " AD GAT SÉ FAST VID LOFT
ÖLL ÓNEFND MÁL ERU Í mm

MKV. 1

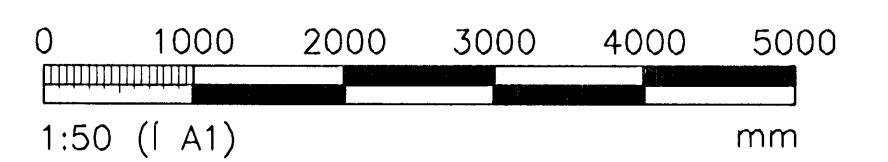

ÖLL AFNOT OG AFRTUN TEIKNINGAR, AD HLUTA EDA HEILD, ER HÁÐ SKRIFLEDDU LEYFI HÖFUNDA.

VGK HÖNNUN

GRENSÁSVEGI 1 - 108 REYKJAVÍK - Sími: 422 3000 - Fax: 422 3001
VEFFANG: www.vgkhonnun.is - NETFANG: vgkhonnun@vgkhonnun.is

HEITI VERKS:
HRAUNVALLASKÓLI 2. ÁF.
DREKAVELLIR 9, HAFNARFIRDI

HEITI TEIKNINGAR:
GATAPLAN:
3. HÆÐ, GRUNNMYND
VEGGIR OG LOFTPLATA

MILT:	TEIKNAD:	LS	ÖRNSLUNUMER:	LNVR:	3.151.218
HAUNAD:	PG	YFIRFAR:	JGG	MKV:	1:50
DAGS. UNDRSKRIFTAR:	NAFN OG KT. HÖNNUNAR:	VGK - HÖNNUN	430572-0169	B2-941	
UNDRSKRIFT HÖNNUNAR:	LÁRUS ÁRSÆLSSON		200862-5119	ÚTGÁFA:	R1