


Sambykkt þann  
18 AUG 2009  
Byggingafultrúinn í Hafnarfirði  
Fh. Hrólfur S. Gunnlaugsson

ÚTGÁFUERILL


NUMER	DAGS	SKÝRINGAR	HINNAD
B1	10.10.2008	BYGGINGARTEIKNING	HÖÖ
B2	10.01.2007	MÁLSETNINGAR LAGFERÐAR	HÖÖ
R1	19.08.2008	REYNDARTEIKNING	HÖÖ

DAGS. UNDIRSKRIFTAR: NAFN OG KT. SAMREYMINGARHÖNNUDAR:  
UNDIRSKRIFT SAMREYMINGARHÖNNUDAR:

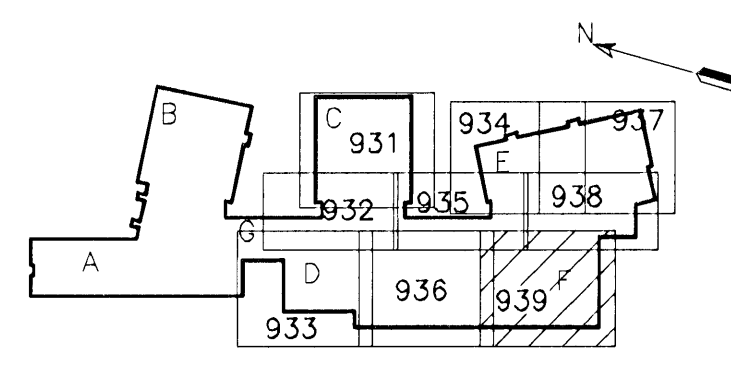

SKÝRINGAR:

- A x B B MERKIR GAT Í PLÖTU STÆRD Amm x Bmm
  - RAUF Í SÖKKUL EDA VEGG Amm DJÚPA OG Bmm
  - A x B BREIDA NEDRI BRÚN Í KÓTA 10,00m OG HÆÐ 1000mm
  - A x B GAT Í SÖKKUL EDA VEGG, Amm BREITT OG Bmm Á HÆÐ NEDRI BRÚN Í KÓTA 10,00m
  - VL AD GAT SÉ FAST VID LOFT
- ÖLL ÓNEFND MÁL ERU Í mm

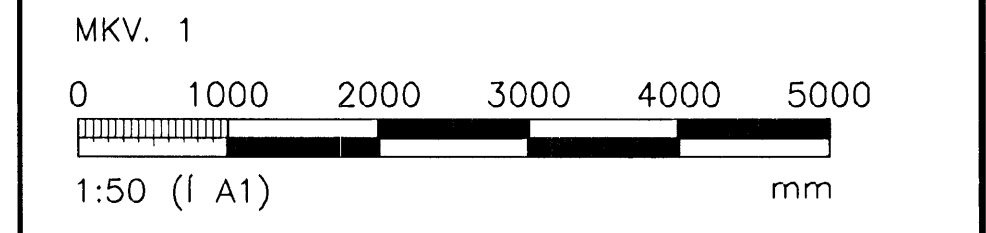

ÖLL AFNOT OG AFRTUN TEIKNINGAR, AD HLUTA EDA HEILD, ER HÁÐ SKRIFLEGU LEYFI HÖFUNDA.



HEITI TEIKNINGAR:  
**HRAUNVALLASKÓLI 2. ÁF.**  
DREKAVELLIR 9, HAFNARFIRDI

HEITI TEIKNINGAR:  
GATAPLAN;  
2. HÆÐ, GRUNNMYND  
VEGGIR OG LOFTPLATA

MÆLI:	TEIKNAD:	DEYMSLANGMER:	VNR:
	LS		3.151.218
HANNAÐ:	YFIRFARÐ:	MKV:	NR. TEIKNINGAR:
HÖÖ/BÍO/PB	JGG	1:50	
DAGS. UNDIRSKRIFTAR:	NAFN OG KT. HÖNNUDAR:		
31.12.2008	VGK-HÖNNUN	430572-0169	<b>B2-938</b>
UNDIRSKRIFT HÖNNUDAR:			ÚTGÁFA:
LÁRUS ÁRSÉLSSON		200862-5119	R1

GRUNNMYND  
MKV. 1