


Samþykkt þann  
18 AUG 2009  
Byggingatvöðunin í Hafnarfirði  
F.h. Hrólfur S. Gunnlaugsson

ÚTGÁFUFERILL

NÚMÉR	DAGS	SKÝRINGAR	LIÐANNAÐ
B1	10.10.2006	BYGGINGARTEIKNING	HÖG
B2	10.01.2007	MÁLSETNINGAR LAGFERÐAR	HÖG
B3	14.11.2007	ÖDT LAGFERÐ	HÖG
R1	19.08.2008	REYNDARTEIKNING	HÖG


DAGS. UNDRSKRIFTAR: NAFN OG KT. SAMREYMDINGARHÖNNUNAR:  
UNDRSKRIFT SAMREYMDINGARHÖNNUNAR:

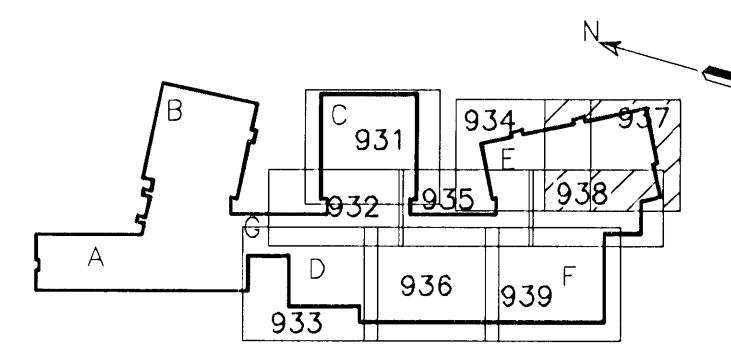

LYKILMYND

SKÝRINGAR:

- A x B B MERKIR GAT Í PLÖTU STÆRD Amm x Bmm
- A x B " RAUF Í SÖKKUL EDA VEGG Amm DJÚPA OG Bmm BREIDA NEDRI BRÚN Í KÓTA 10,00m OG HÆD 1000mm
- A x B " GAT Í SÖKKUL EDA VEGG, Amm BREITT OG Bmm Á HÆD NEDRI BRÚN Í KÓTA 10,00m
- VL " AD GAT SÉ FAST VID LOFT ÖLL ÖNEFND MÁL ERU Í mm

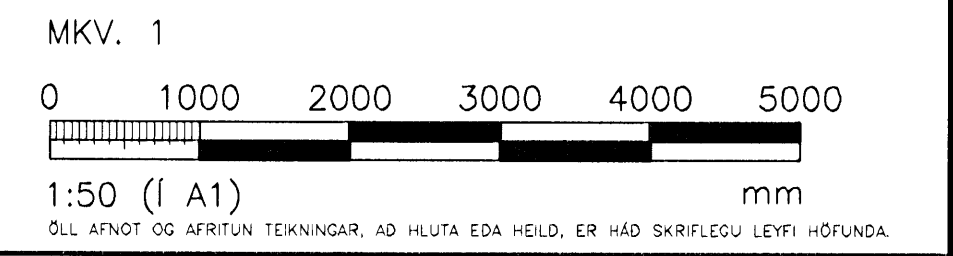

**VGK HÖNNUN**  
GRENÁSÁVEGI 1 - 108 REYKJAVÍK - Sími: 422 3000 - Fax: 422 3001  
VEFFANG: www.vgkhonnun.is - NETFANG: vgkhonnun@vgkhonnun.is

HEITI VERKS:  
**HRAUNVALLASKÓLI 2. ÁF.**  
DREKAVELLIR 9, HAFNARFIRÐI

HEITI TEIKNINGAR:  
GATAPLAN;  
2. HÆÐ, GRUNNMYND  
VEGGIR OG LOFTPLATA

MÉLI:	TEIKNAD:	GEYMSLUNUMER:	VNR:
LIÐANNAÐ:	YFIRFAR:	MKV:	NR. TEIKNINGAR:
DAGS. UNDRSKRIFTAR:	NAFN OG KT. HÖNNUNAR:		<b>B2-937</b>
UNDRSKRIFT HÖNNUNAR:	VGK-HÖNNUN	430572-0169	ÚTGÁFA:
LÁRUS ÁRSELISSON		200862-5119	<b>R1</b>

GRUNNMYND  
MKV. 1

