



**Samþykkt bann**  
**18 AUG 2009**  
 Byggingafráttíðing í Hafnarfirði  
 F.h. Hrólfur S. Gunnlaugsson

ÓTGÁFUFRILL			
NÚMÉR	DAGS	SKÝRINGAR	HANNAÐ
B1	10.10.2006	BYGGINGARTEIKNING	HÖÖ
B2	10.01.2007	MÁLSETNINGAR LAGFERÐAR	HÖÖ
R1	19.08.2008	REYNDARTEIKNING	HÖÖ


50mm HLJÓÐE BRUNAENANGI 930x930-K=24,31  
 Ú501 (6000)  
 DAGS UNDIRSKRIFTAR: NAFN OG KT. SAMRÆMINGARHÖNDUÐAR:  
 UNDIRSKRIFT SAMRÆMINGARHÖNDUÐAR:

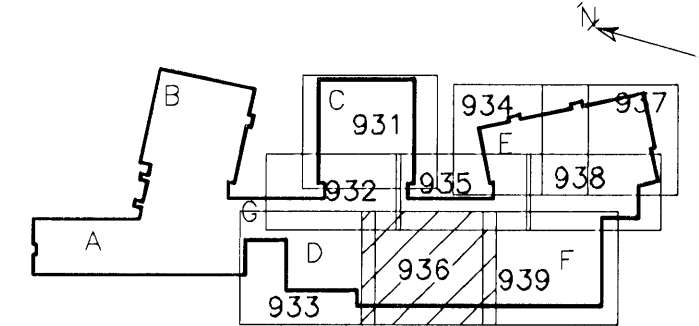

LYKILMYND

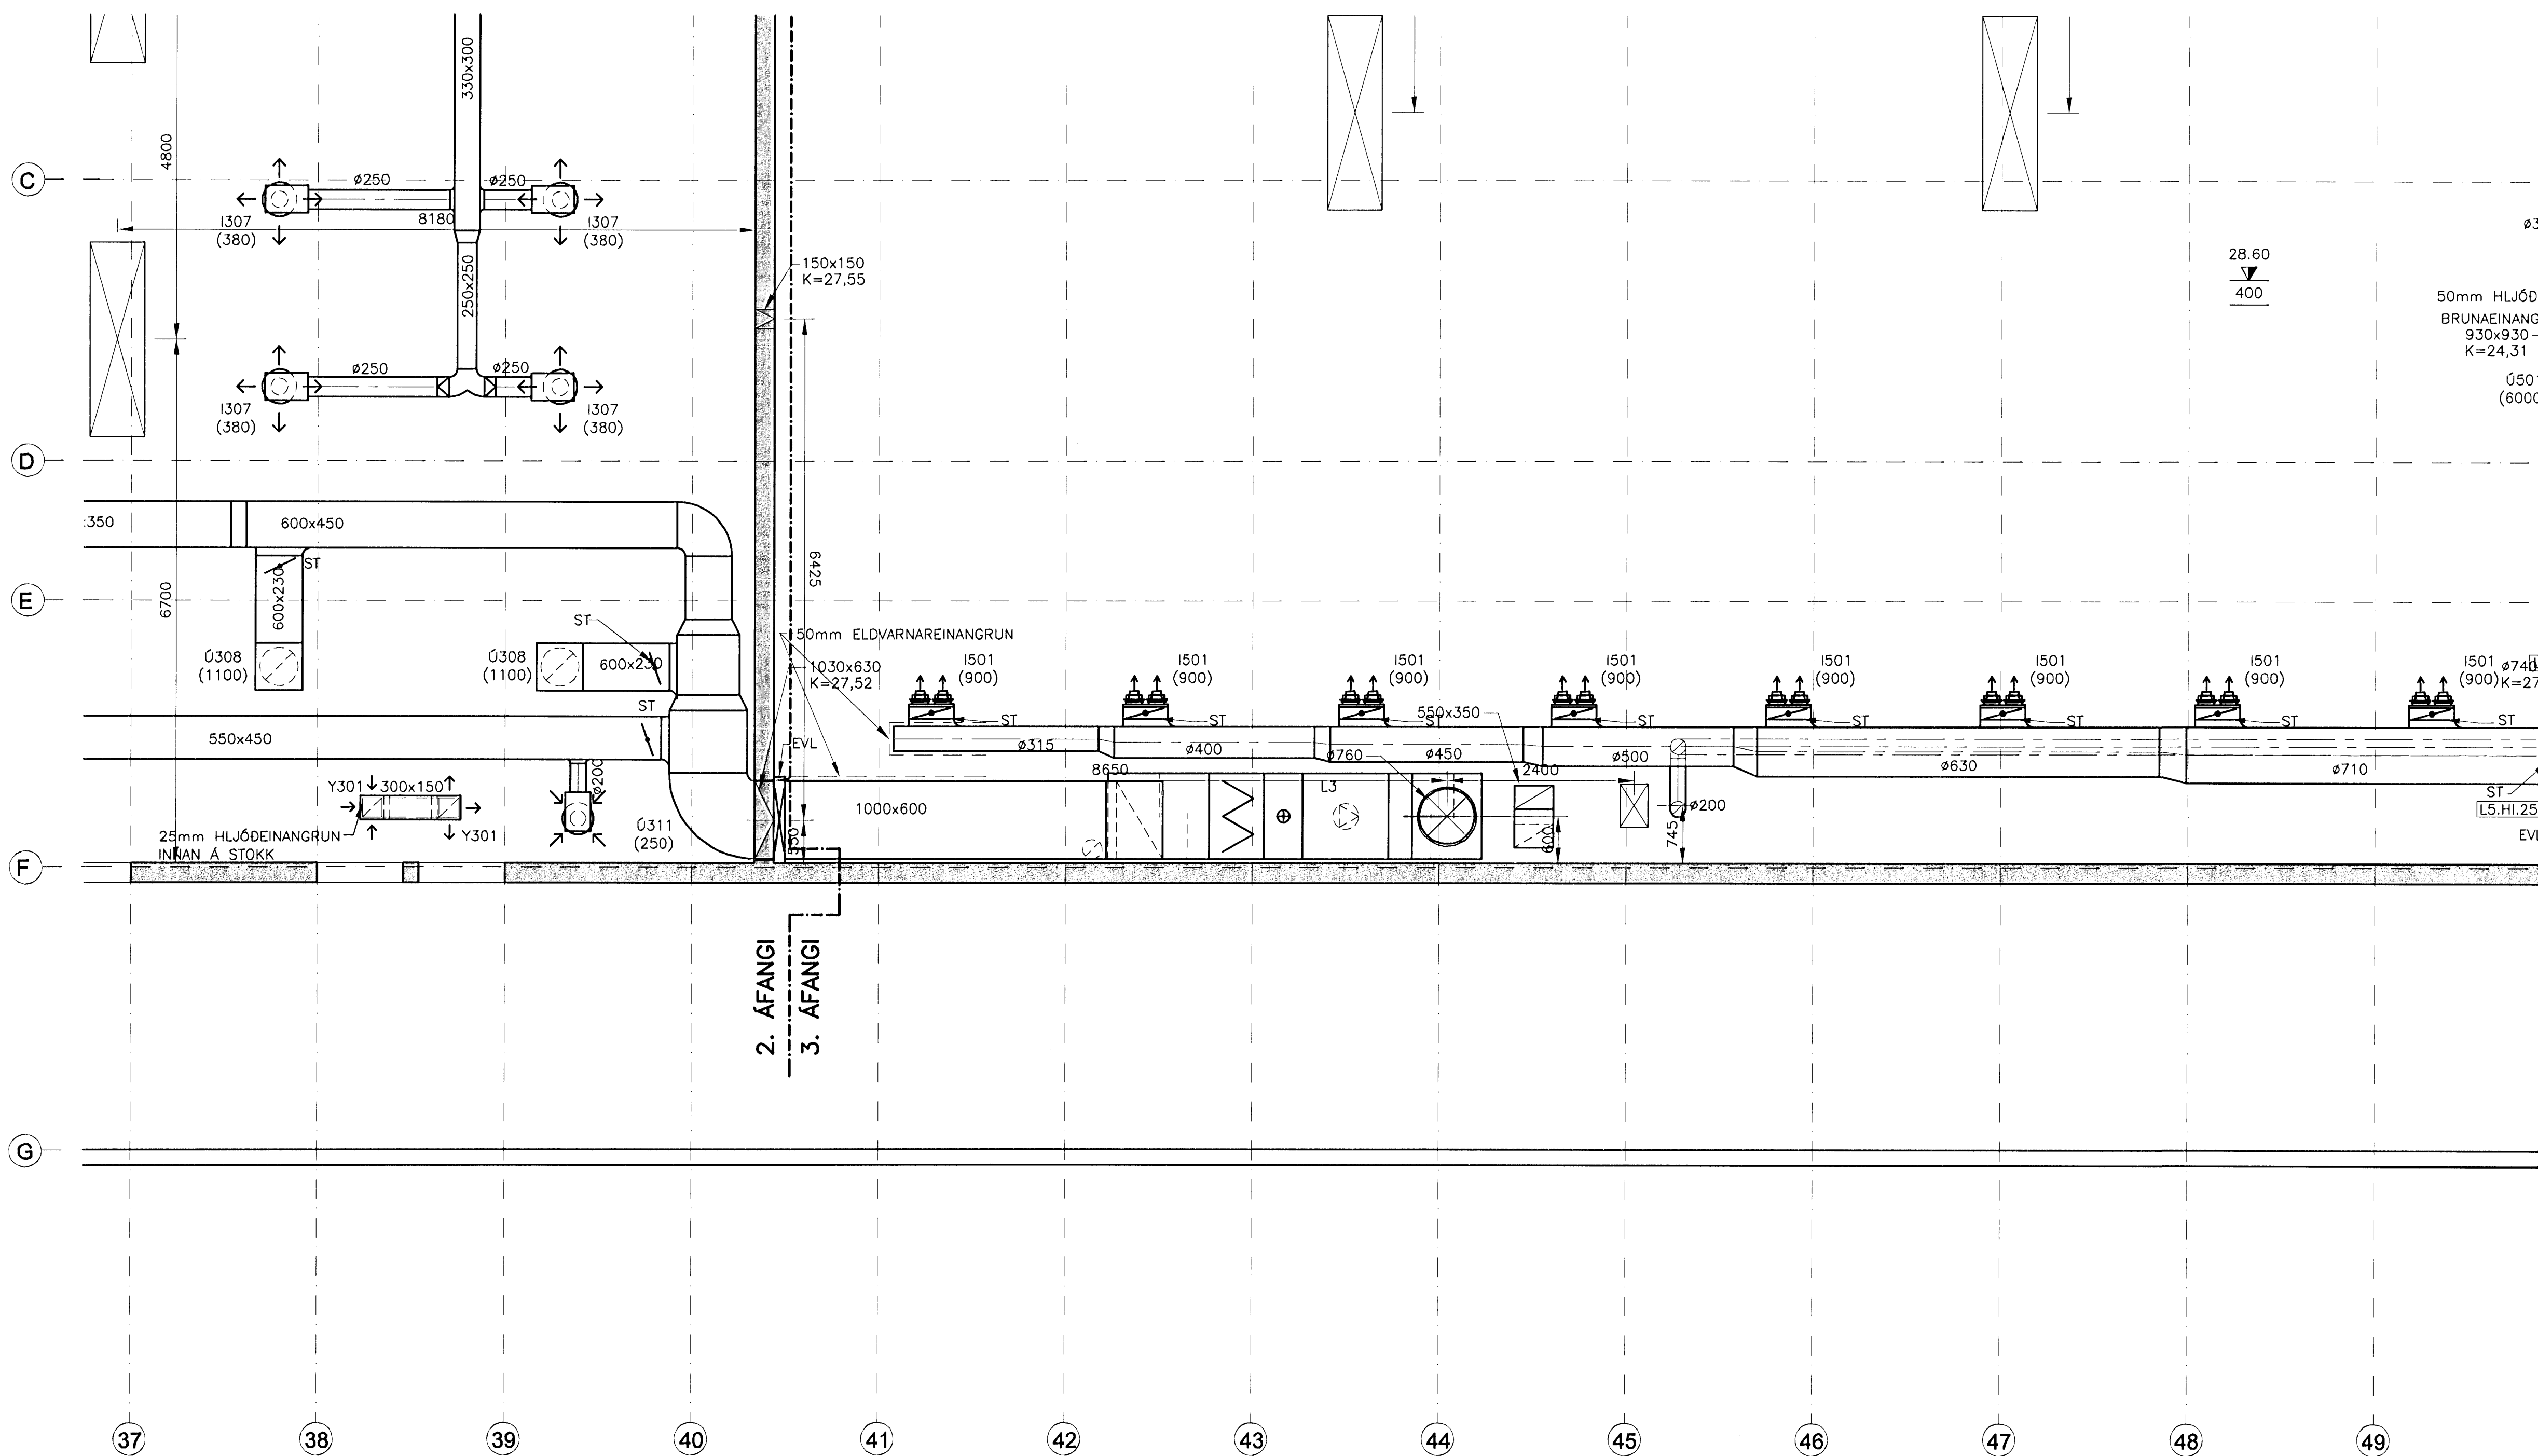

- SKÝRINGAR:**
- A x B B MERKIR GAT Í PLÖTU STÆRD Amm x Bmm
  - A x B RAUF Í SÖKKUL EDA VEGG Amm DJÚPA OG Bmm BREIDA NEDRI BRÚN Í KÓTA 10,00m OG HÆÐ 1000mm
  - A x B GAT Í SÖKKUL EDA VEGG, Amm BREITT OG Bmm Á HÆÐ NEDRI BRÚN Í KÓTA 10,00m
  - VL AD GAT SÉ FAST VID LOFT
- ÖLL ÓNEFND MÁL ERU Í mm

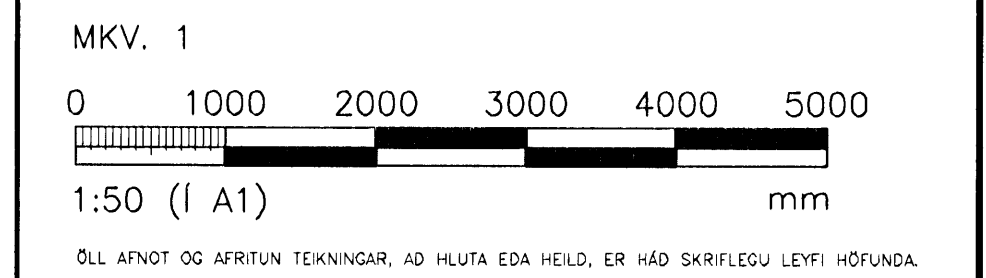

**VGK HÖNNUN**  
 GRENSÁSVEGI 1 - 108 REYKJAVÍK - Sími: 422 3000 - FAX: 422 3001  
 VEFPAÐ: www.vgkhonnun.is - NETFAÐ: vgkhonnun@vgkhonnun.is

HEITI VERKS:  
**HRAUNVALLASKÓLI 2. AF.**  
**DREKAVELLIR 9, HAFNARFIRÐI**

HEITI TEIKNINGAR:  
**GATAPLAN;**  
**2. HÆÐ, GRUNNMYND**  
**VEGGIR OG LOFTPLATA**

MALT:	TEIKNND:	GETMSLUNÚMÉR:	VNR:
HÖÖ/BÍO/PB	JGG	LS	3.151.218
DAGS UNDIRSKRIFTAR:	NAFN OG KT. HÖNDUÐAR:	MKV:	NR. TEIKNINGAR:
31.12.2008	VGK-HÖNNUN	1:50	<b>B2-936</b>
UNDIRSKRIFT HÖNDUÐAR:	200862-5119	ÓTGÁFU:	R1

GRUNNMYND  
 MKV. 1