


Sambúðlað
18 AUG 2009
Byggingatritunir og matgæðing
F.h. Hrólfur S. Gunnlaugsson

ÓTGÁFUERILL

NR.:	DAGS:	SKÝRINGAR:	HANNAÐ:
B1	10.10.2006	BYGGINGARTEIKNING	HÖÖ
B2	10.01.2007	MÁLSETNINGAR LAGFERÐAR	HÖÖ
R1	19.08.2008	REYNDARTEIKNING	HÖÖ

DAGS. UNDRISKRIFAR: NAFN OG KT. SAMREYNDINGARHÖNNUNAR:
UNDRISKRIF SAMREYNDINGARHÖNNUNAR: *[Signature]*

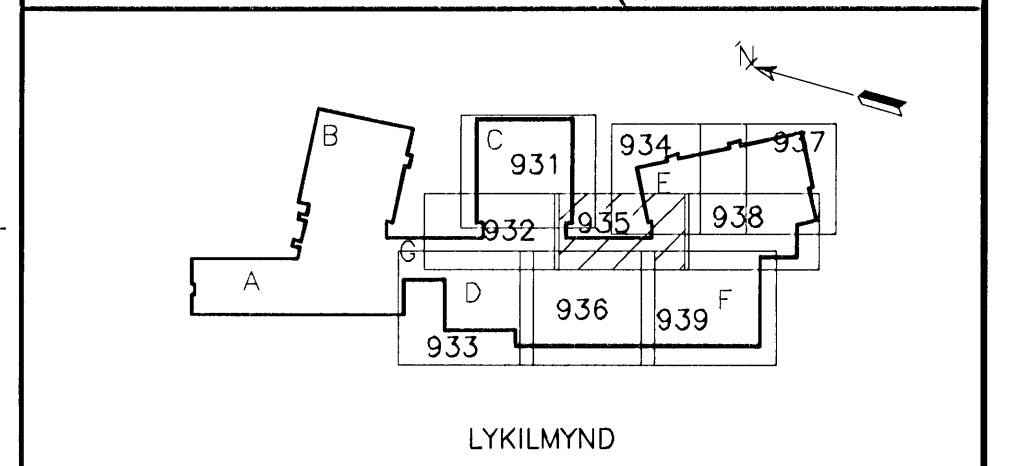

SKÝRINGAR:

A x B B MERKIR GAT Í PLÖTU STÆRD Amm x Bmm

A x B RAUF Í SÖKKUL EDA VEGG Amm DJÚPA OG Bmm BREIDA NEDRI BRÚN Í KÓTA 10,00m OG HÆD 1000mm

A x B GAT Í SÖKKUL EDA VEGG, Amm BREITT OG Bmm Á HÆD NEDRI BRÚN Í KÓTA 10,00m

VL AD GAT SÉ FAST VID LOFT ÖLL ÓNEFND MÁL ERU Í mm

MKV. 1
0 1000 2000 3000 4000 5000
1:50 (Í A1) mm

ÖLL AFMÖT OG AFMÖTUNARTEIKNINGAR, AD HLUTA EDA HEILD, ER HÁÐ SKRIFLEGG LEYFI: HÖFUNDA.

VGK HÖNNUN
GRENNSÁSVEGI 1 - 108 REYKJAVÍK - Sími: 422 3000 - Fax: 422 3001
VEFFANG: www.vgkhönnun.is - NETFANG: vgkhönnun@vgkhönnun.is

HRAUNVALLASKÓLI 2. AF.
DREKAVELLIR 9, HAFNARFIRDI

HEITI TEIKNINGAR:
GÁTAPLAN;
2. HÆÐ, GRUNNMYND
VEGGIR OG LOFTPLATA

MÁLT:	TEIKNAD:	GEYMSLUNGUMER:	VNR:
HANNAÐ: HÖÖ/BIO/PB	YFIRFAR: JGG	MKV: 1:50	NR. TEIKNINGAR: 3.151.218
DAGS. UNDRISKRIFAR: 31.12.2008	NAFN OG KT. HÖNNUNAR: VGK-HÖNNUN	430572-0169	B2-935
UNDRISKRIF HÖNNUNAR: LÁRUS ÁRSÉLSSON	200862-5119	ÓTGÁFA: R1	

GRUNNMYND
MKV. 1