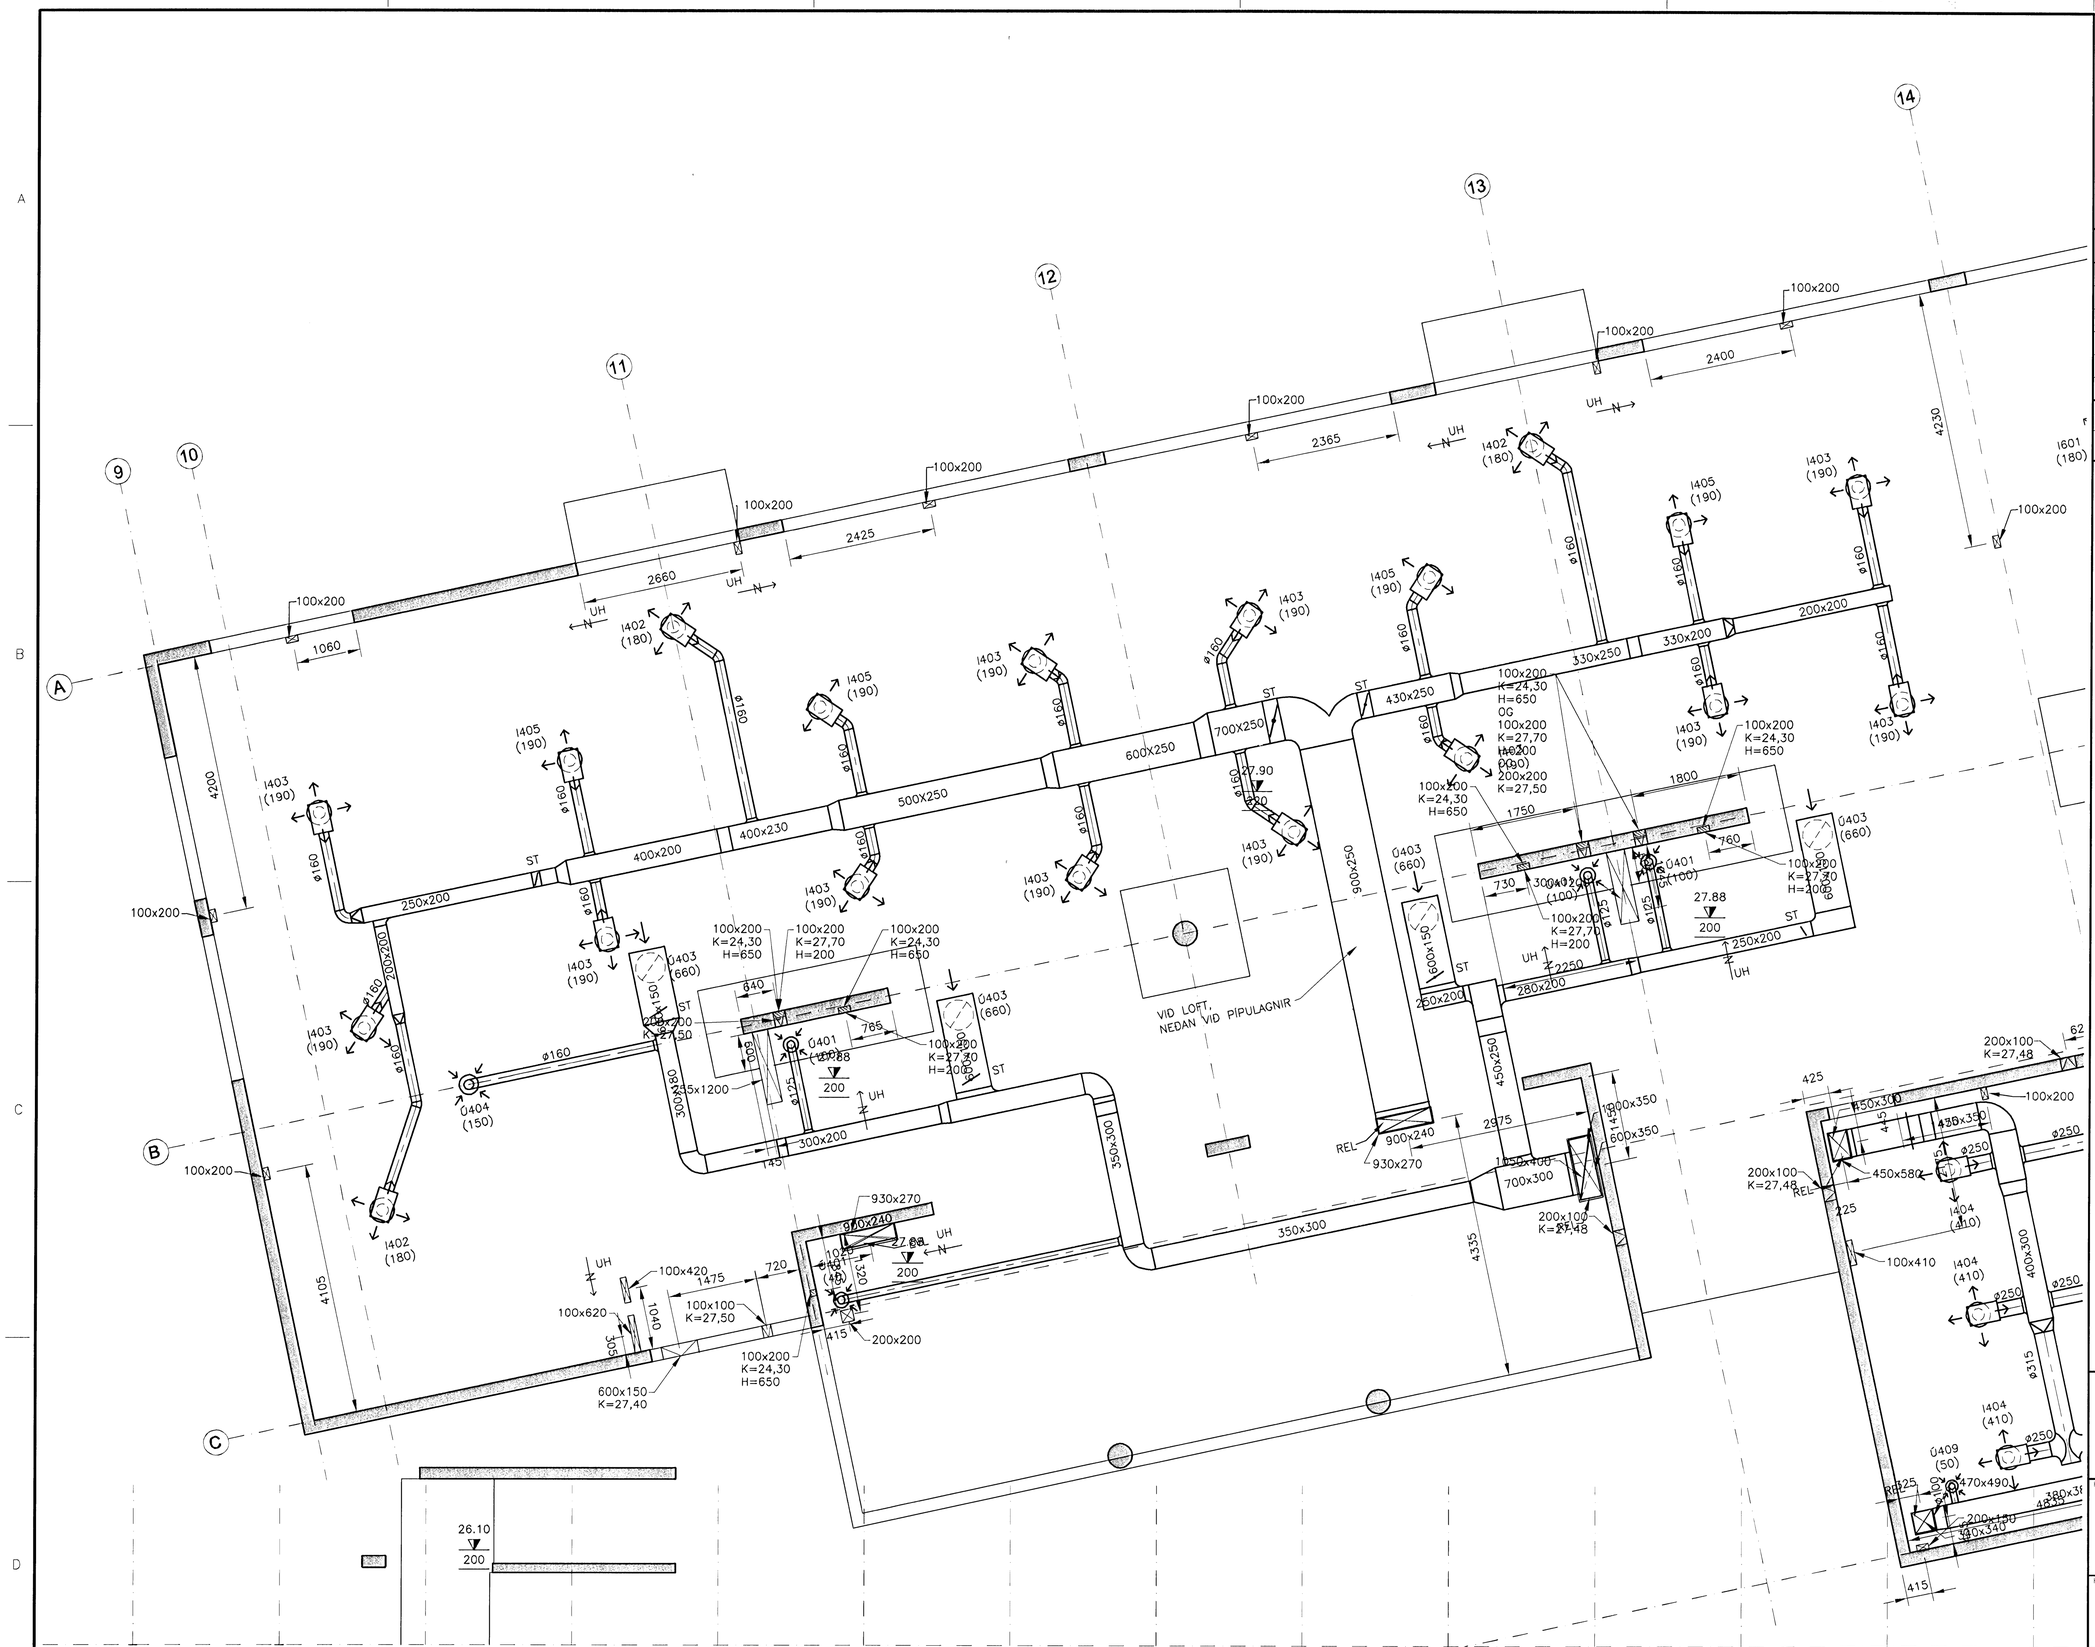

GRUNNMYND
MKV. 1

Samþykkt bann
18 AUG 2009
Byggingafulltrúinn í Hafnarfirði
F.h. Hrólfur S. Gunnlaugsson

ÚTGÁFUFERILL

NÚMER:	DAGS:	SKÝRINGAR:	HANNAÐ:
B1	10.10.2006	BYGGINGARTEIKNING	HÖÓ
B2	10.01.2007	MÁLSETNINGAR LAGFÆRÐAR	HÖÓ
B3	14.11.2007	GATI BÆTT VIÐ	HÖÓ
R1	19.08.2008	REYNDARTEIKNING	HÖÓ

DAGS. UNDIRSKRIFTAR: | NAFN OG KT. SAMREMINGARHÖNNUÐAR:
UNDIRSKRIFT SAMREMINGARHÖNNUÐAR:

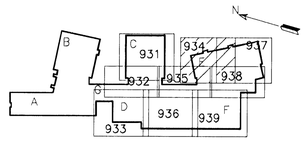

LYKILMYND

SKÝRINGAR:

A x B	MERKIR	GAT Í PLÖTU STÆRÐ Amm x Bmm
A x B K=10,00 H=1000	"	RAUF Í SÖKKUL EÐA VEGG Amm DJÚPA OG Bmm BREIÐA NEDRI BRÚN Í KÓTA 10,00m OG HÆÐ 1000mm
A x B K=10,00	"	GAT Í SÖKKUL EÐA VEGG, Amm BREITT OG Bmm Á HÆÐ NEDRI BRÚN Í KÓTA 10,00m
VL	"	AÐ GAT SÉ FAST VIÐ LOFT

ÖLL ÓNEFND MÁL ERU Í mm

MKV. 1
0 1000 2000 3000 4000 5000
1:50 (Í A1) mm

ÖLL AFNOT OG AFRITUN TEIKNINGAR, AÐ HLUTA EÐA HEILD, ER HÁÐ SKRIFLEGU LEYFI HÖFUNDA

VGK HÖNNUN
GRENSÁSVEGI 1 · 108 REYKJAVÍK · SÍMI: 422 3000 · FAX: 422 3001
VEFFANG: www.vgkhonnun.is · NETFANG: vgkhonnun@vgkhonnun.is

HEITI VERKS:
HRAUNVALLASKÓLI 2. ÁF.
DREKAVELLIR 9, HAFNARFIRÐI

HEITI TEIKNINGAR:
GATAPLAN;
2. HÆÐ, GRUNNMYND
VEGGIR OG LOFTPLATA

MÆLT:	TEIKNAÐ: LS	GEYMSLUNÚMER:	VNR: 3.151.218
HANNAÐ: HÖÓ/BIO/PB	YFIRFARIÐ: JGG	MKV: 1:50	NR. TEIKNINGAR: B2-934
DAGS. UNDIRSKRIFTAR: 31 12 2008	NAFN OG KT. HÖNNUÐAR: VGK-HÖNNUN 430572-0169		
UNDIRSKRIFT HÖNNUÐAR: LÁRUS ÁRSÆLSSON	200862-5119		ÚTGÁFA: R1