


Sampylkt þann
18 AUG 2009
 Byggingatvittunin í Hafnarfirði
 F.h. Hrólfur S. Gunnlaugsson

ÚTGÁFUERILL

NÚMÉR	DAGS	SKRIFINGAR	HAUNAD
B1	10.10.2006	BYGGINGARTEIKNING	H00
B2	10.01.2007	MÁLSETNINGAR LAGFERÐAR	H00
R1	19.08.2008	REYNDARTEIKNING	H00

DAGS. UNDRISKRIFAR: NAFN OG KT. SAMRÆMINGARHÖNNUNAR
 UNDRISKRIF SAMRÆMINGARHÖNNUNAR: *[Signature]*

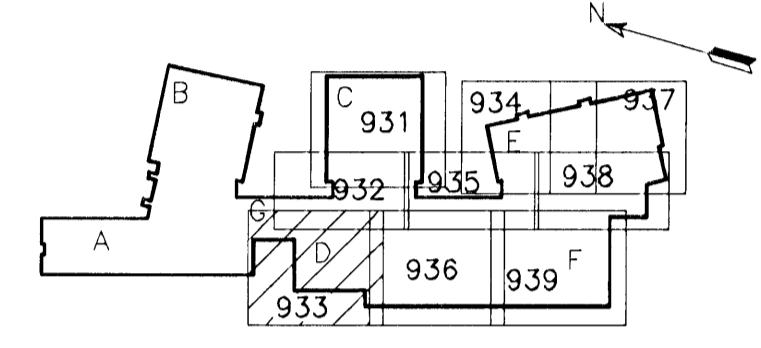


LYKILMYND

25mm HLJÓÐEINANGRI
 INNAN Á STOKK

SKÝRINGAR:

- A x B B MERKIR GAT Í PLÖTU
A STÆRD Amm x Bmm
- RAUF Í SÖKKUL EDA VEGG
Amm DJÚPA OG Bmm
BREIDA NEDRI BRÚN Í
KÓTA 10,00m OG HÆÐ 1000mm
- A x B K=10,00
H=1000
- A x B K=10,00
GAT Í SÖKKUL EDA VEGG,
Amm BREITT OG Bmm Á HÆÐ
NEDRI BRÚN Í KÓTA 10,00m
- VL AD GAT SÉ FAST VID LOFT
ÖLL ÓNEFND MÁL ERU Í mm

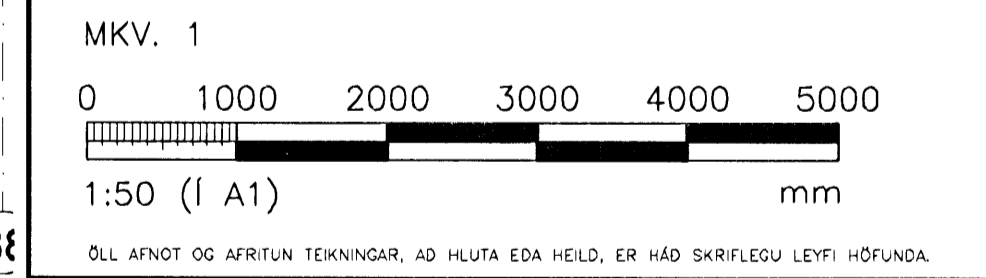

VGK HÖNNUN
 GRENSÁSVEDI 1 - 108 REYKJAVÍK - Sími: 422 3000 - Fax: 422 3001
 VEFANG: www.vgkhonnun.is - NETFANG: vgkhonnun@vgkhonnun.is

HEITI VERKS:
HRAUNVALLASKÓLI 2. AF.
 DREKAVELLIR 9, HAFNARFIRÐI

HEITI TEIKNINGAR:
 GATAPLAN:
 2. HÆÐ, GRUNNMYND
 VEGGIR OG LOFTPLATA

MÁLI:	TEIKNADI:	GEYMSLUNGAMER:	VNR:
HAUNAD:	YFRIFAR:	MKV:	NR TEIKNINGAR:
DAGS. UNDRISKRIFAR:	NAFN OG KT. HÖNNUNAR:		B2-933
UNDRISKRIF HÖNNUNAR:	VGK-HÖNNUN	430572-0169	ÚTGÁFA:
LÁRUS ÁRSKILSSON		200862-5119	R1

GRUNNMYND
 MKV. 1