


Undirritun samráðingardönnuðar:
 28.04.2009
 Hrólfur S. Gunnlaugsson

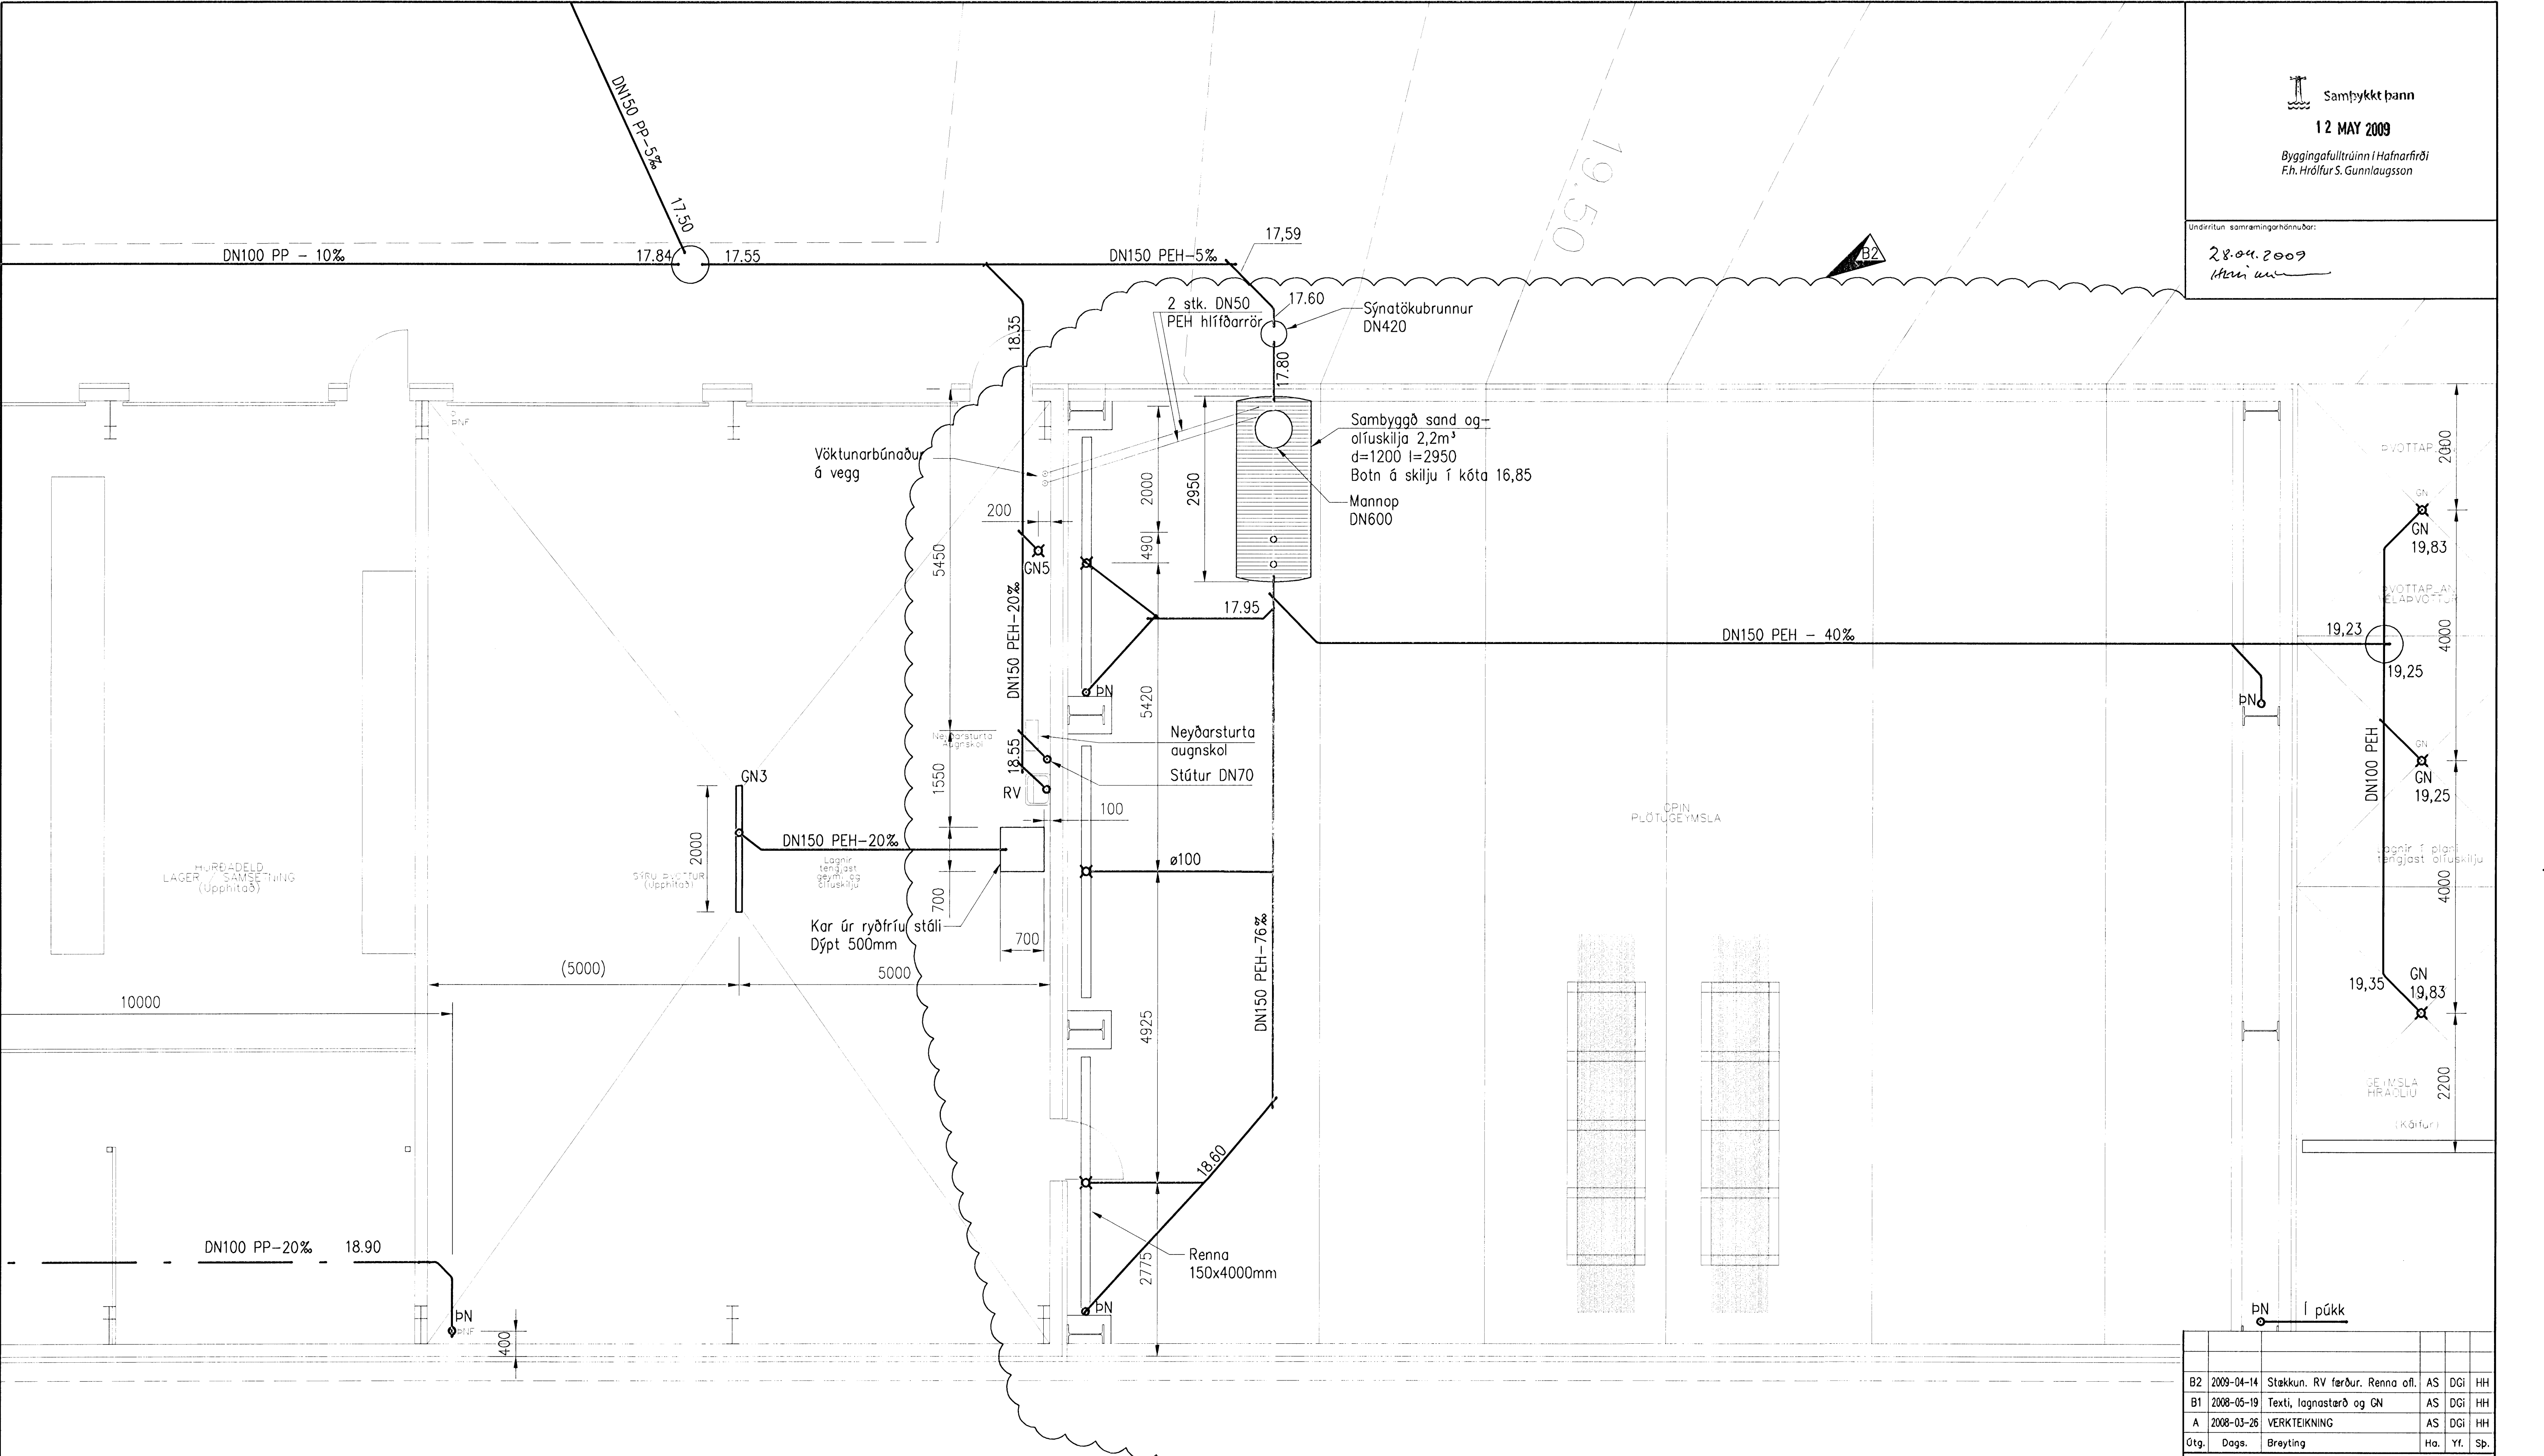


B2	2009-04-14	Stækun. RV færður. Renna ofl.	AS	DGI	HH
B1	2008-05-19	Texti, lagnastærð og GN	AS	DGI	HH
A	2008-03-26	VERKTEIKNING	AS	DGI	HH
Útg.	Dags.	Bræyting	Ha.	Yf.	Sp.

GJÁHELLA 4, HAFNARFIRÐI
 HÉÐINN HF.
 FRÁRENNSLISLAGNIR
 SIBERÍA, LAGNIR Í GRUNNI 2/2

HEILBRIGÐISEFTIRLIT
 HAFNARFJARDAR-
 OG KÓPAVOSSVÆÐIS
 Gæðingur 7
 12/09 hsk

VST Verkræðistofa		Sigurðar Thoroddsen hf.	
Hafnarvegur 4, 108 Reykjavík, kt. 611278-0289		Sími: 569 5000, fax: 569 5010, vefang: www.vst.is	
Höfundur: AS	Verkefni: SCH	Skala: 1:50	Samþykkt: 150948-4020
Töluskrá: K:\2006.01\48\tekn\lag\HED-7141-142.dwg	Blöðstærð: A1	Dagur: OKT. 2007	Nr: 2006.0148 7.142 B2

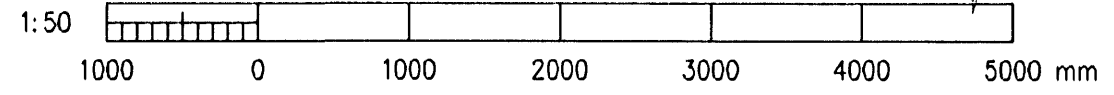

© ÖLL AÐNOT OG AFRITUN TEKNIKA, AÐ HEUTA EÐA Í HEIÐ, ER HÁÐ SKRIFLEGU LEITI HÖFUNGA