
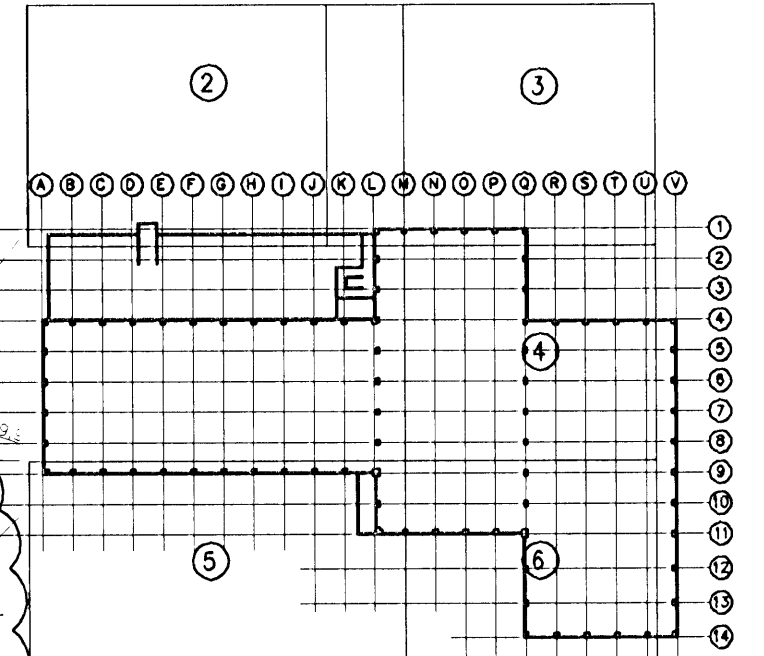


Samþykkt bann
 12 MAY 2009
 F.h. Hrólfur S. Gunnlaugsson

 28.04.2009
 Helgi

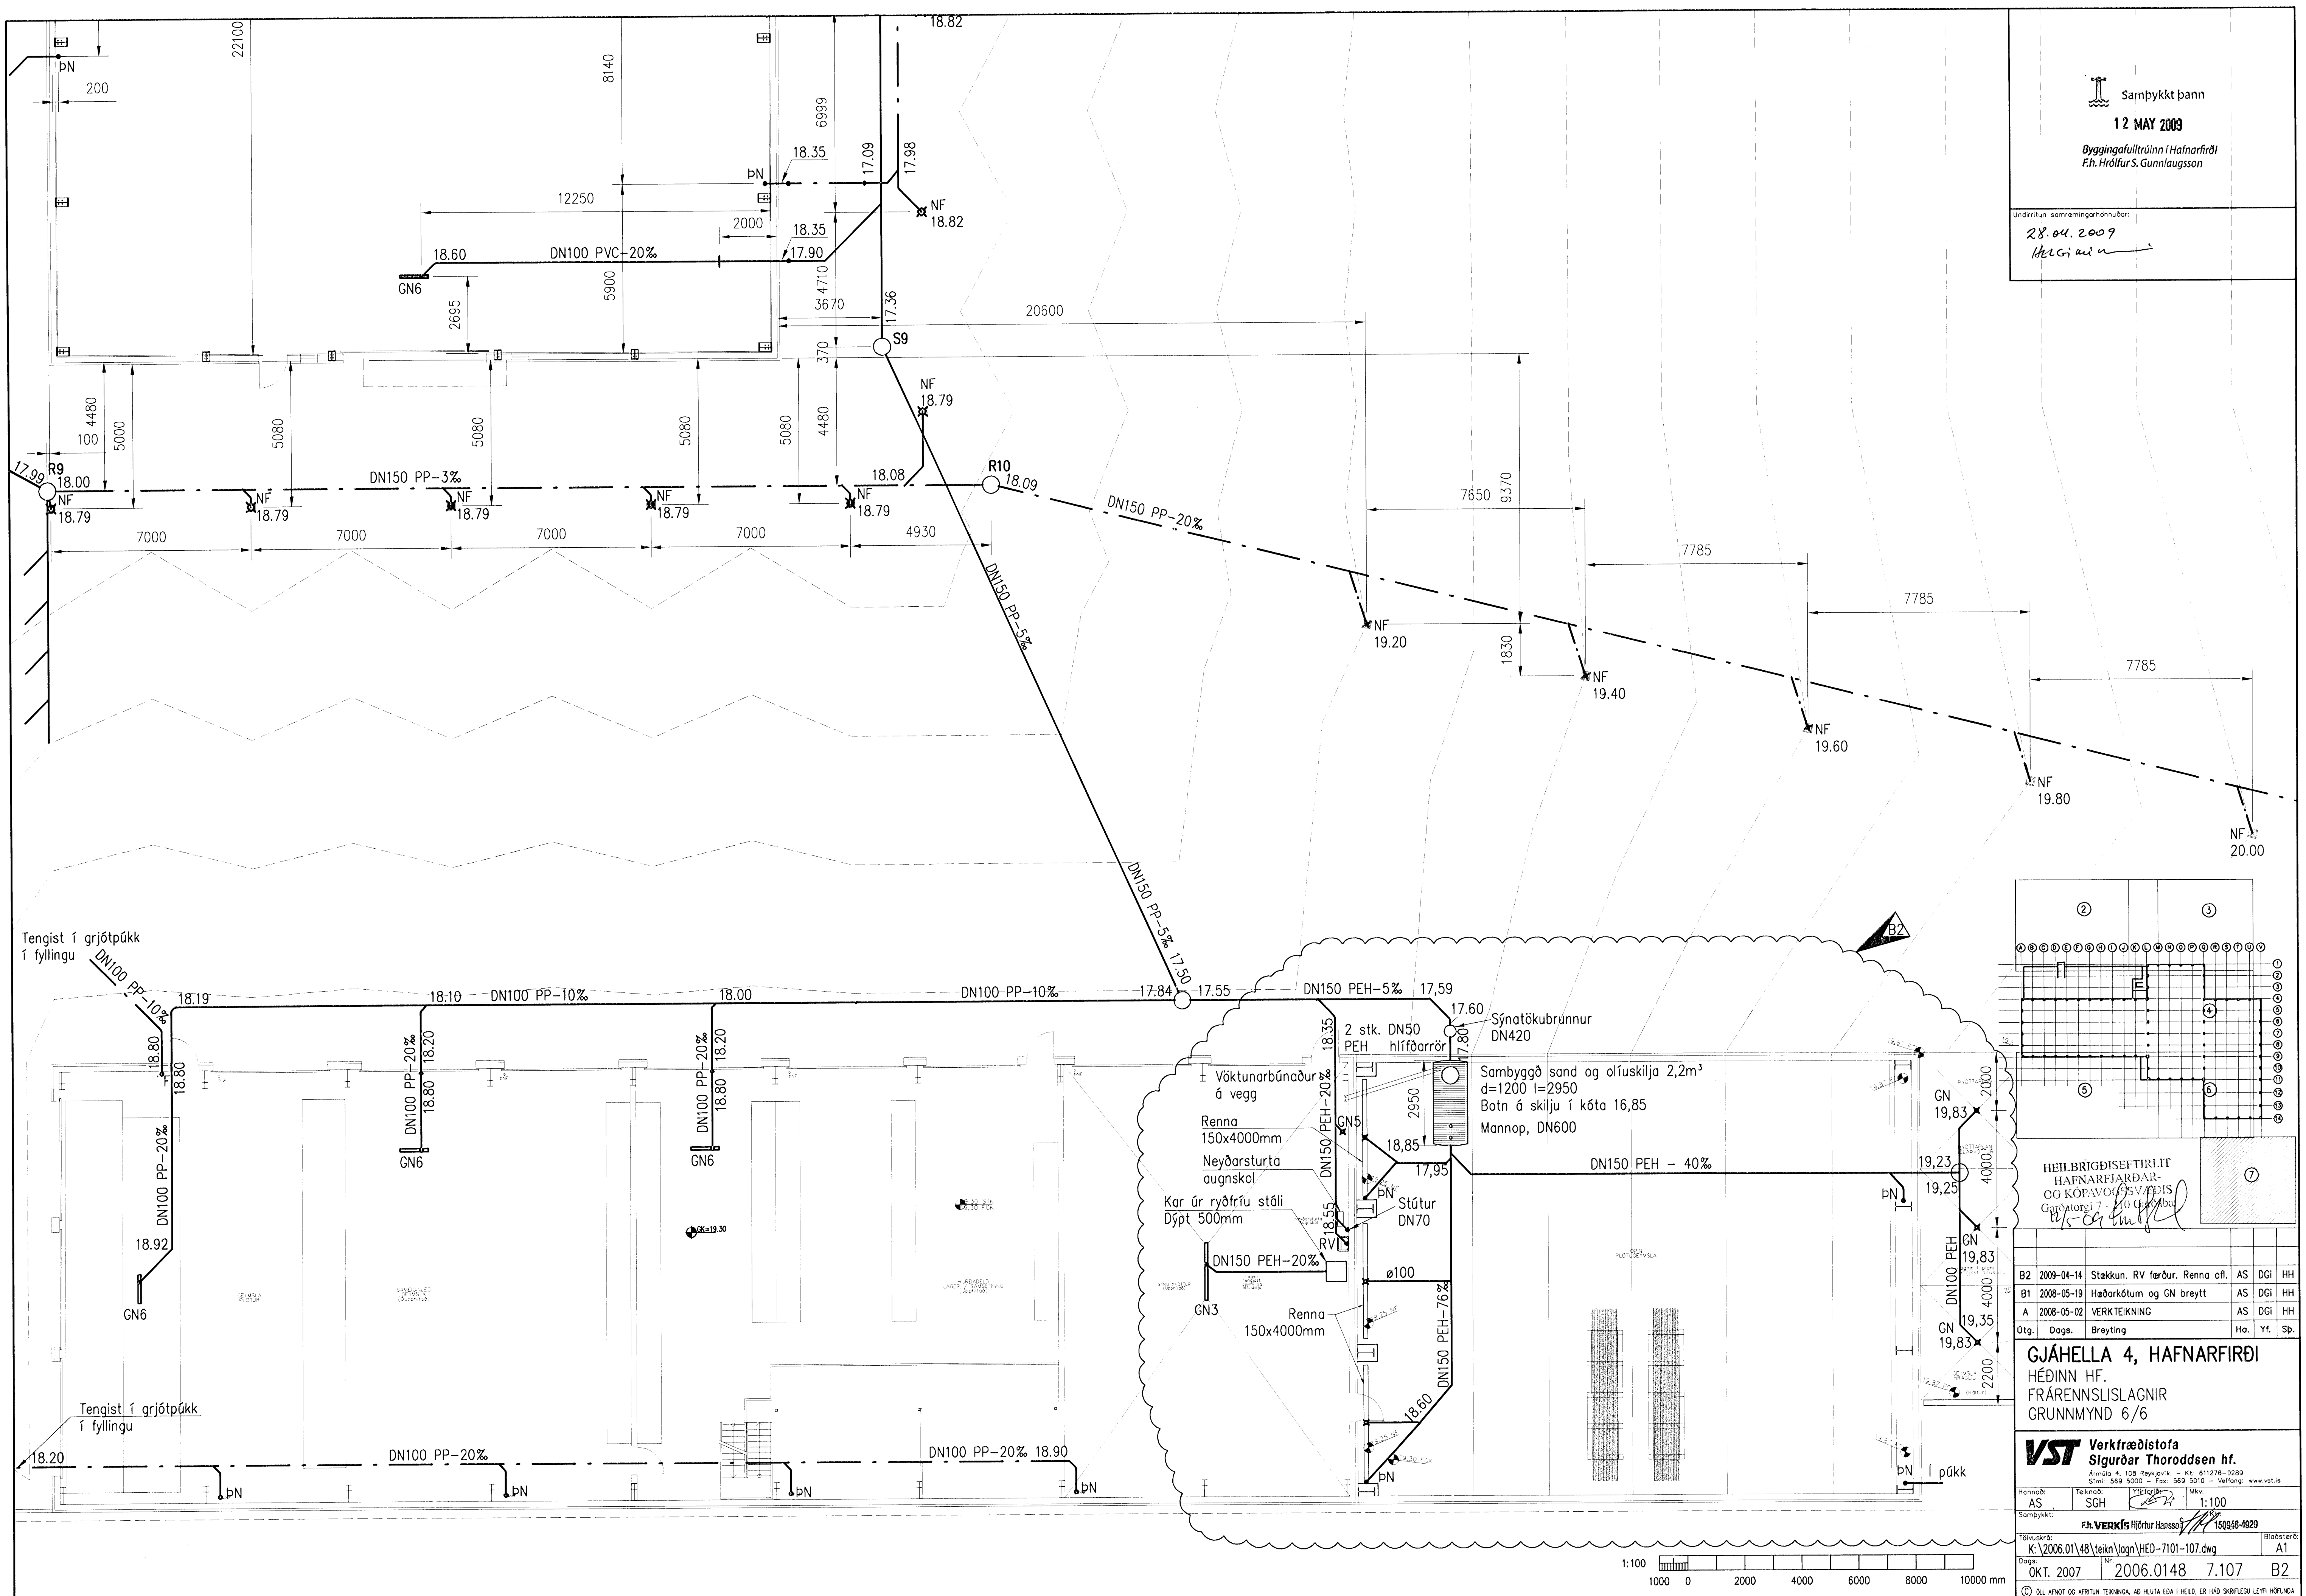

HEILBRIGÐISEFTIRLIT
 HAFNARFIKINGAR-
 OG KÖPAVOGSVAÐIS
 Helgi Gunnlaugsson

B2	2009-04-14	Stækun. RV ferður. Renna ofl.	AS	DGI	HH
B1	2008-05-19	Hæðarkötum og GN breytt	AS	DGI	HH
A	2008-05-02	VERKTEIKNING	AS	DGI	HH

GJÁHELLA 4, HAFNARFIÐI
 HÉÐINN HF.
 FRÁRENNSLISLAGNIR
 GRUNNMÝND 6/6

VST Verkfræðistofa
 Sigurðar Thoroddsen hf.
 Sími: 589 5000 - Fax: 569 5010 - Vefvang: www.vst.is

Hönnuð: AS
 Teiknað: SGH
 Mikk: 1:100

Tilvistar: K:\2006.0148\tekn\lagg\HED-7101-107.dwg
 Dags: OKT. 2007 Nr. 2006.0148 7.107 B2


