


SKÝRINGAR

SKYGGÐ SVÆÐI TÁKNA VEGGI FYRIR OFAN
BOTNPLÖTU.
ÓSKYGGÐ SVÆÐI TÁKNA OP SEM NÁ NIÐUR A
BOTNPLÖTU.



BENDING:

Í ALLA VEGGENDA Í 250mm - 300mm ÞYKKUM
VEGGJUM KOMI 2 K16 BUNDINN Í LYKKJUR.
Í ALLA VEGGENDA Í 150mm - 200mm ÞYKKUM
VEGGJUM KOMI 2 K12 BUNDINN Í LYKKJUR.
LYKKJUR SKULU VERA K10/c200 L= Yx500.

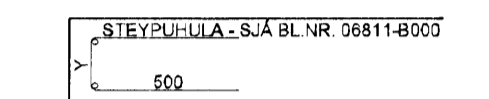

HÆÐ FRÁ NEDRI BRÚN UNDIRSTÖÐVEGGJA AÐ EFRI
BRÚN PLÖTU SKAL AÐ LÁGMARKI VERA 750mm
NEMA ANNAD SÉ TEKIÐ FRAM Á TEIKNINGUM.

TENGIJÁRN UPP Í KJALLARAVEGGI ERU K10/c200 Í
BÁÐAR BRÚNIR OG STANDA MINNST 500mm UPP
FYRIR EFRI BRÚN PLÖTU.


TILVÍSANIR:

ALMENNAR SKÝRINGAR: SJÁ BL.NR. 06811-B000
MÁLSETNINGAR Á VEGGJUM: TEIKNING ARKITEKTS
KÓTAR: TEIKNING ARKITEKTS
GÓT Í UNDIRSTÖÐVEGGJUM:
TEIKNING LAGNAHÖNNUÐA
STAÐSETNING STÖÐVEGGS, SJÁ NÁNAR Á TEIKNINGU
LÓÐARHÖNNUÐA

BROTPOLSFLOKKUR STEYPU:

SJÁ BL.NR. 06811-B000

KAPLAKRIKI

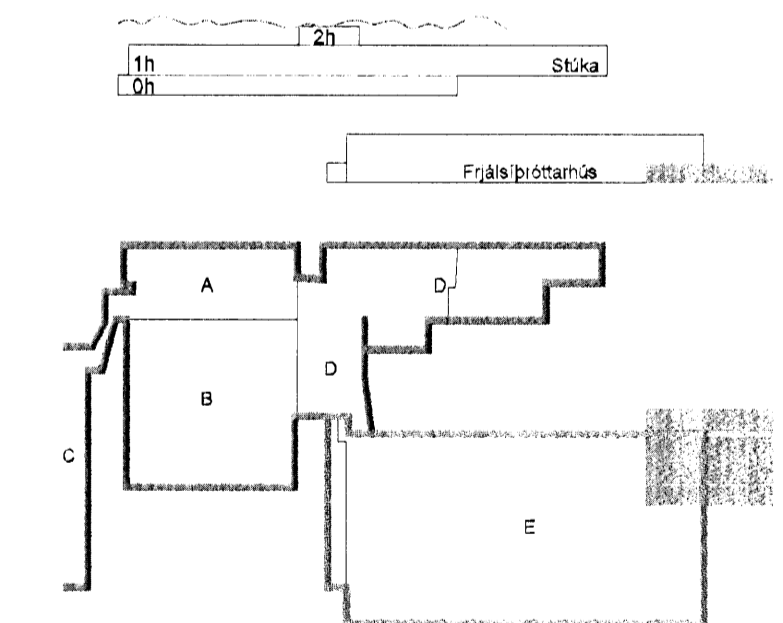

A 29.05.09 Veggur lækkaður niður að jöku HJ/B/B
Útg. Dags. Skýring Hannas/Yfirfarið



VERKFRÆÐISTOFA


BÆJARHRAUN 20 · 220 HAFNARFJÖRDUR · KENNIT. 710796-2899
vsb@vsb.is · Sími 585 8600 · Fax 585 8610 · www.vsb.is

Aritun sérhönnuðar
Ejmur Guðlafsson Kt: 180550-4889




Verkefni
**KAPLAKRIKI
HAFNARFIRÐI**

Verkefni
Burðarvirki
Undirstöður frjálisþróttahúss - stöðveggur
Sníð og sémyndir

Hannað	Teiknað	Yfirfarið	Kvartí	Síða
HÖJ	HÖJ	BIB	1:20	/ A1
Dags.	07.05.2009	Verkefni	06811	Teikning
			B B2-9	Útgáfa
				A

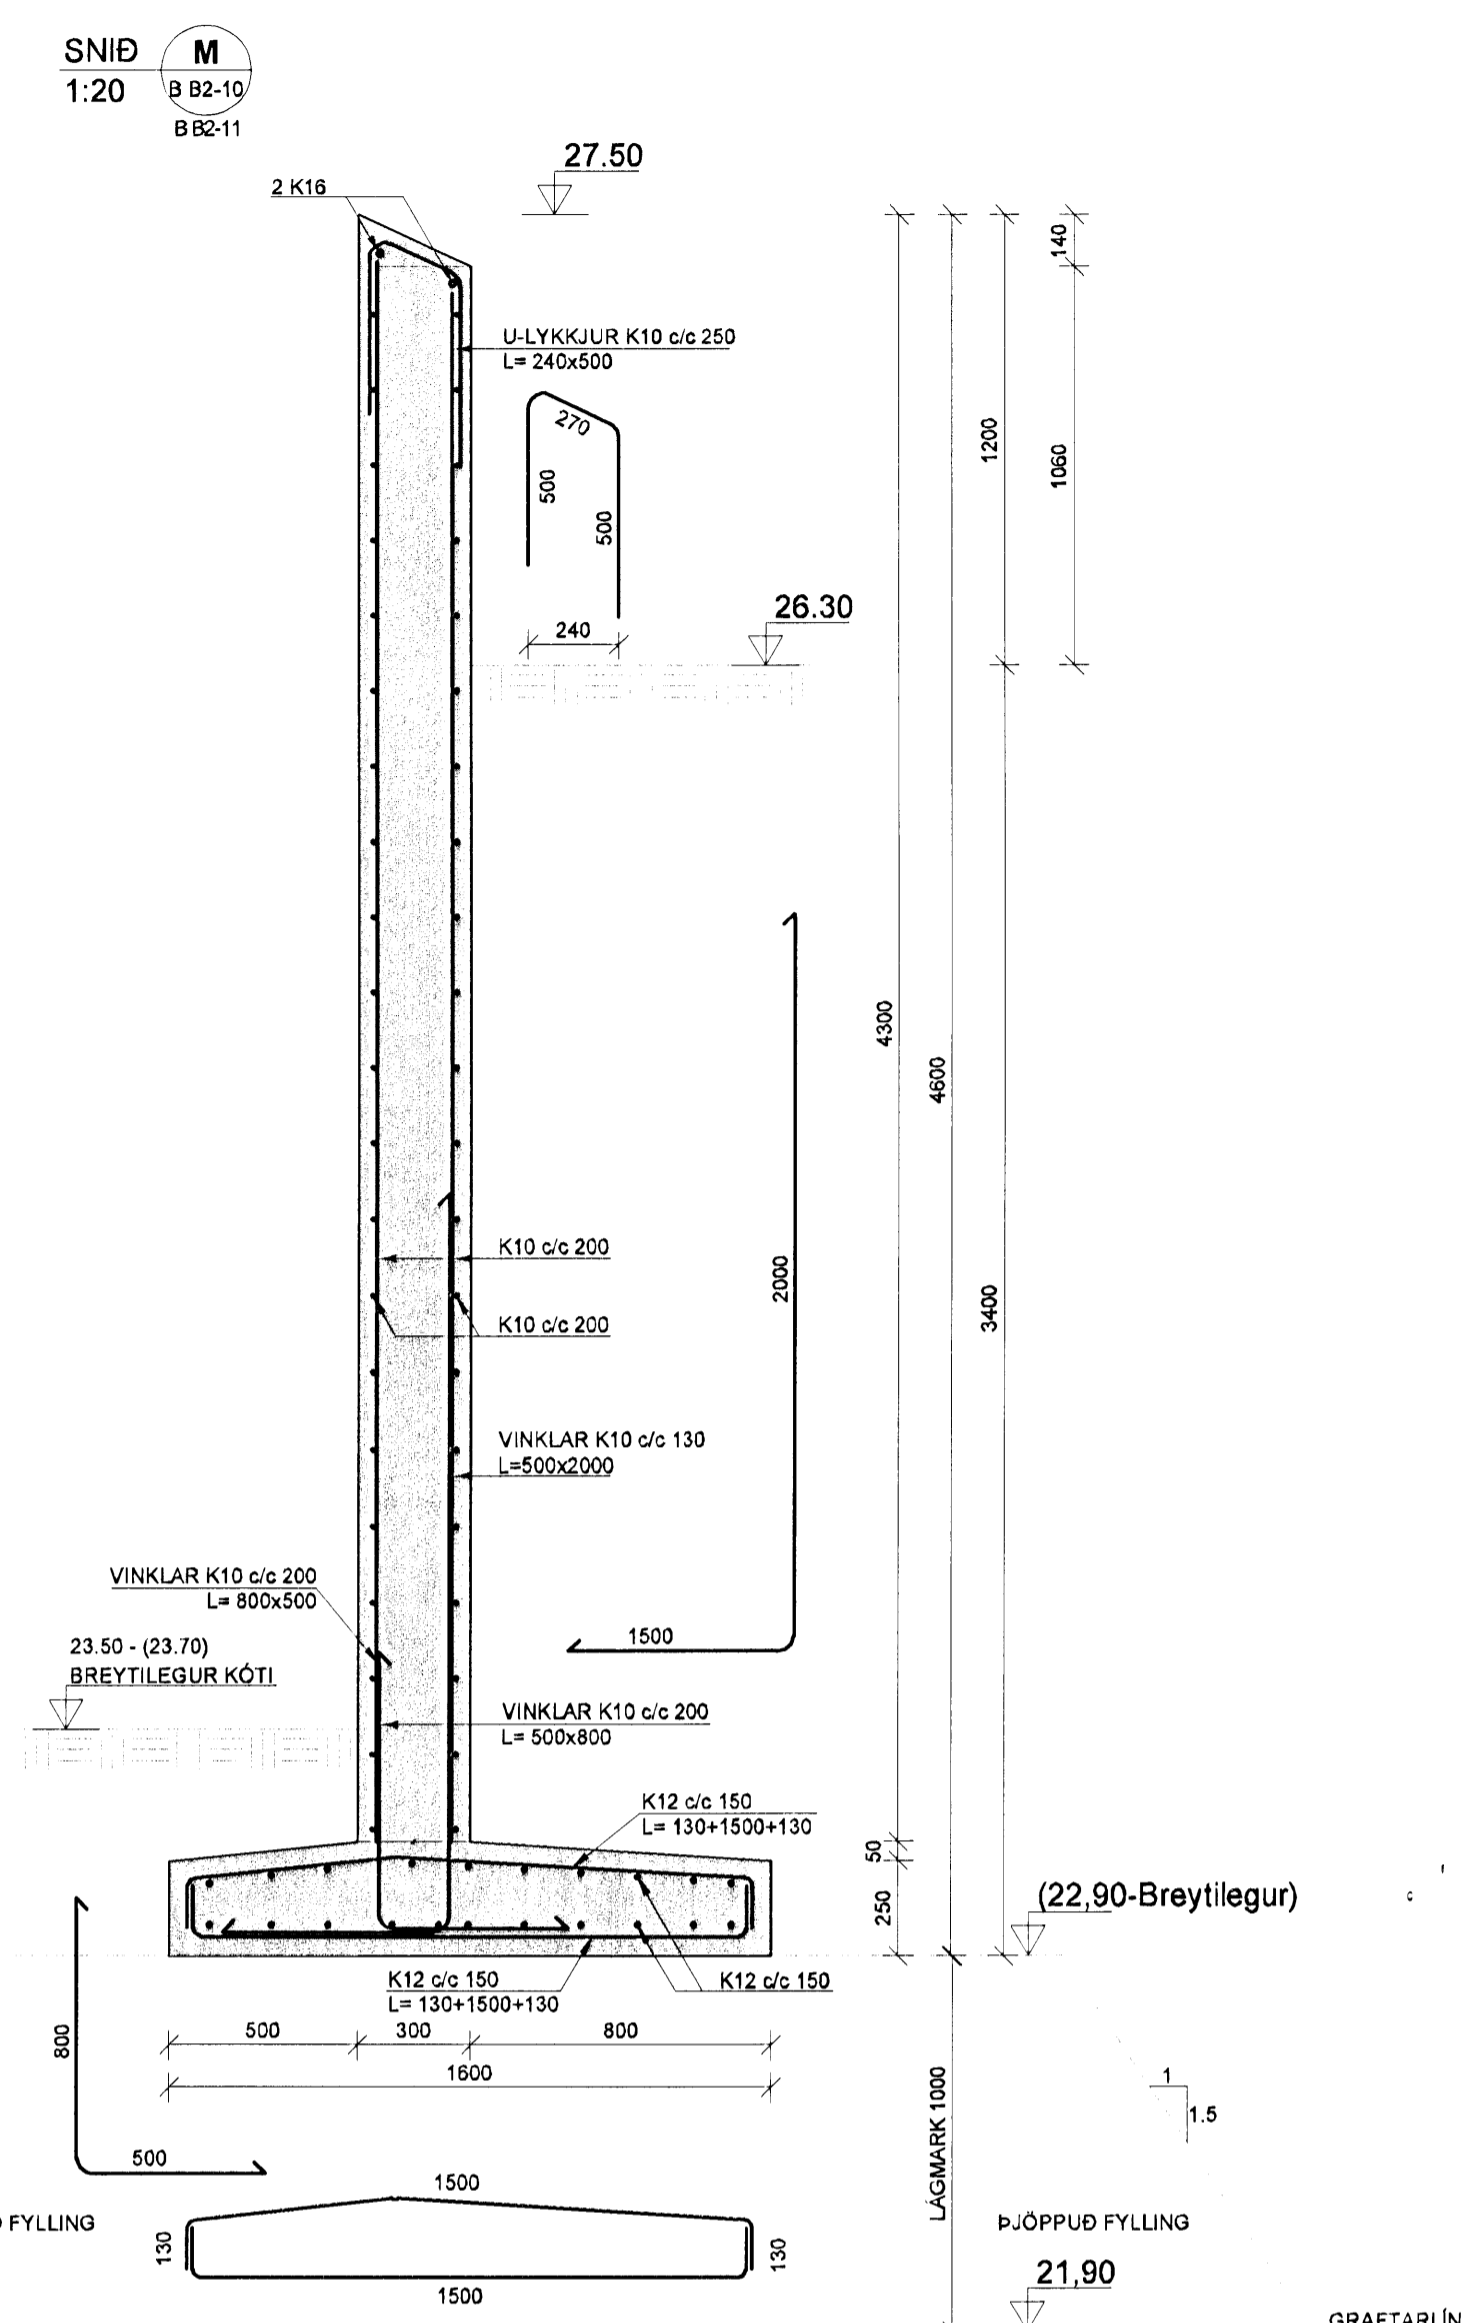

DEILI 1
1:20 B B2-10

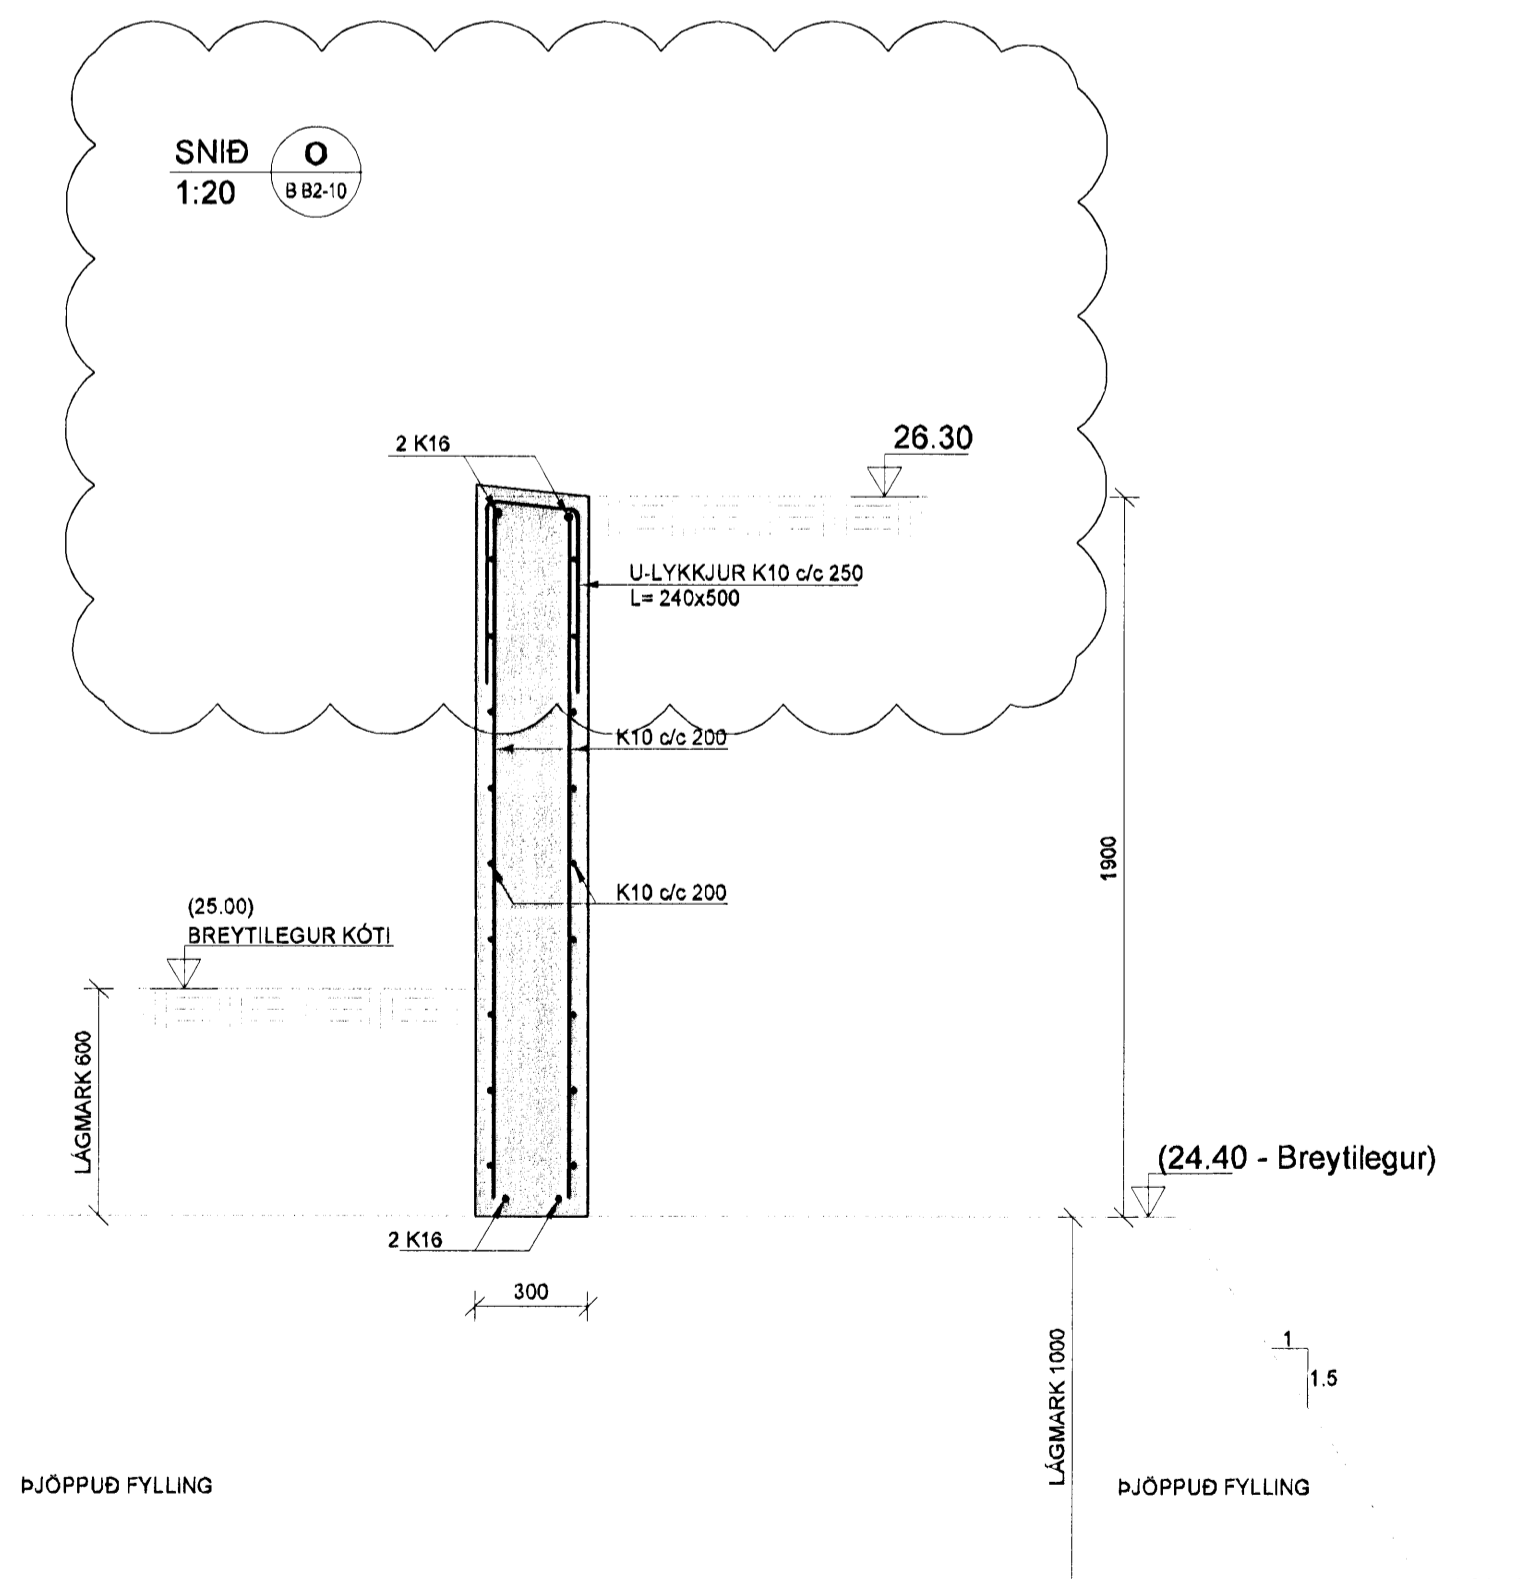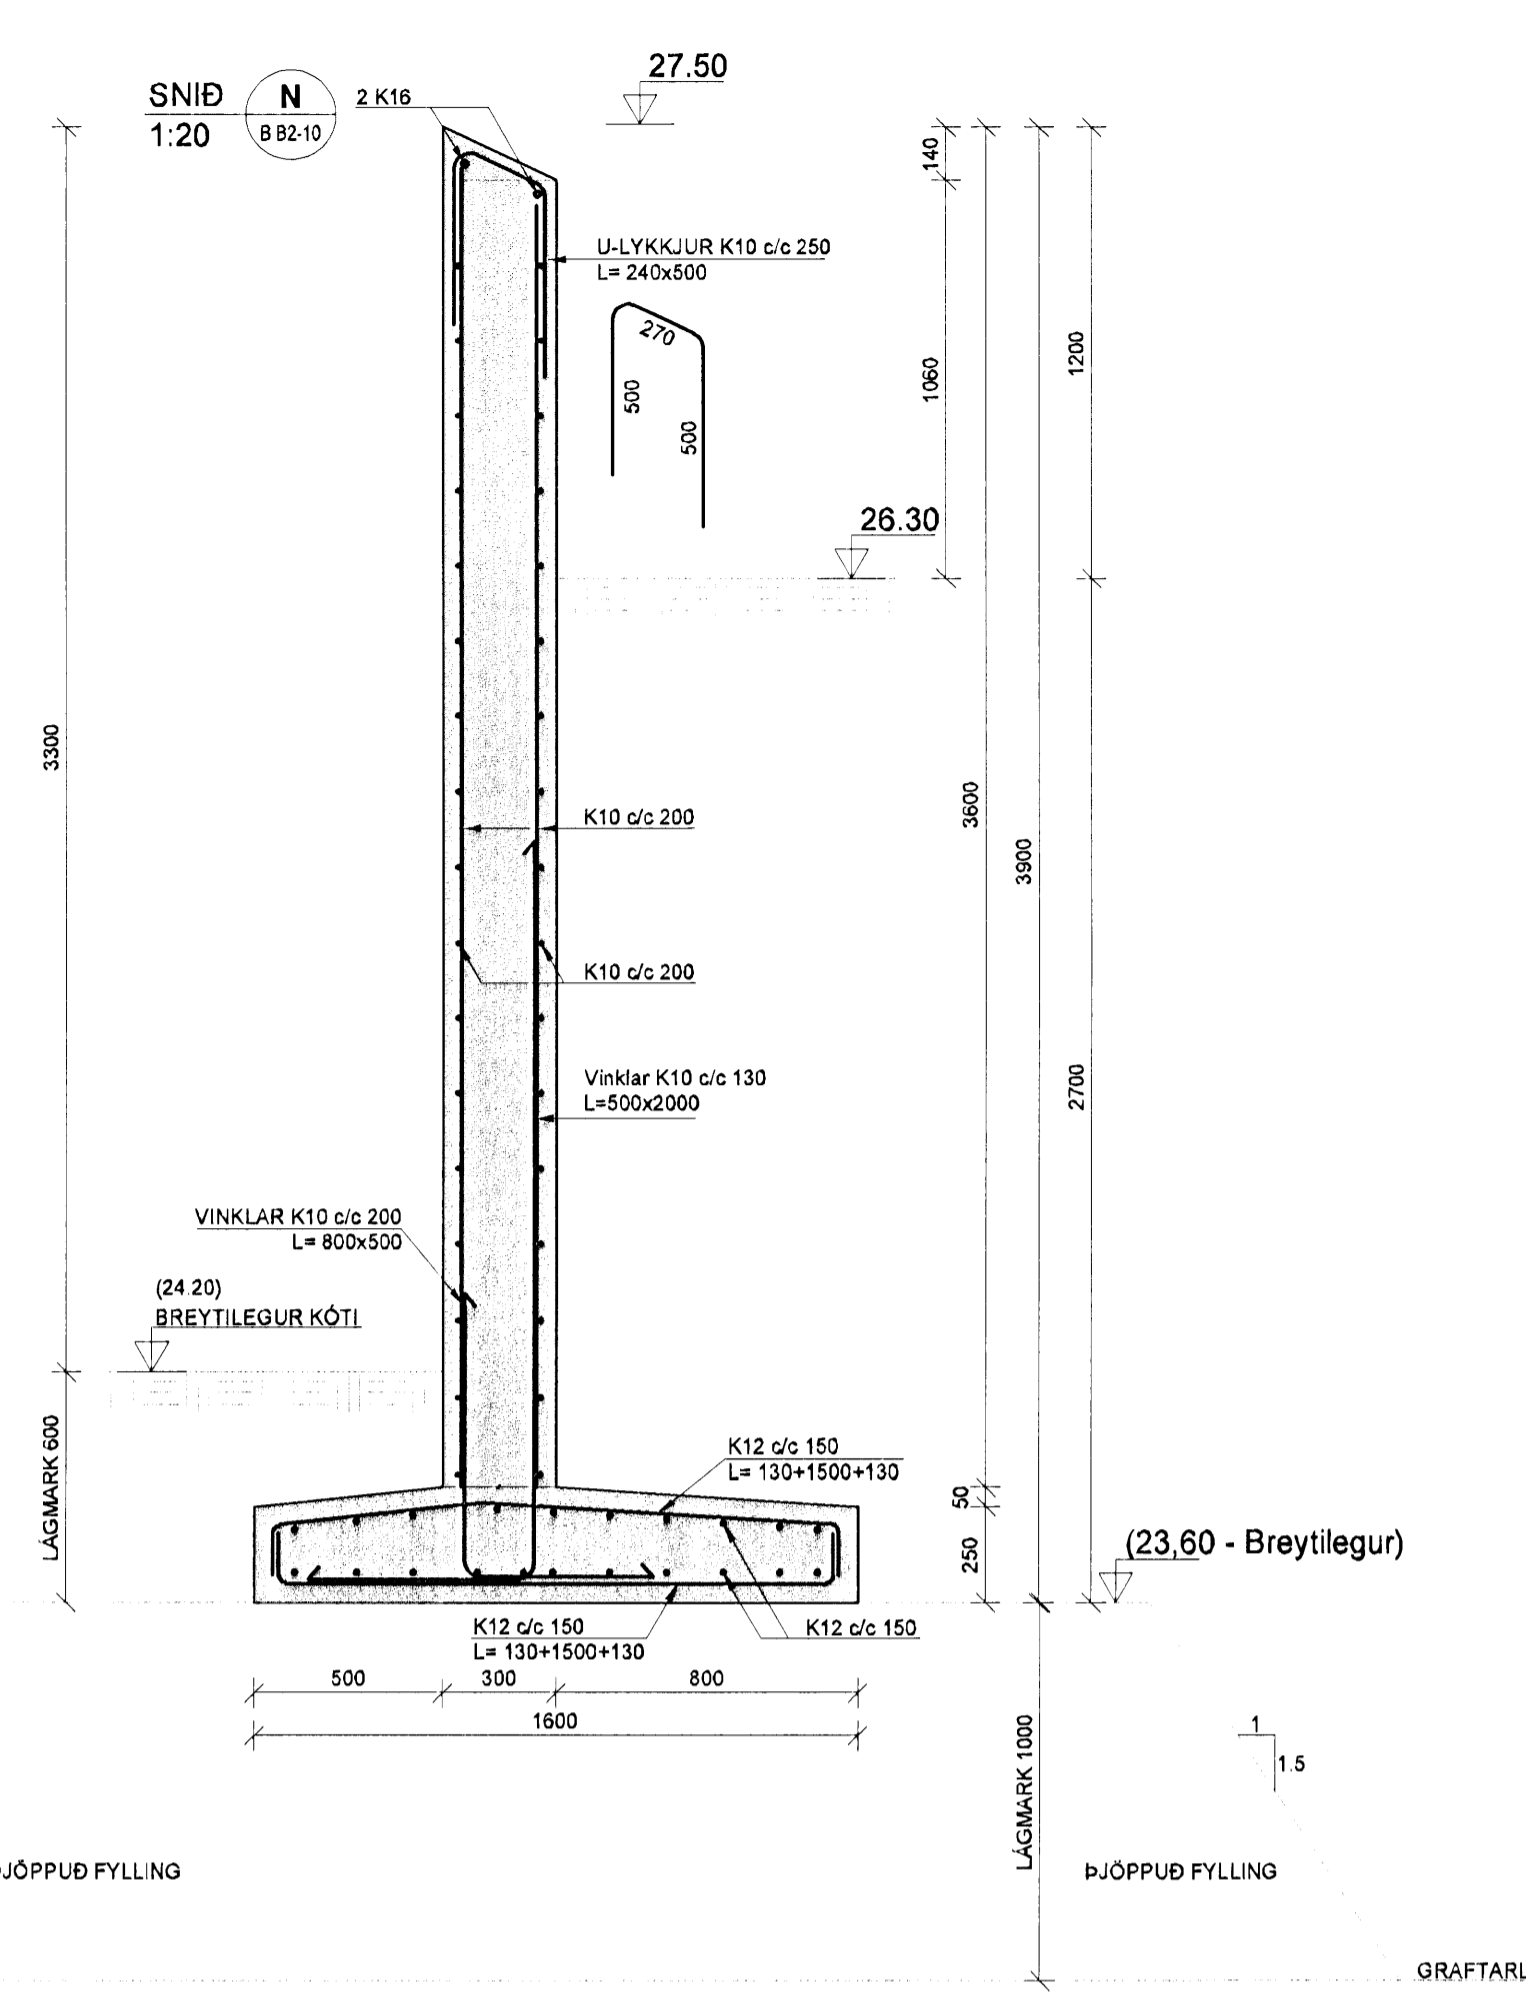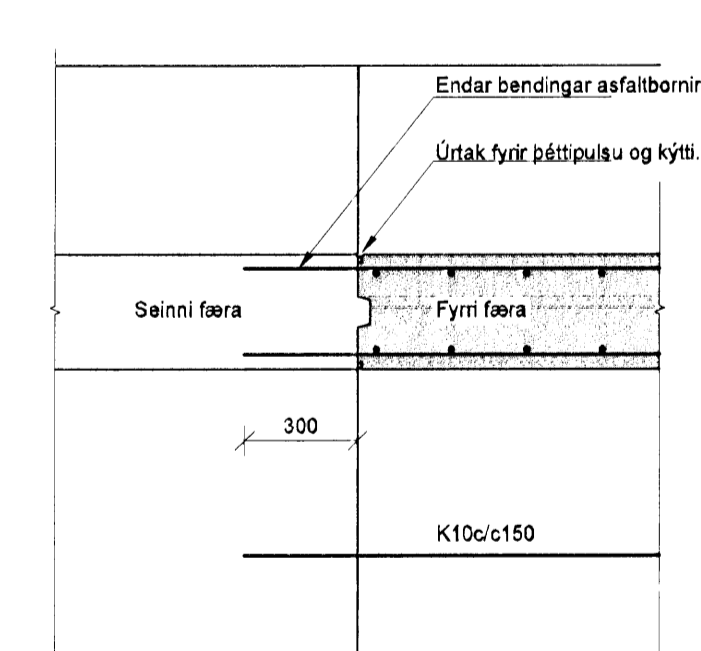

VERK:	0604
MÖT:	04.06.09
SAMM:	
SKÝRING:	