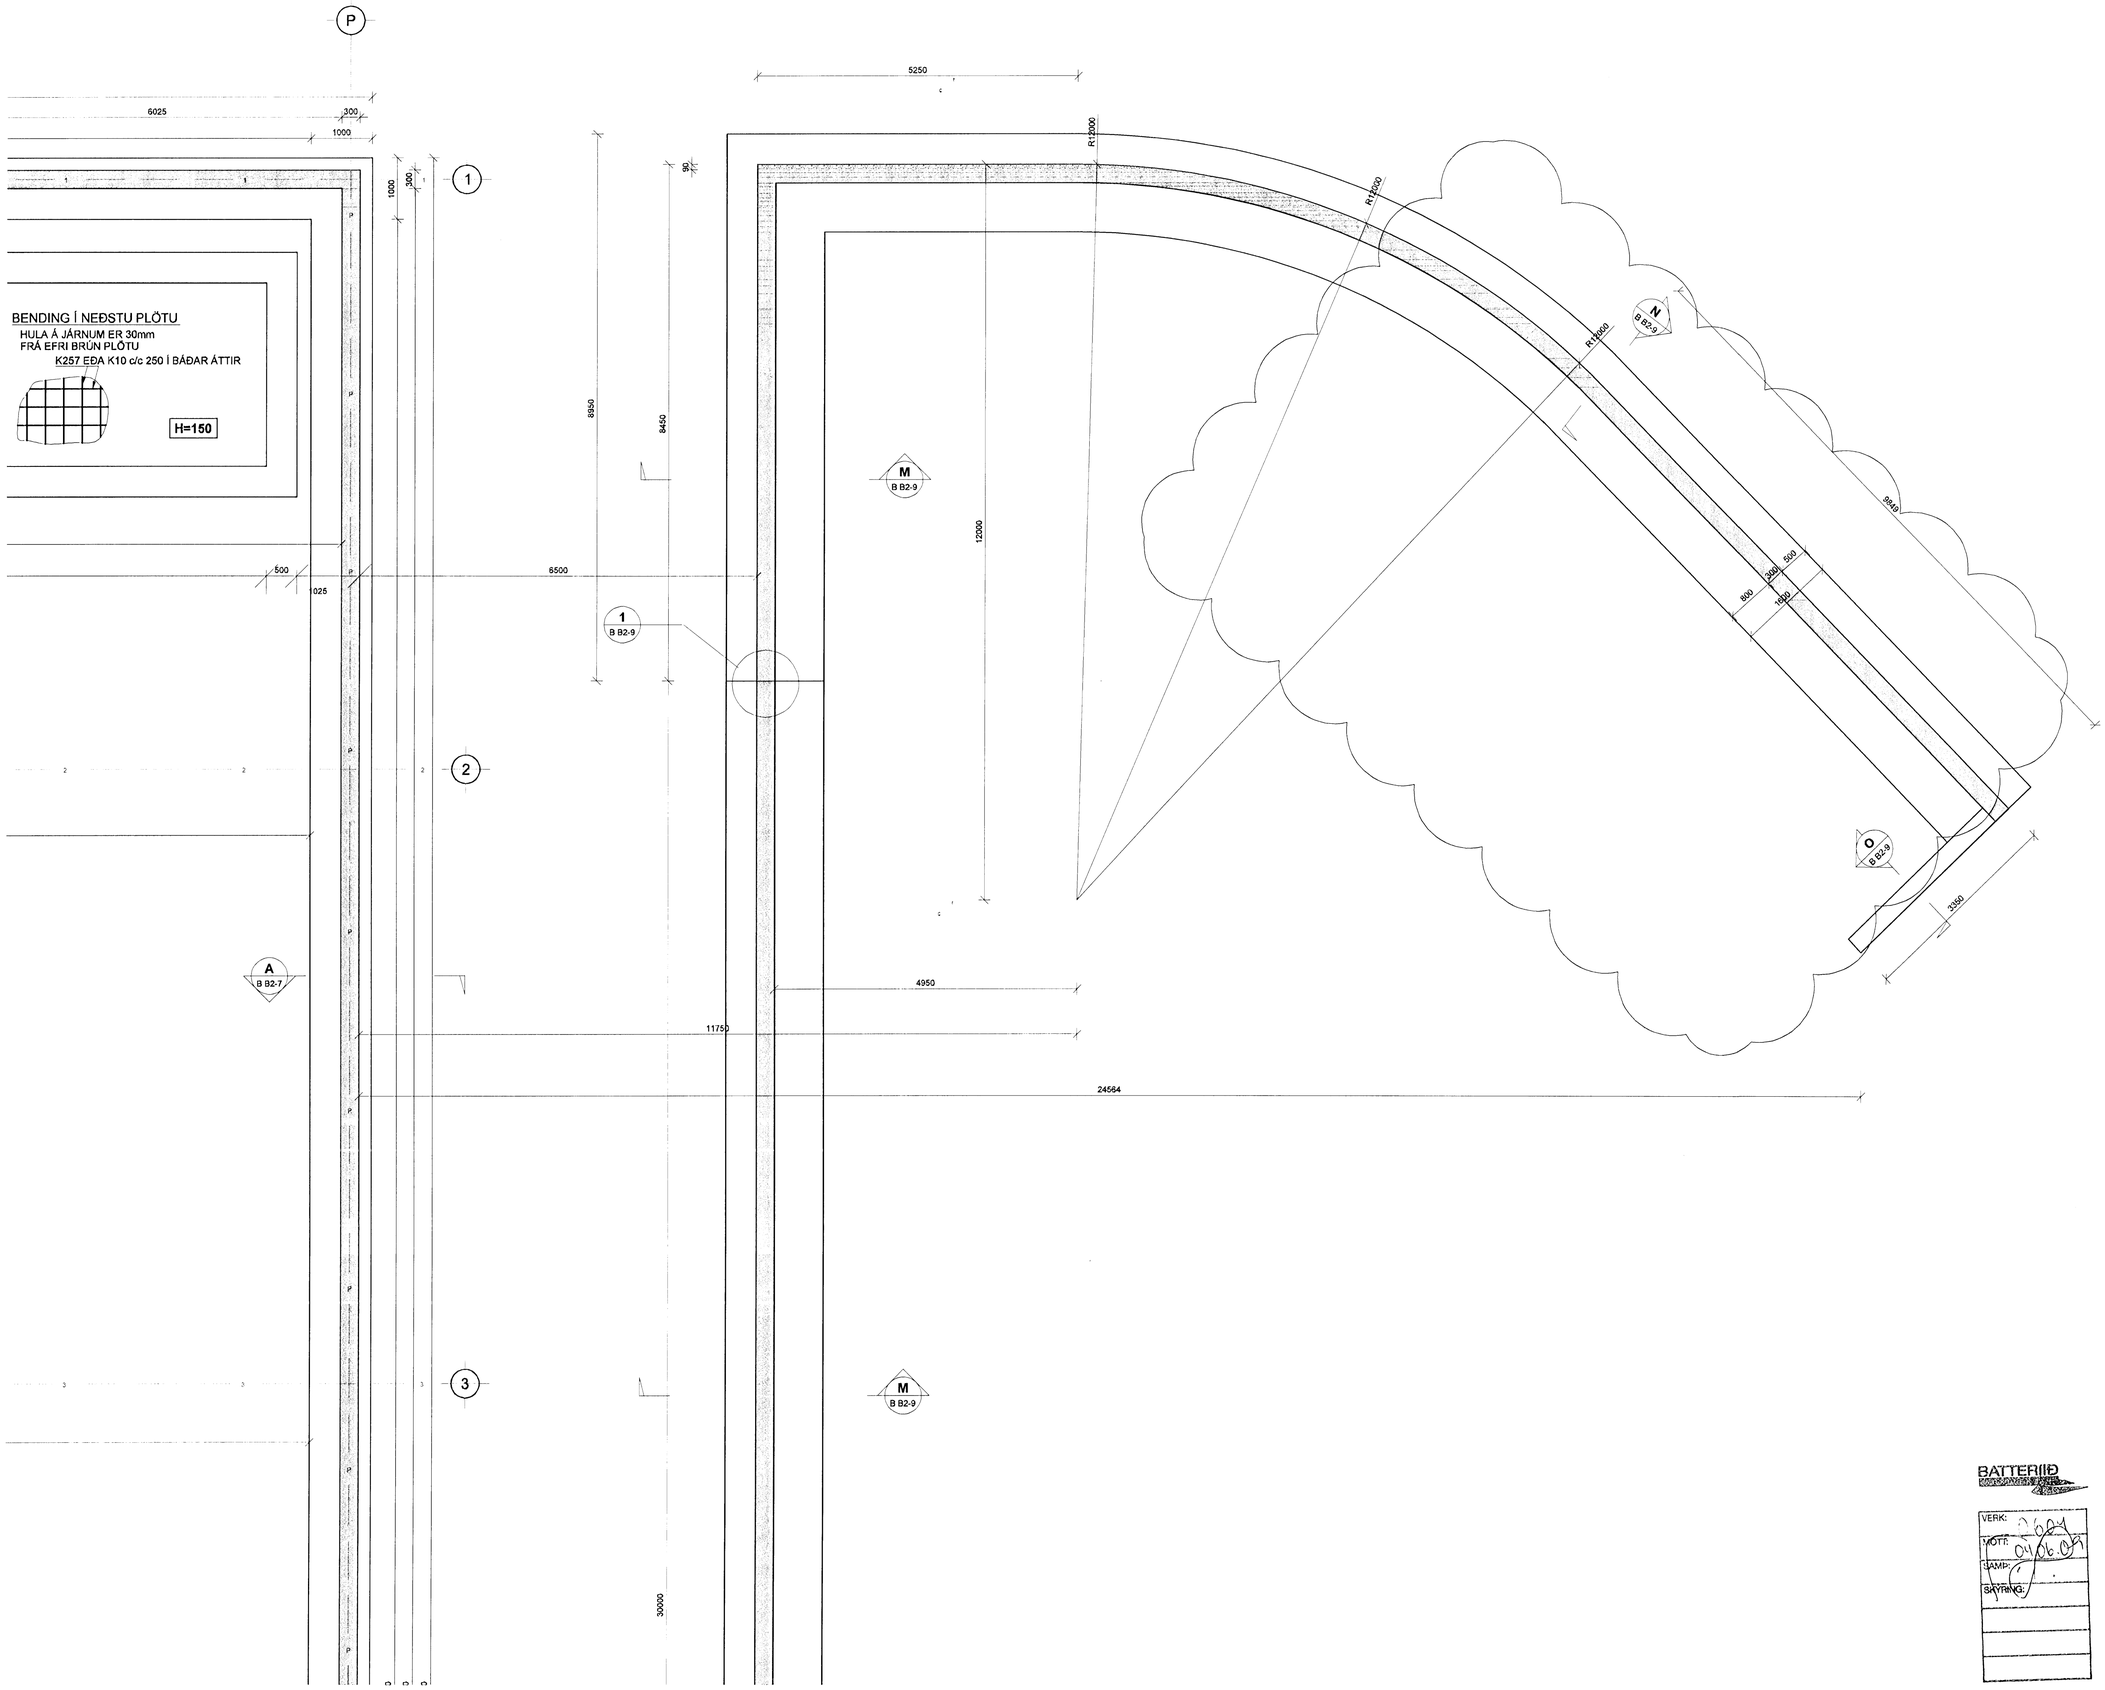


Samþykkt bann
17 AUG 2009
Byggingafulltrúinn í Hafnarfirði
F.h. Hrólfur S. Gunnlaugsson

## SKÝRINGAR

SKYGGÐ SVÆÐI TÁKNA VEGGI FYRIR OFAN BOTNPLÖTU.
ÓSKYGGÐ SVÆÐI TÁKNA OP SEM NÁ NIÐUR Á BOTNPLÖTU.

## BENDING:

Í ALLA VEGGENDA Í 250mm - 300mm ÞYKKUM VEGGJUM KOMI 2 K16 BUNDINN Í LYKKJUR.
Í ALLA VEGGENDA Í 150mm - 200mm ÞYKKUM VEGGJUM KOMI 2 K12 BUNDINN Í LYKKJUR.
LYKKJUR SKULU VERA K10c/c200 L= Yx500.

STEYPUHULA - SJÁ BL.NR. 06811-B000
Y
500

HÆÐ FRÁ NEÐRI BRÚN UNDIRSTÖÐUVEGGJA AÐ EFRI BRÚN PLÖTU SKAL AÐ LÁGMARKI VERA 750mm NEMA ANNAÐ SÉ TEKIÐ FRAM Á TEIKNINGUM.

TENGIJÁRN UPP Í KJALLARAVEGGI ERU K10c/c200 Í BÁÐAR BRÚNIR OG STANDA MINNST 500mm UPP FYRIR EFRI BRÚN PLÖTU.

## TILVÍSANIR:

ALMENNAR SKÝRINGAR: SJÁ BL.NR. 06811-B000
MÁLSETNINGAR Á VEGGJUM: TEIKNING ARKITEKTS
KÓTAR: TEIKNING ARKITEKTS
GÖT Í UNDIRSTÖÐUVEGGJUM:
TEIKNING LAGNAHÖNNUÐA
STAÐSETNING STOÐVEGGS, SJÁ NÁNAR Á TEIKNINGU LÓÐARHÖNNUÐA

**BROTÞOLSFLOKKUR STEYPU:**
SJÁ BL.NR. 06811-B000

KAPLAKRIKI




| Útg. | Dags. | Skýring | Hannað/Yfirfarið |
|---|---|---|---|
| A | 29.05.09 | Færsla á vegg | HJ/BIB |

BATTERÍIÐ
VERK:
MÓT: 04.06.09
LAMP:
SKÝRING:

VSB
VERKFRÆÐISTOFA

BÆJARHRAUN 20 · 220 HAFNARFJÖRÐUR · KENNIT. 710796-2899
vsb@vsb.is · Sími 585 8600 · Fax 585 8610 · www.vsb.is

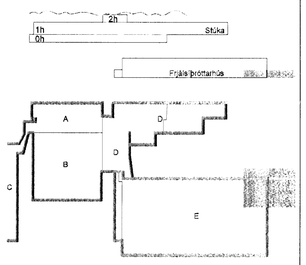Áritun sérhönnuðar
Björn Gústafsson Kt:180550-4889

Verkheiti
KAPLAKRIKI
HAFNARFIRÐI

Verkhluti
Burðarvirki
Undirstöður frjálsíþróttahúss - stoðveggur
Snið og sérmyndir

| Hannað | Teiknað | Yfirfarið | Kvarði | Síða |
|---|---|---|---|---|
| HÖJ | HÖJ | BIB | 1:50 / A1 | - |

| Dags. | Verkefni | Teikning | Útgáfa |
|---|---|---|---|
| 07.05.2009 | 06811 | B B2-10 | A |

V:\2006\06811\06811-Kaplakriki-FH\Sheets\BJ\06811-B2-Undirstodur-S.dwg