



A
L1-G1-02
L1-G2-09
SNID 1:50

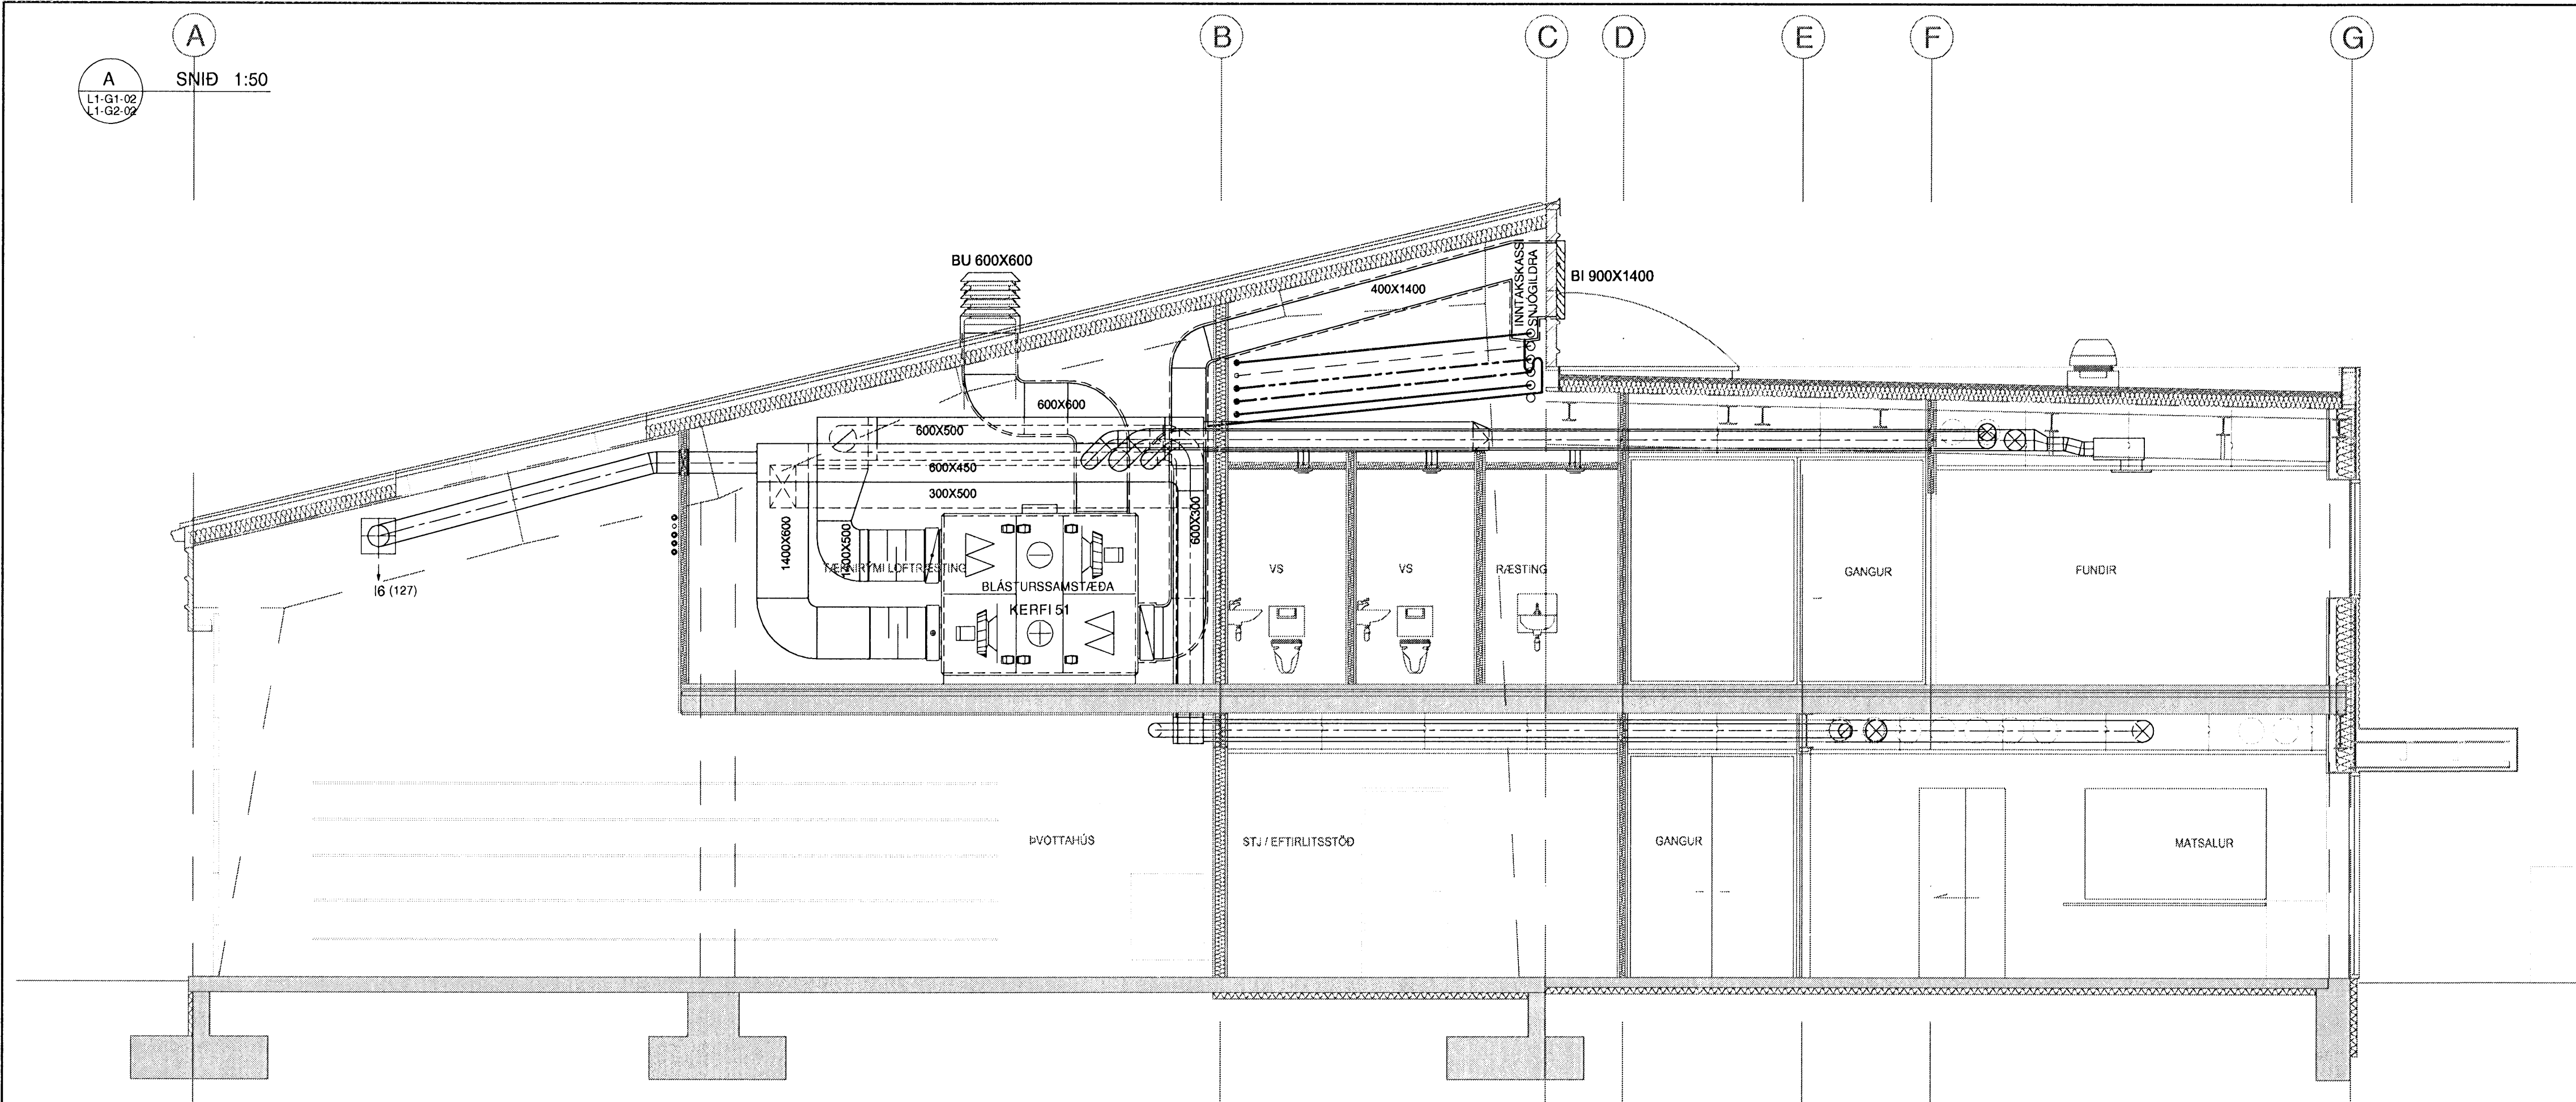

B
L1-G1-02
L1-G2-09
SNID 1:20

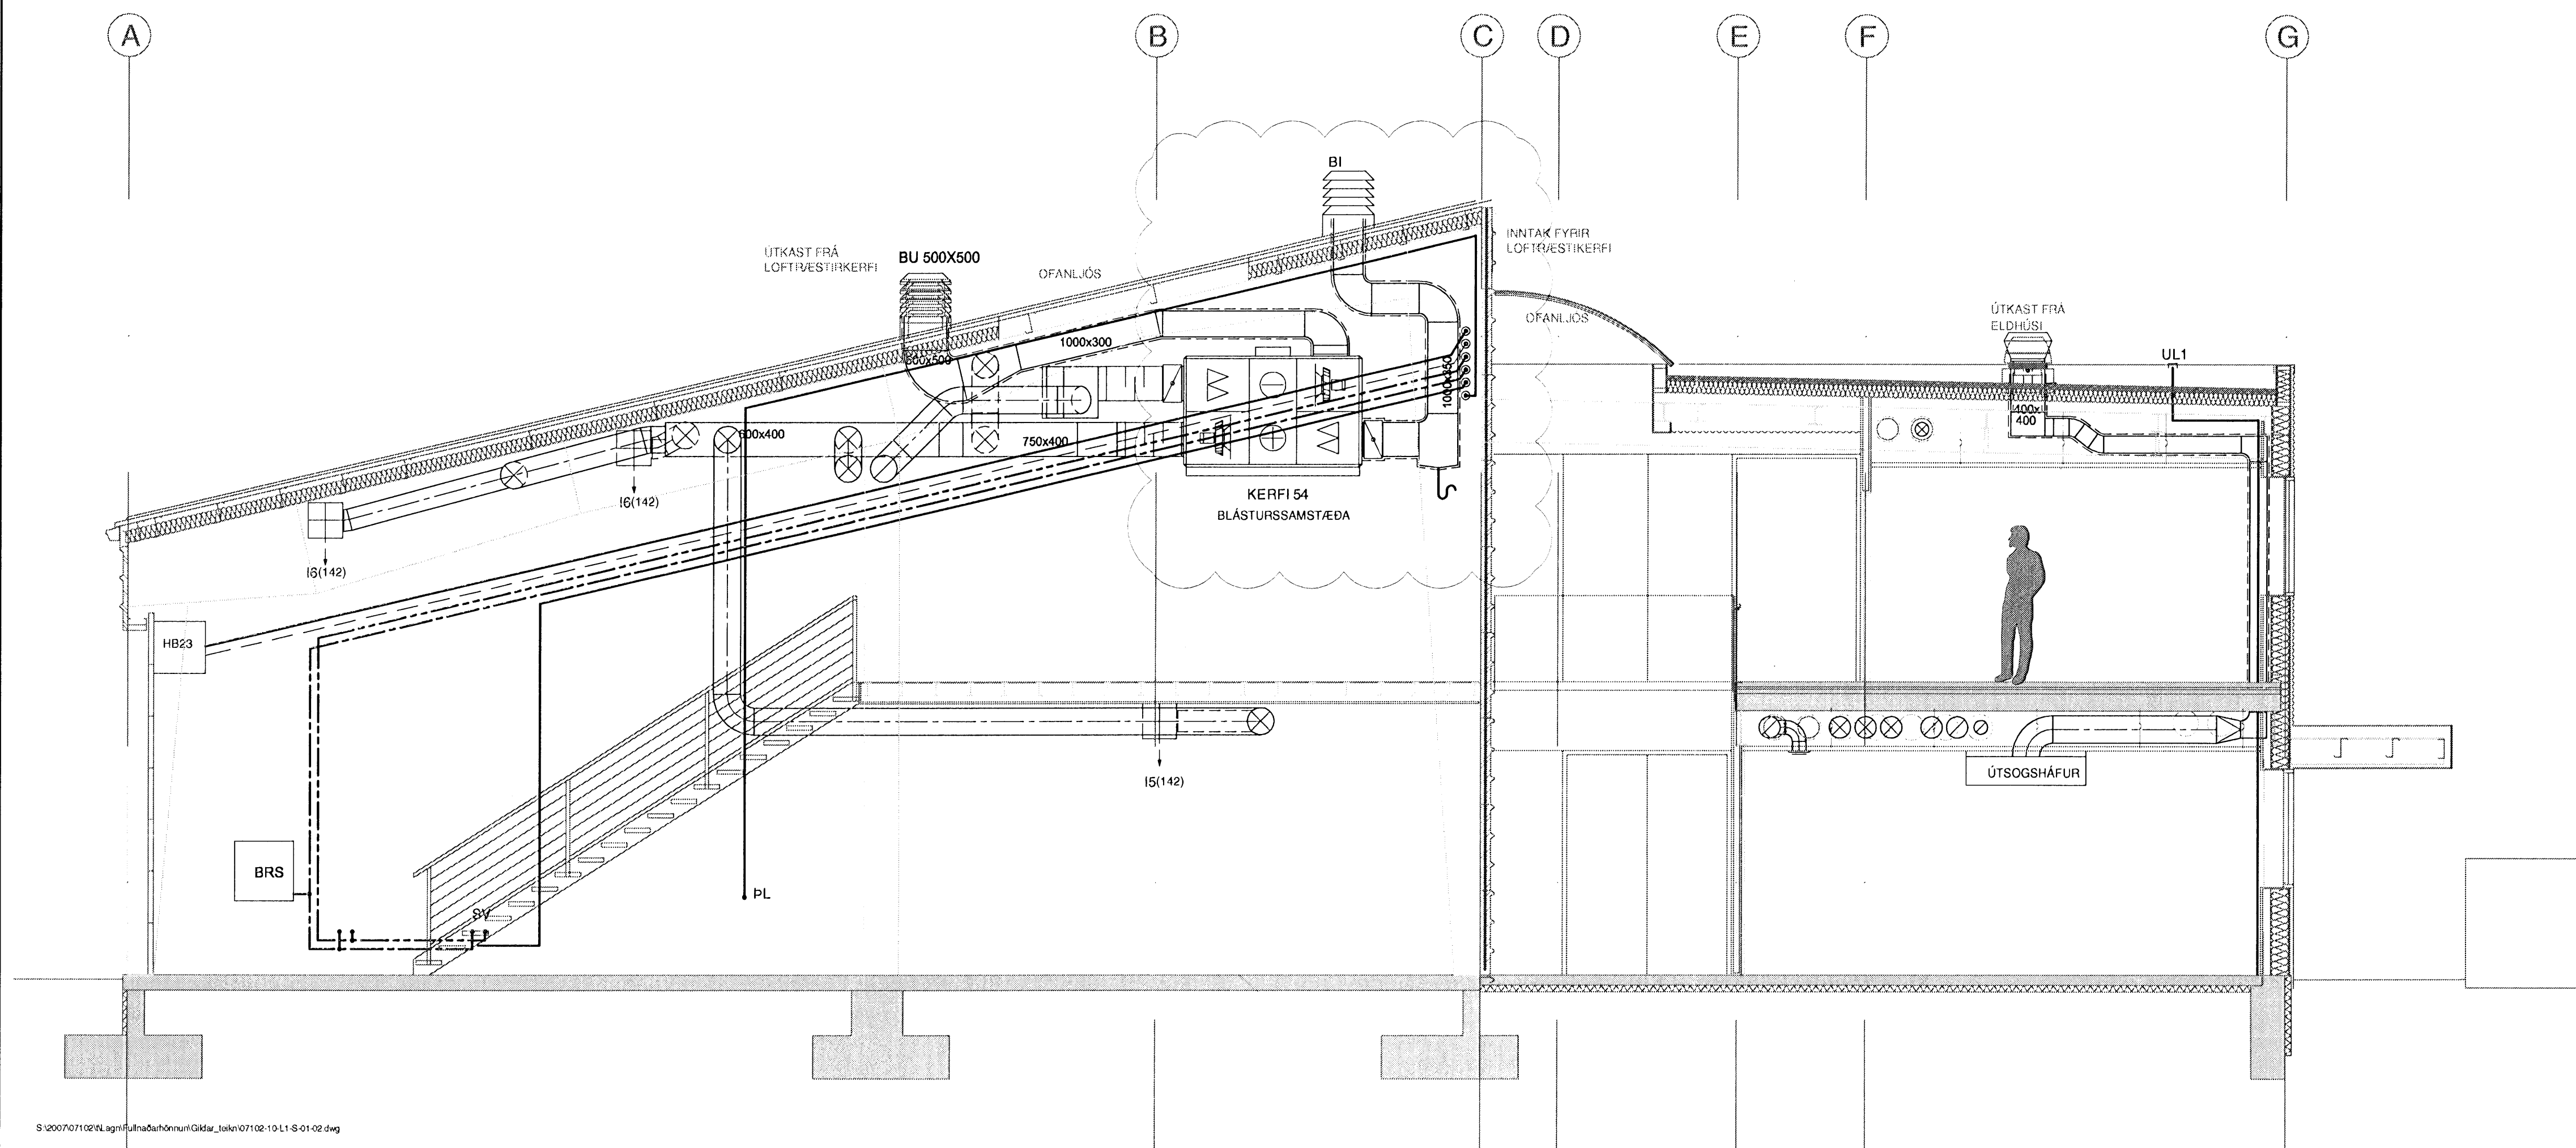


Samþykkt þann
05 JUN 2009
Byggingafulltrúinn / Hafnarfirði
Fh. Hrólfur S. Gunnlaugsson

ÁRITUN SAMRÆMINGARHÖNNUNAR

TILVÍSANIR:
ALMENNAR SKÝRINGAR SJÁ BL. NR. L1-A-01

A 04.06.09 LOFTINNTAK FÆRT, REYNDARTEKNING E.H. E.H.
BR. DAGS. BÆYTING REKNN. TEKN.

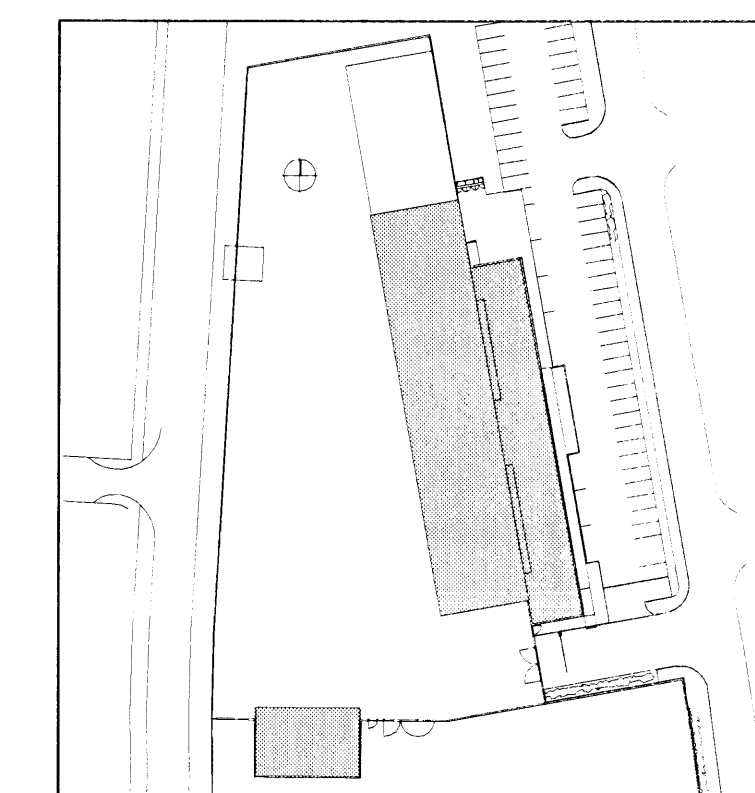

BATTERIÐ
VERK: 065
MÖTT: 07/05/09
SAMPR: 07/05/09
SKÝRING:

VSÓ RÁÐGJÖF
BORGARTÚNI 20, 104 REYKJAVÍK, Sími 585 8000, Sími/FAX 585 9010, NETFANG vs@vs.is

FRAMKVÆMDASVIÐ HAFNARFJARÐAR

PRIFA-, HIT- OG LOFTVÆSIKERFI
SÉRMYNDIR OG SNID
HANNAÐ/TEKN. E.H./E.H.
YFIRFARIÐ: SAMBYKKT
KT. 300867-5909
REYKJAVÍK 04.10.2007
KVARNÚM. A1 / 1:50
VERKNR. 07102
TEKN. NR. L1-S-01
BR. A