


TILVÍSANIR:
 ALMENNAR SKÝRINGAR SJÁ BL. NR. L1-A-01

A	04.05.09	RÍSTUM OG HITAL BÆTT VIÐ, REYNDARTEKNING	EH	BH
BR.	DAGS	BREYTING	REKNI	TEKNI

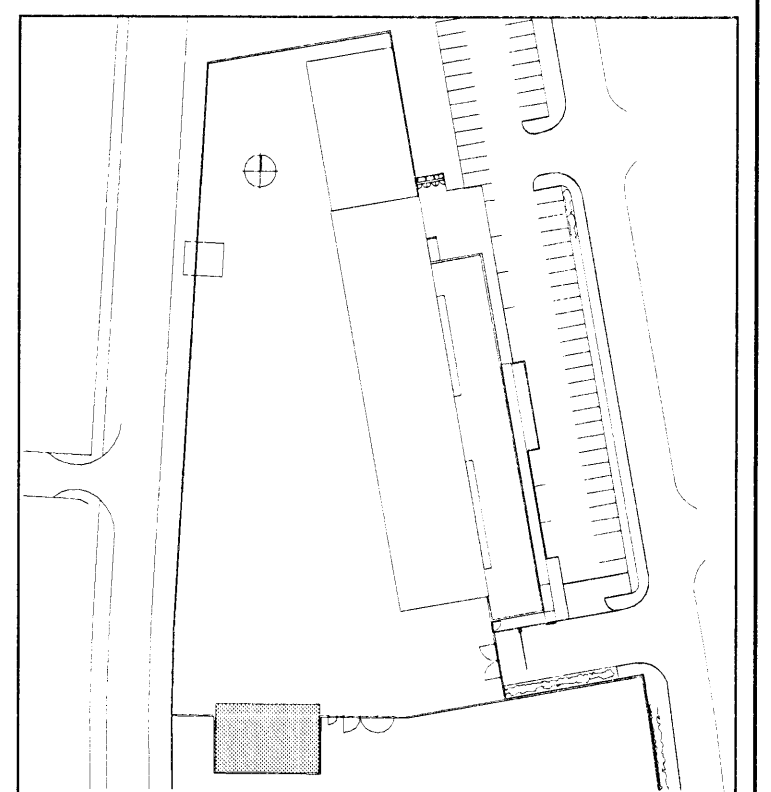

BATTERIÐ

VERK: *065*

MÖTT: *21.5.09*

SAMP: _____

SKÝRING: _____

VSÓ RÁÐGJÖF
 BORGARTÚNI 20, 105 REYKJAVÍK, Sími 585 9000, Símaríki 585 9010, netfang vsgj@vs.is

FRAMKV/EMDASVIÐ HAFNARFJARÐAR

PRIFA-, HITAKERFI	HANNAÐ/TEKNI	EI/ÞR
ÚTHÚS	YFIRFARID	
1. HÆÐ	SAMÞYKKT	<i>veit</i>
GRUNNMYND	KT	3008/7.5009
KVAFERÍ A1 / 1.50	REYKJAVÍK	04.10.2007
VEIKNR.	TEKNI NR.	BR
07102	L1-G1-04	A