


GRUNNMYND

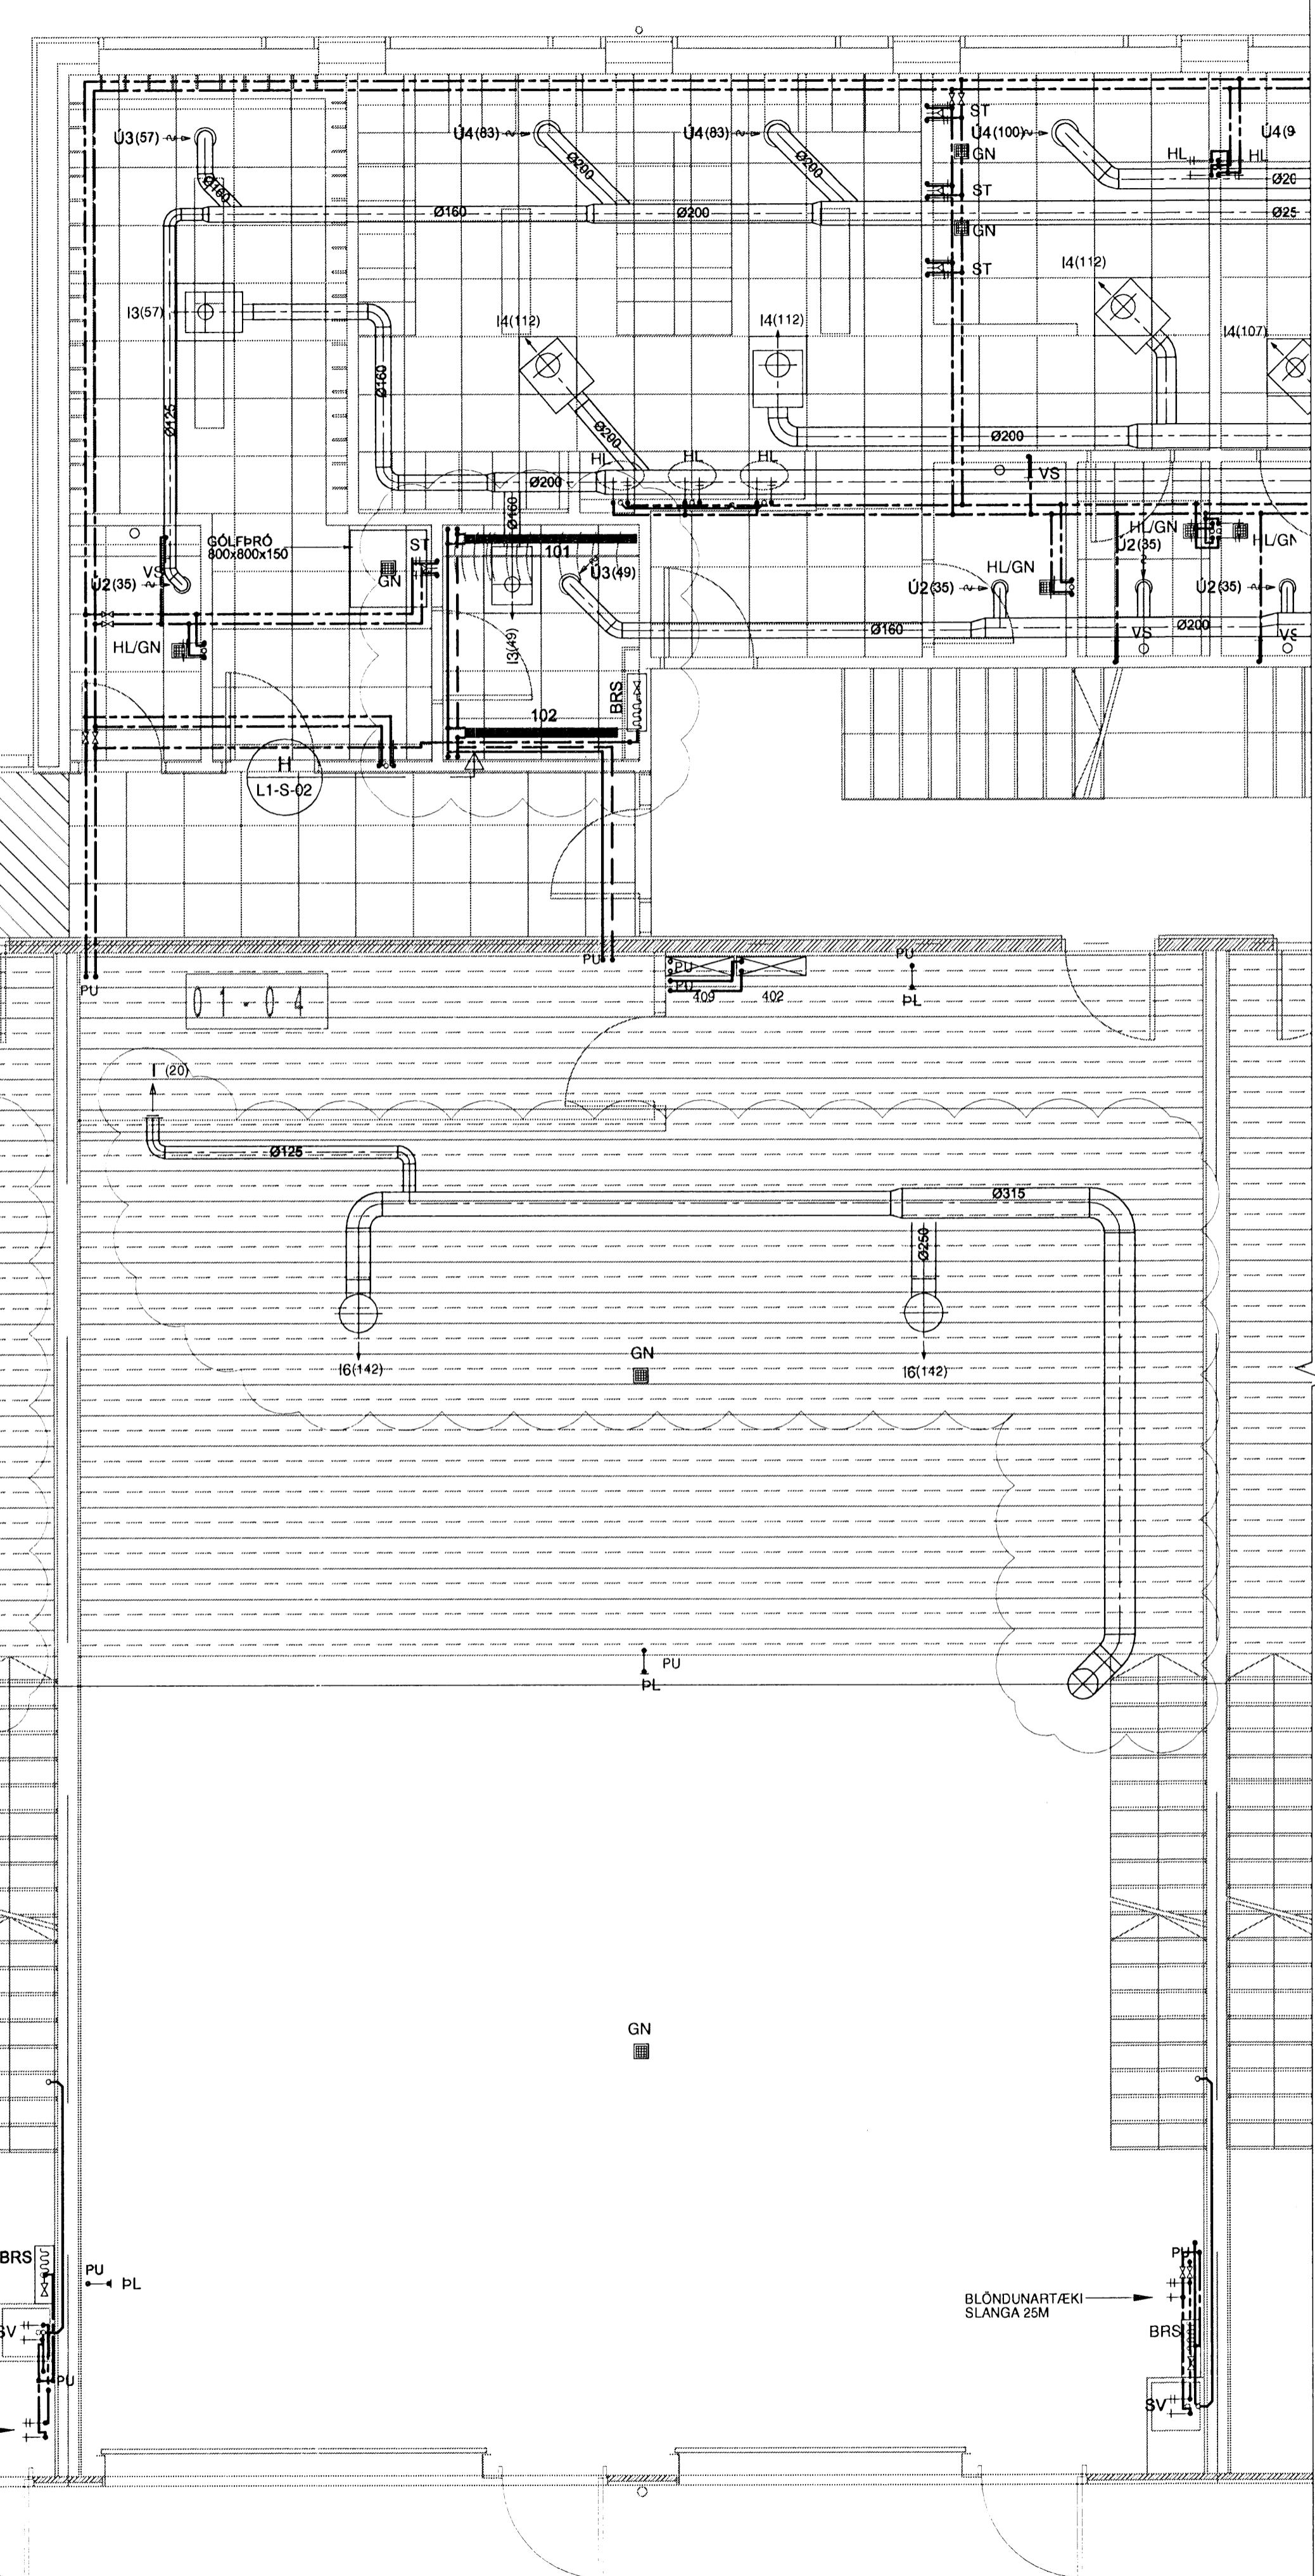

OFNASKA:

NR.	REIKN. VARMATAP Watt	HÁMARKS-		VALDIR OFNAR		STÚTAR 10 mm
		HÆD mm	LENGD mm	A - C	B - D	
101	2187	400	1800	A - B	C - D	
102	1940	400	1600	C - D		

S:\2007\01102\NagnFu\hafnarfjardar\Gildar_teikn\0102-05-L1-G1-01-04.dwg

Samþykkt heim

05 JUN 2009


Byggingafulltrúnni Hafnarfjarðar
Eh. Hrólfr S. Gunnlaugsson

ÁRHTUN SAMRÆMINGARGÍGNUMAR

TILVÍSANIR:
ALMENNAR SKÝRINGAR SJÁ BL. NR. L1-A-01

C 04.06.09. OFNÍUM ÞEITT VID REYNDA TEKNING
B 15.01.09. LOFTURSÍNUÐ OG LOÐNÍUM BREYTT
A 25.11.07. DREIFARAR FÉNDIR
BR. DAGS. BREYTING

EN BH
EH BH
EH BH
REKN. TEKN

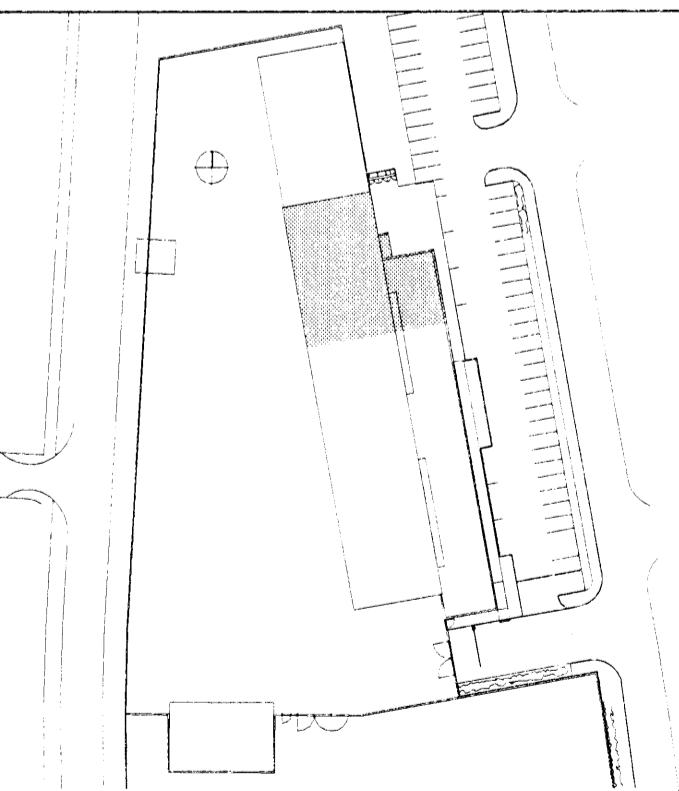

VERK: 0651
MÓT: 27.8.09
SAMPT:
SKÝRINKA:

VSÓ RÁDGJÖF
BORGARTUNI 20, 105 REYKJAVÍK, SÍMI 545 9000, SMRREF 545 9010, NETFAX 545 9010

FRAMKVÆMDASVID HAFNARFJARDAR

PRIFA-, HITA- OG LOFTRÆSÍKERFI HANNADTEKN EH/IH
1. HÆD YFIRFAÐI
GRUNNMYND SAMÞYKKT
KT 30/08/2009

KVARDI A1 / 1:50 REYKJAVÍK 04.10.2007

TEKN. NR. 07102 L1-G1-01 C