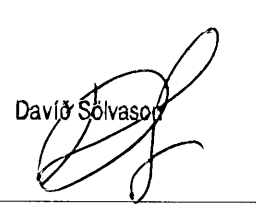
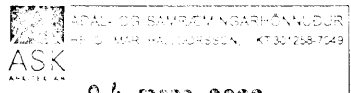
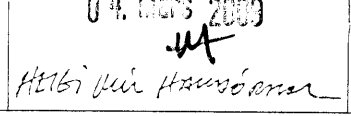


16/17

Hönnuður:
ARI, HAS
Yfirfarð:


Samþykkt: Davíð Svavason  kt: 100356-3339


Breytingar:
B1: 02.09.2009 Bætt við greinum fyrir lyftu
B2: 12.02.2009 Reyndartekning

Aðalhönnuður:  04.03.2009 

Héðinn
Gjáhella 4
221 Hafnarfjörður

Einlínummynd
T1.1.1
Mkv: Enginn


VERKFRÆDISTOFA
Grensásvegur 3
108 Reykjavík
Sími 520 9900
Fax 520 9901
www.rts.is


Atak gæðkerfið er í samræmi við
BS EN ISO 9001:2000
FS 8874

32-2166-1-
03.04.2008 011103 B2

