





DREIFITAFLA  
T1.2.3

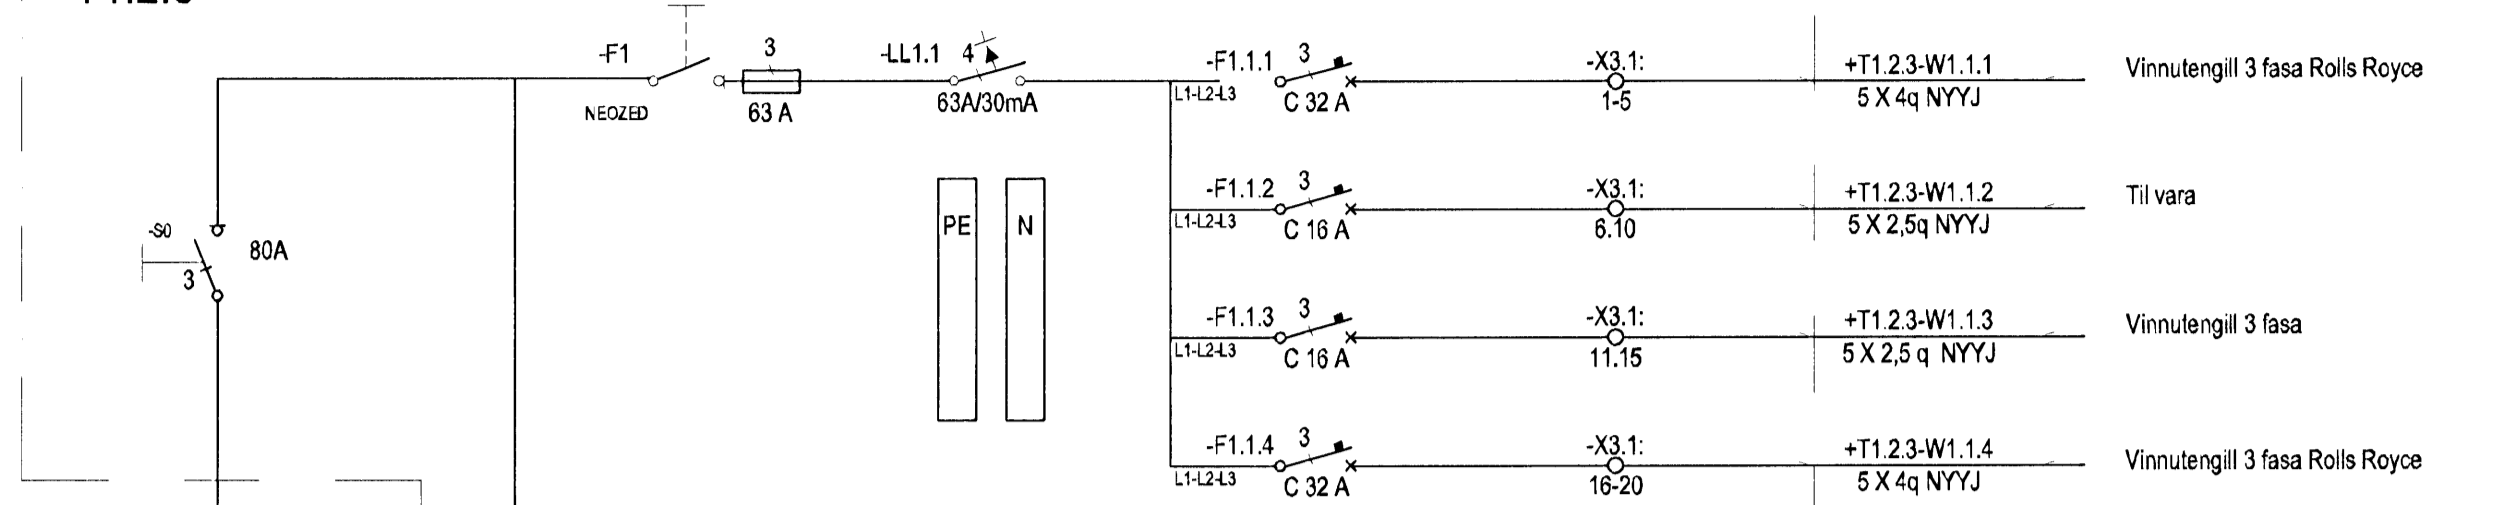

T1.2.3

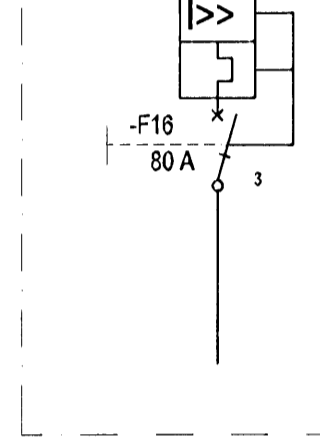

Straumskínni 400 A

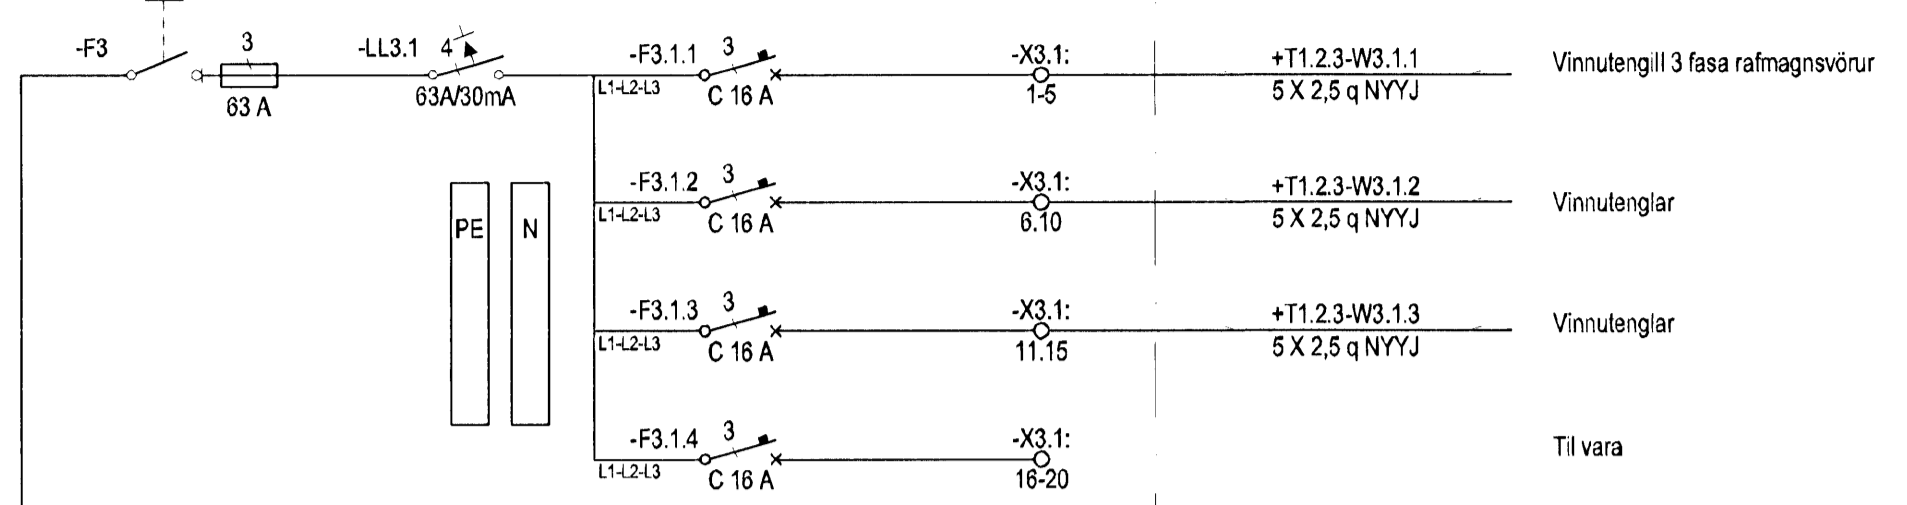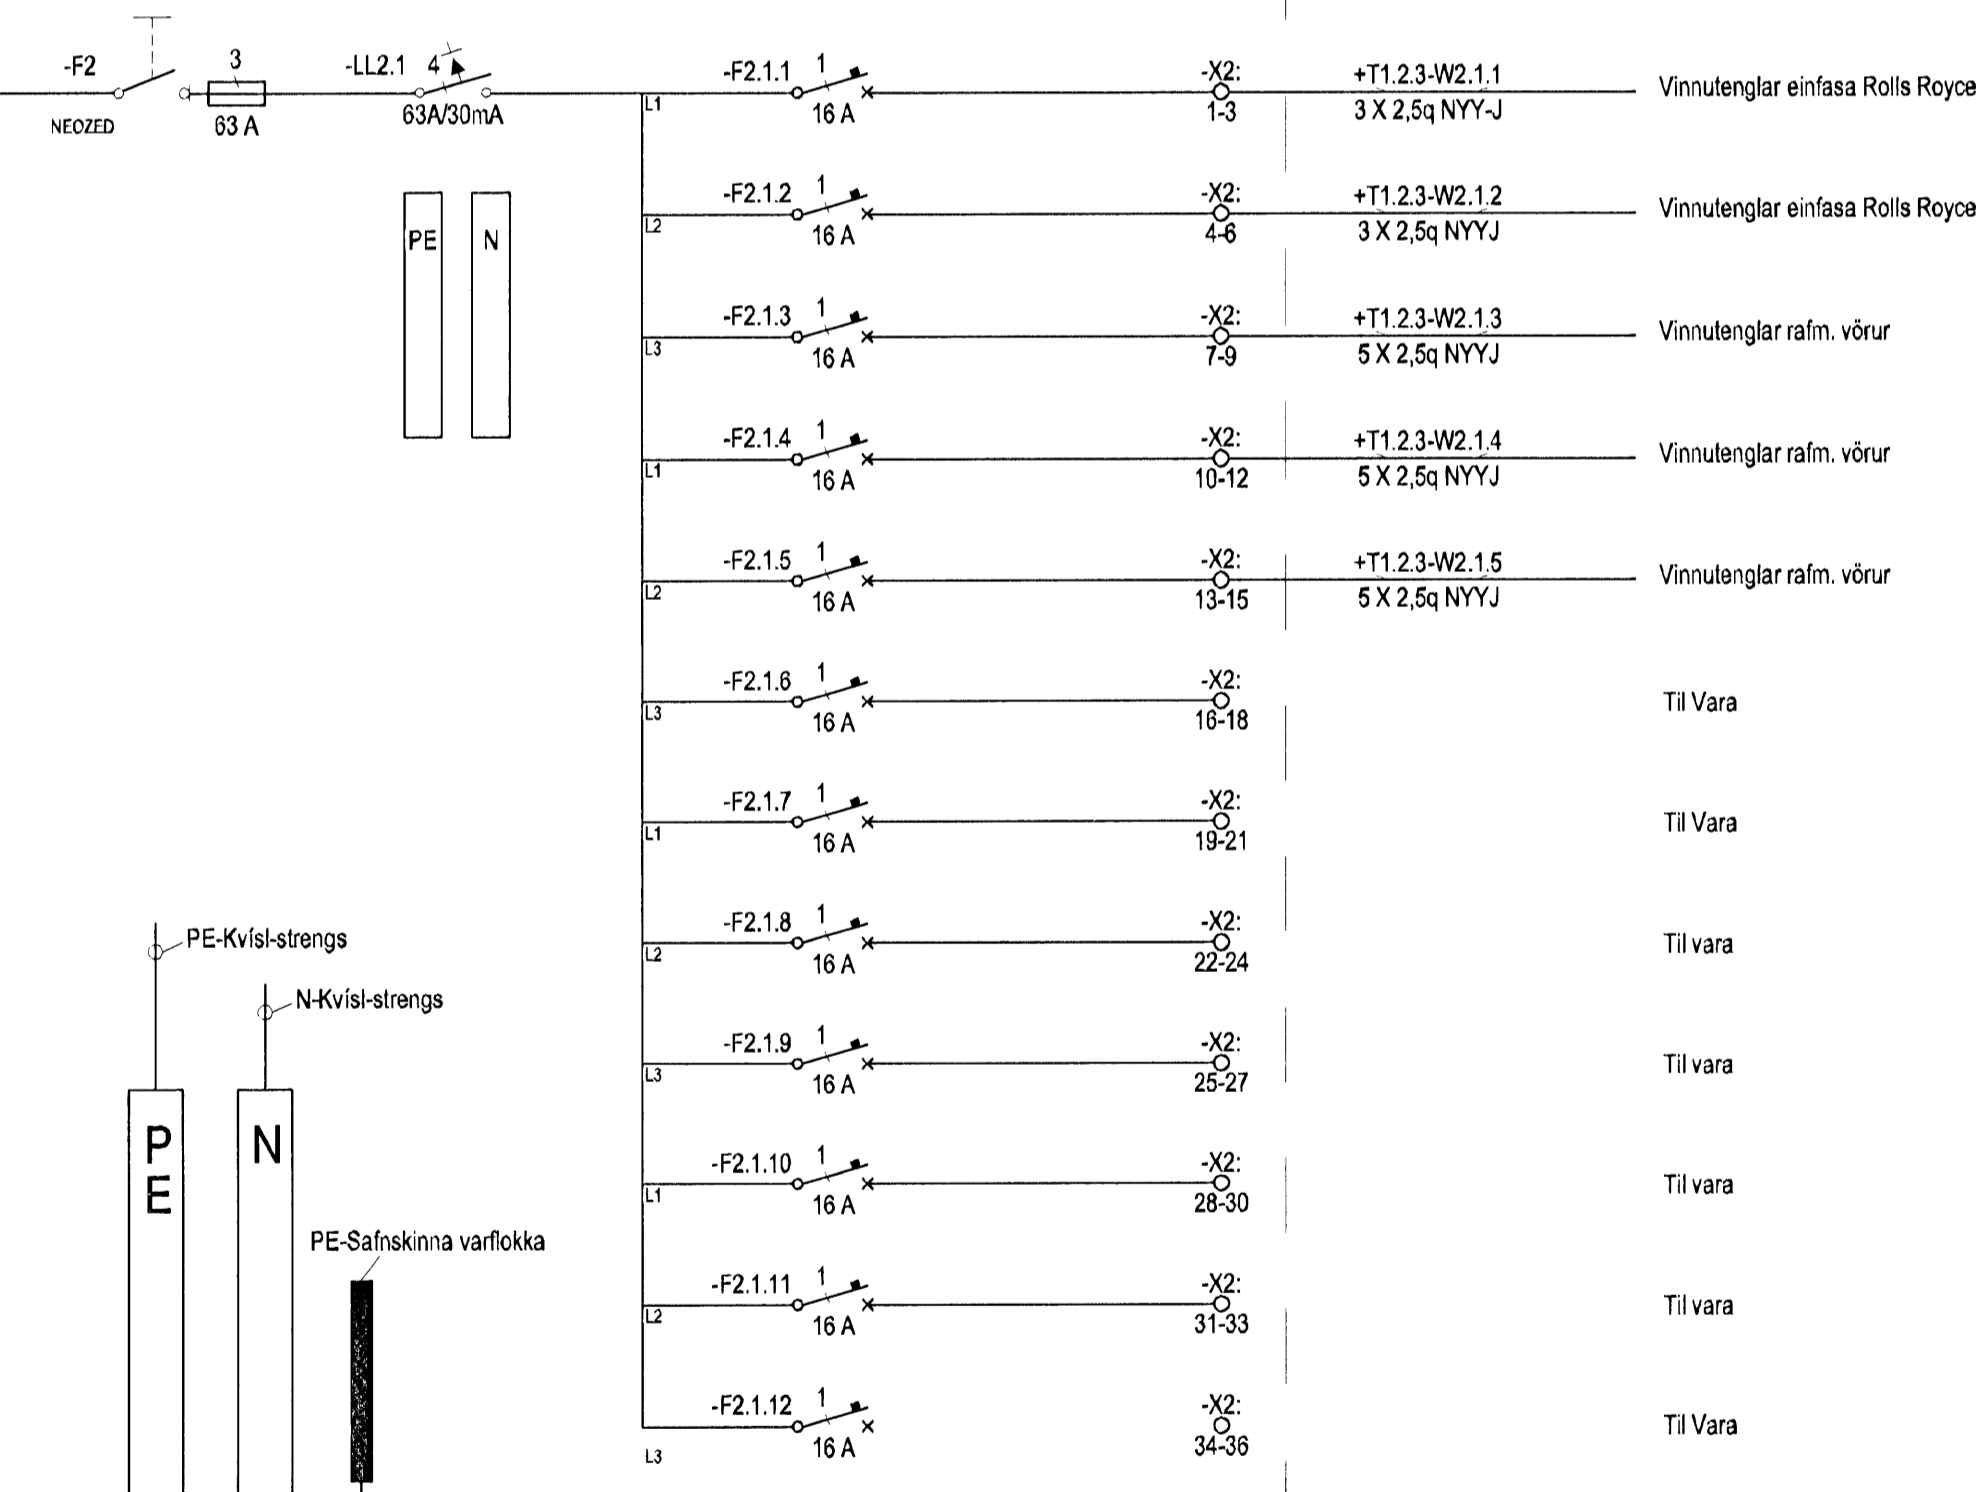

10-10

Hönnuður:  
ARI, HAS  
Yfirfandi:  
Sambýkt: Davíð S. Svavars  
kt: 100356-3339

Breytingar:  
B1 12.02.2009 Reyndartekning

Aðalhönnuður:  
ASK  
04. MAR 2009  
Matti Valur Hannesson

Héðinn  
Gjáhella 4  
221 Hafnarfjörður

Einlínumynd  
T1.2.3  
Mkv: Enginn

**RTS**  
VERKFRÆÐISTOFA  
Grensásvegur 3  
108 Reykjavík  
Sími 520 9900  
Fax 520 9901  
www.rts.is

Athugið gæðvottun ISO 9001:2000  
FRV  
FS 88744

