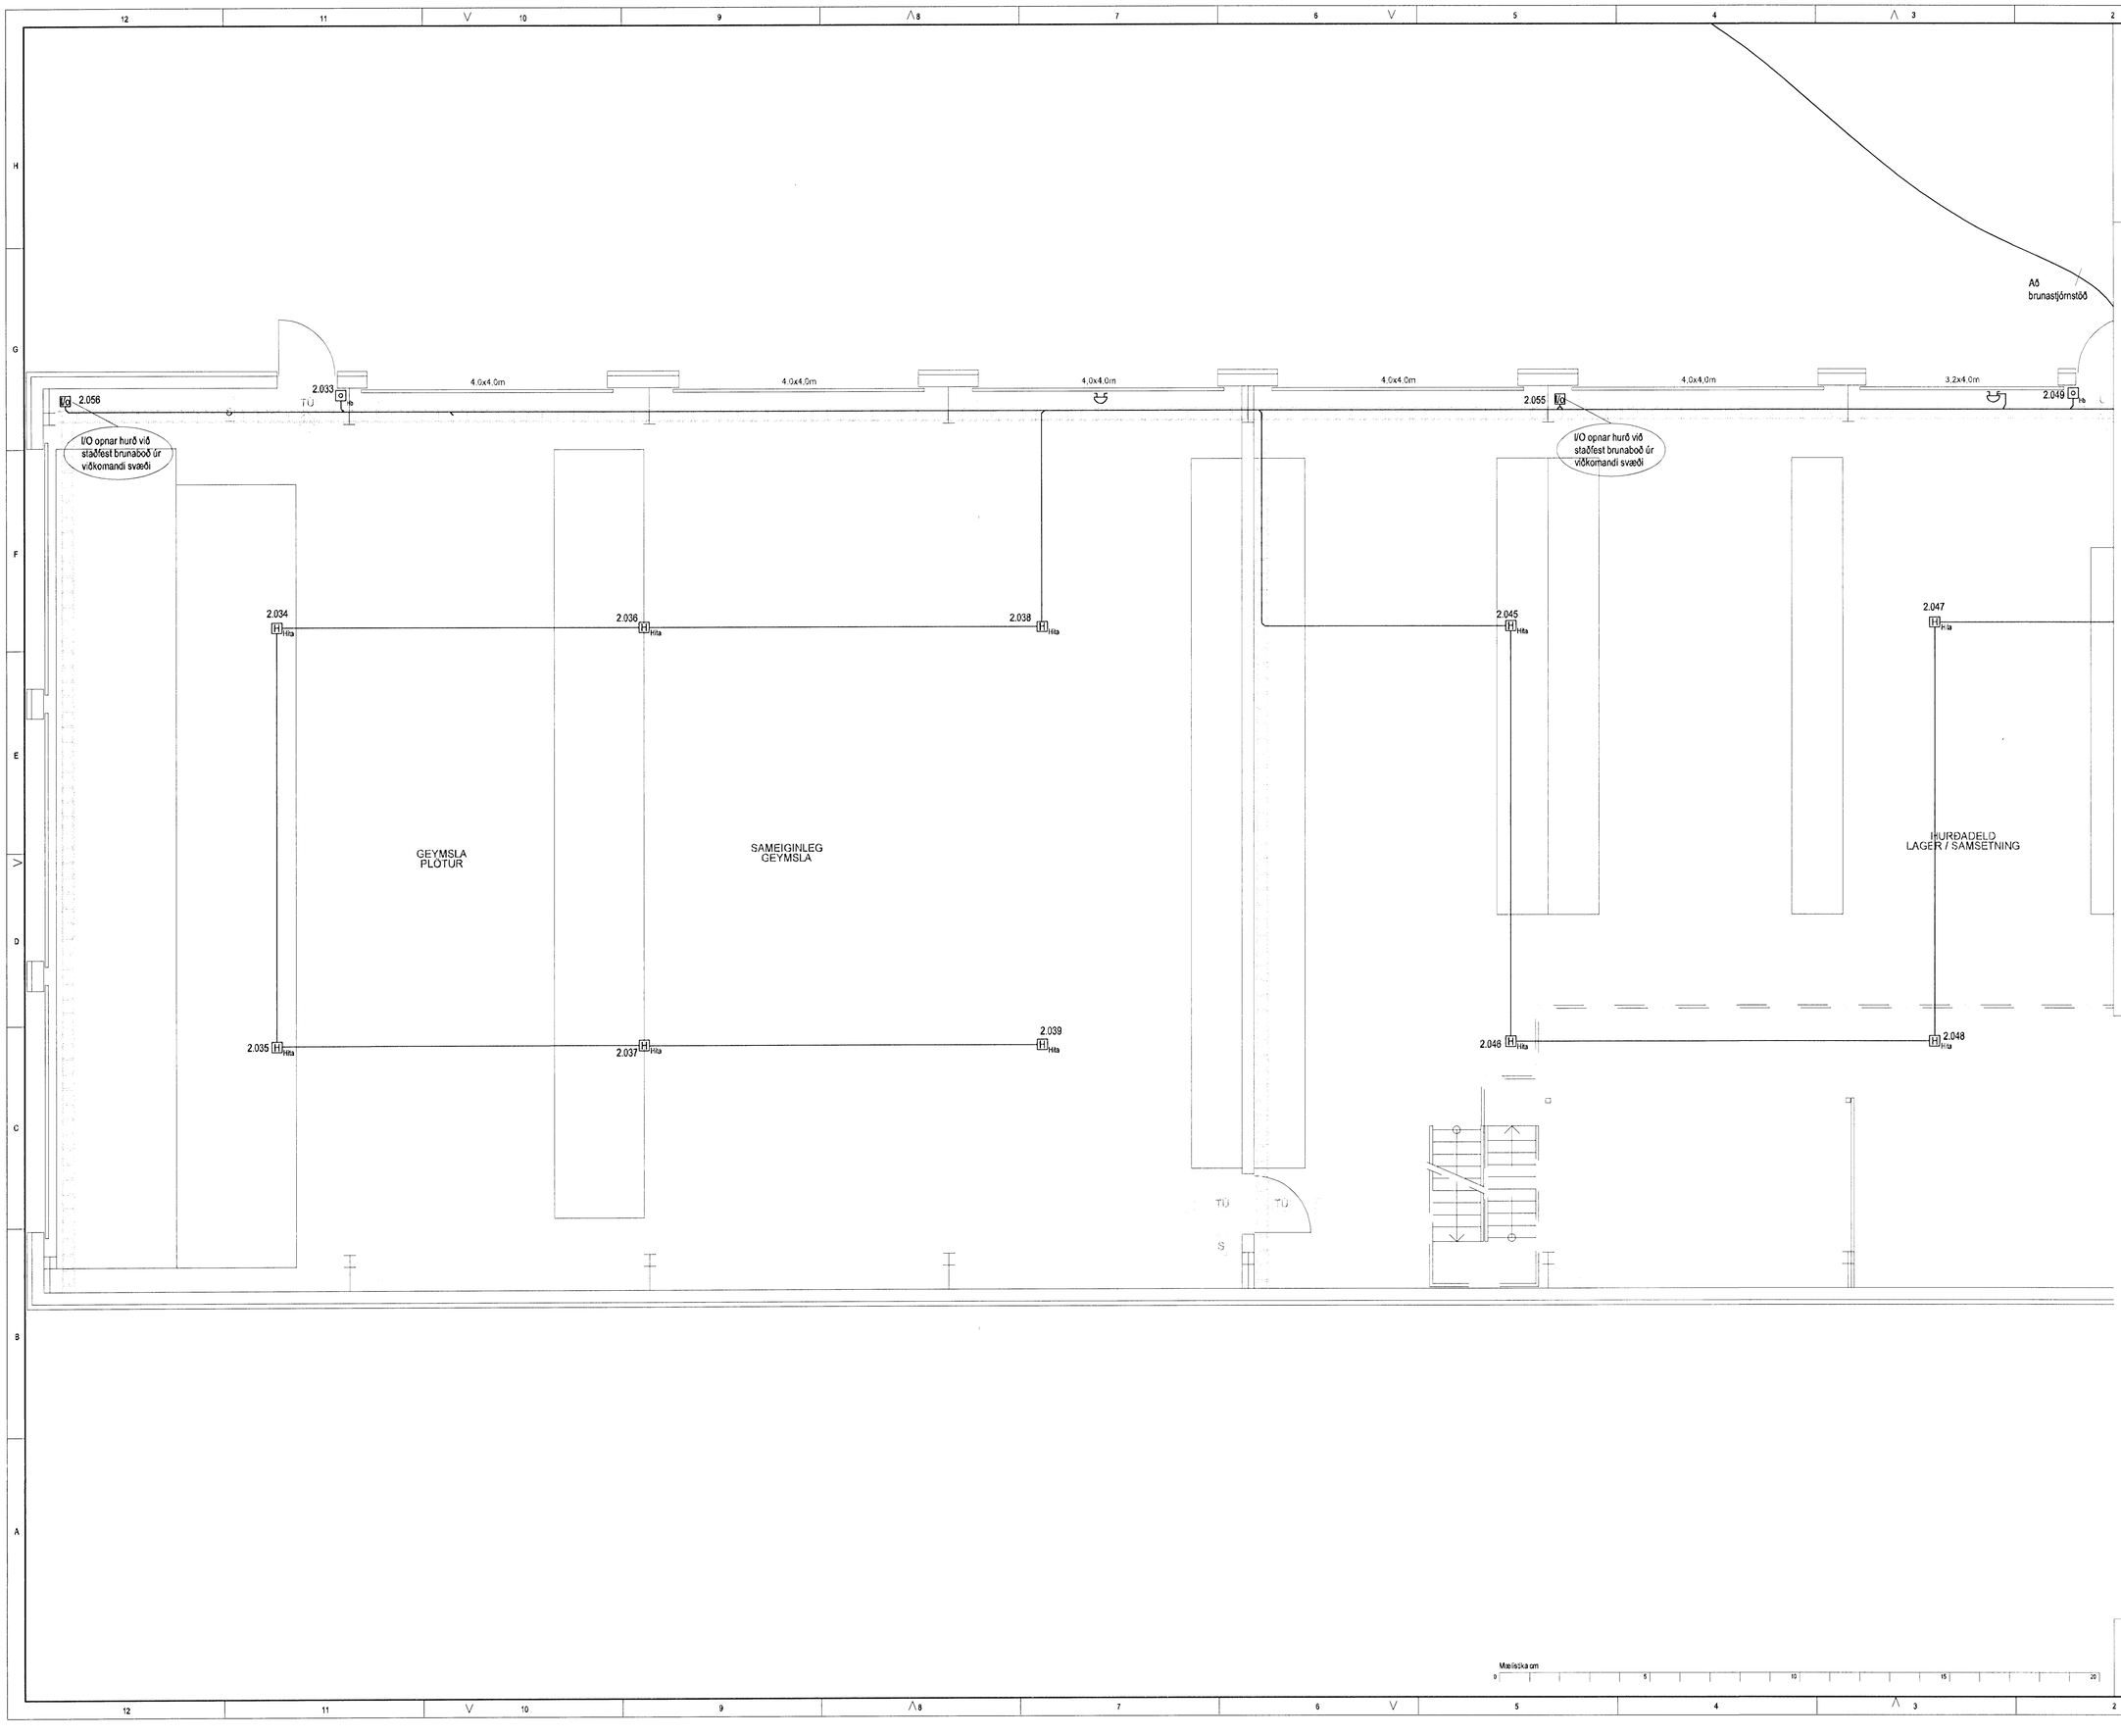

Hönnuður:

ARI, HAS

Yfirfarið:

Samþykkt: Davíð Sölvason kt: 100356-3339

Breytingar:

B1: 19.12.2008 Breytt í hitaskynjara, bætt við I/O viftuða
B2 12.02.2009 Reyndarteikning

Lykilmynd

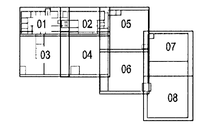

Aðalhönnuður:

ÁSK

Héðinn

Gjáhella 4
221 Hafnarfjörður

Brunaviðvörunarkerfi

Síbería 1.Hæð
Mkv: 1:50

VERKFRÆÐISTOFA

Grensásvegur 3
108 Reykjavík
Sími 520 9900
Fax 520 9901
www.rts.is

Aðalskráð gæðavottun skv
BS EN ISO 9001:2000
FS 88744

32-2166-1- 013409 B2

03.04.2008

Mælikvarði cm
0 5 10 15 20