


17/6/08

Hönnuður:
ARI, HAS
Yfirfarir:
Samþykkt: Davíð Jónsson kt: 100358-3339


Breytingar:
B1: 19.12.2008 Breytt í hlaskynjara, bætt við I/O v/hurða
B2 12.02.2009 Reyndartekning

Lykilmynd

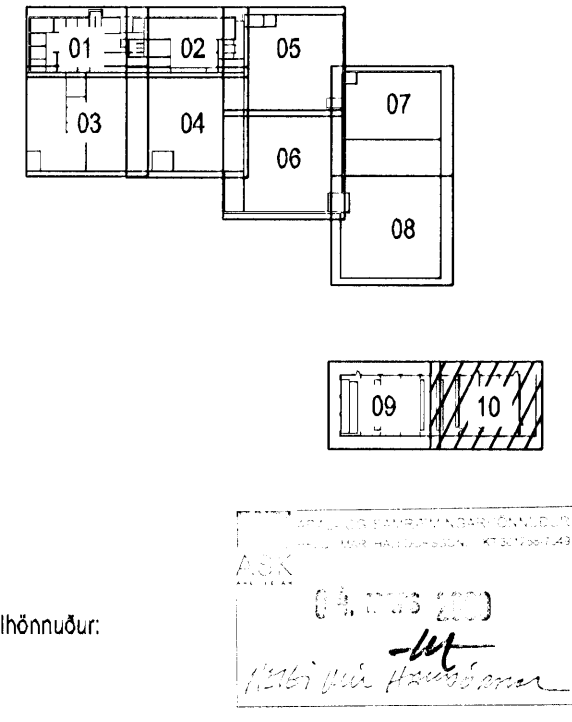

Héðinn
Gjáhella 4
221 Hafnarfjörður

Brunaviðvörðunarkerfi
Sibería 1.Hæð
Mkv: 1:50

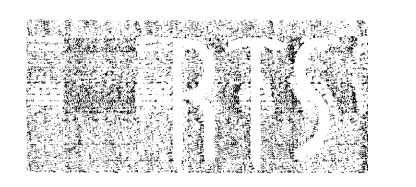

VERKFRÆÐISTOFA
Grensásvegur 3
108 Reykjavík
Sími 520 9900
Fax 520 9901
www.rts.is



32-2166-1-
03.04.2008
013410
B2