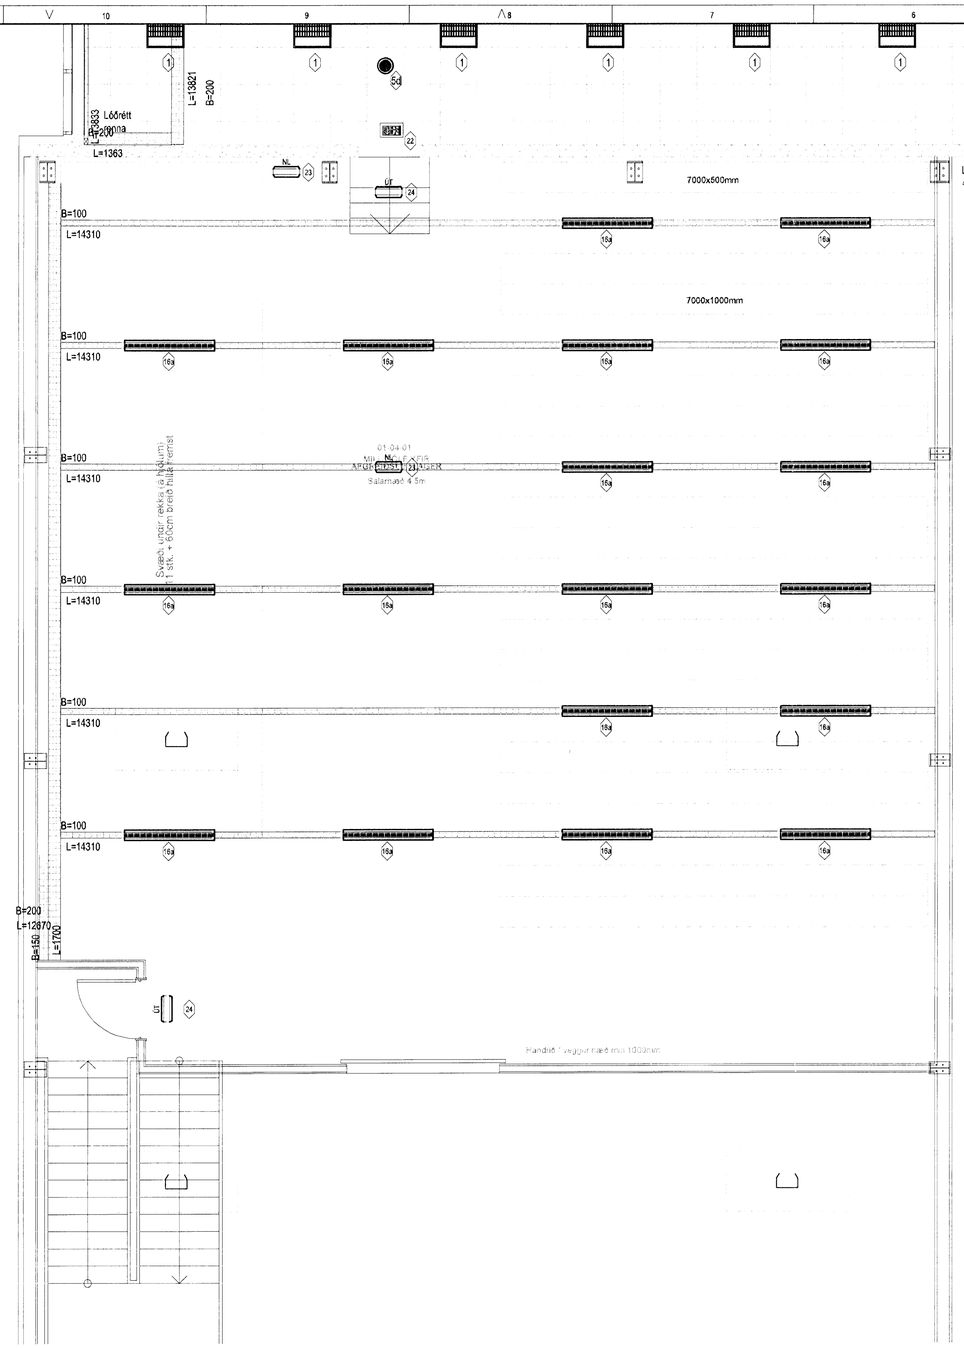

Hönnuður:

ARI, HAS

Yfirfarið:

Samþykkt: Davíð Sólvason kt: 100356-3339

Breytingar:

B1 12.02.2009 Reyndarteikning

Lykilmynd

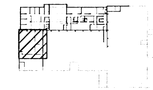

Aðalhönnuður:

ÁSK 04. MAÍ 2009

Héðinn

Gjáhella 4
221 Hafnarfjörður

Lagnaleiðir, rennur, stigar

2. hæð
Mkv: 1:50

VERKFRÆÐISTOFA
Grensásvegur 3
108 Reykjavík
Sími 520 9900
Fax 520 9901
www.rts.is

Aðalsk gæðavottun skv BS EN ISO 9001:2000
FS 88744

32-2166-1- 021403 B1

03.04.2008