


17/30

Hönnuður:
 ARI HAS
 Yfirfarð:

 Samþykkt: Davíð Svansson kt: 100356-3339

Breytingar:
 B1: 12.12.2008 Óráðstafað gjafi
 B2 12.02.2009 Reyndartekning

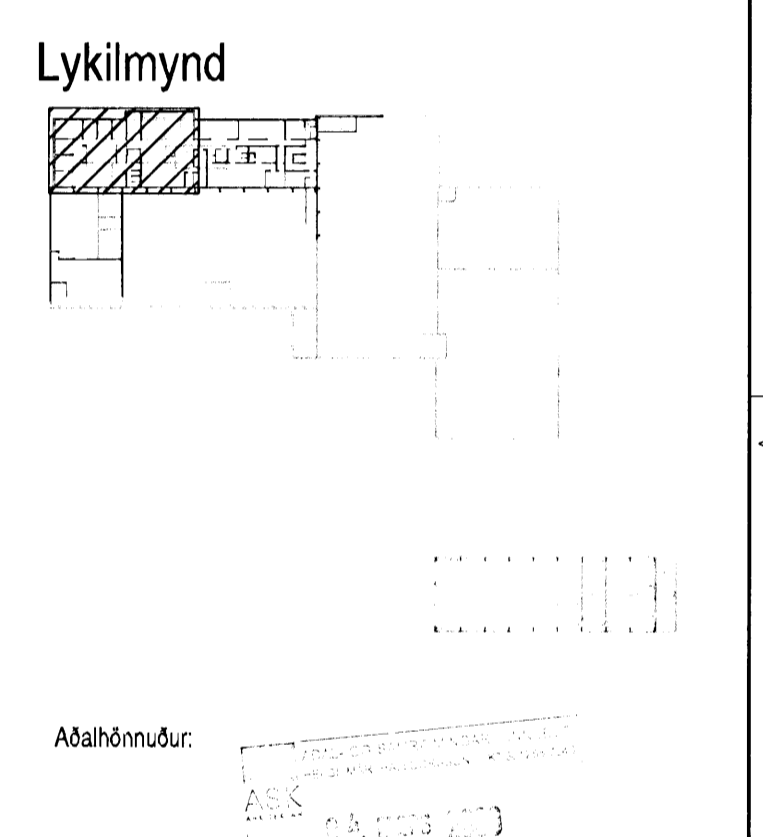

Héðinn
 Gjahella 4
 221 Hafnarfjörður

Brunaviðvörunarkerfi
 2. hæð
 Mkv: 1:50

VERKFRÆÐISTOFA
 Grensásvegur 3
 108 Reykjavík
 Sími 520 9900
 Fax 520 9901
 www.rts.is

Attek gæðvottun skv
 BS EN ISO 9001:2000
 FS 88744

32-2166-1-
 03.04.2008

023401

B2

