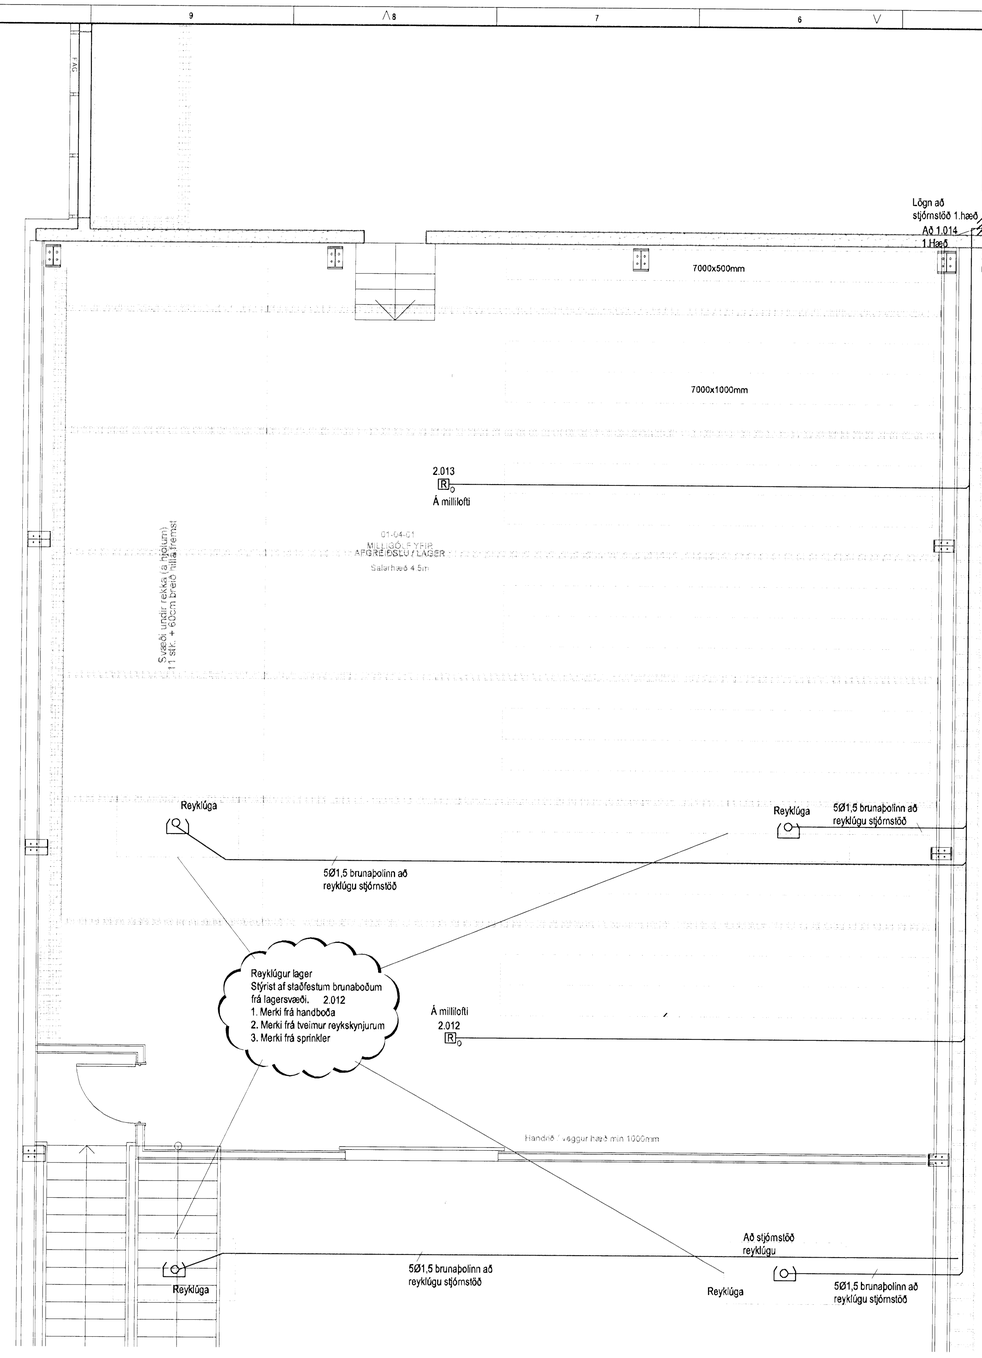

17/3

Hönnuður:

ARI, HAS

Yfirfarið:

Samþykkt: David Sævarsson kt: 100356-3339

Breytingar:

B1: 12.12.2008 Reyklúgu stýring
B2 12.02.2009 Reyndarteikning

Lykilmynd

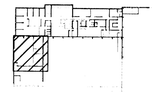

Aðalhönnuður:

Héðinn

Gjáhella 4
221 Hafnarfjörður

Brunaviðvörunarkerfi

2. hæð
Mkv: 1:50

VERKFRÆÐISTOFA

Grensásvegur 3
108 Reykjavík
Sími 520 9900
Fax 520 9901
www.rts.is

Altæk gæðavottun skv
BS EN ISO 9001:2000
FS 88744

32-2166-1-

023403

B2

03.04.2008

Mælistika cm
0 5 10 15 20