



**SNID I SNJÓBRÆDSLULÖGN**  
UNDIR HELLUM, MKV. 1

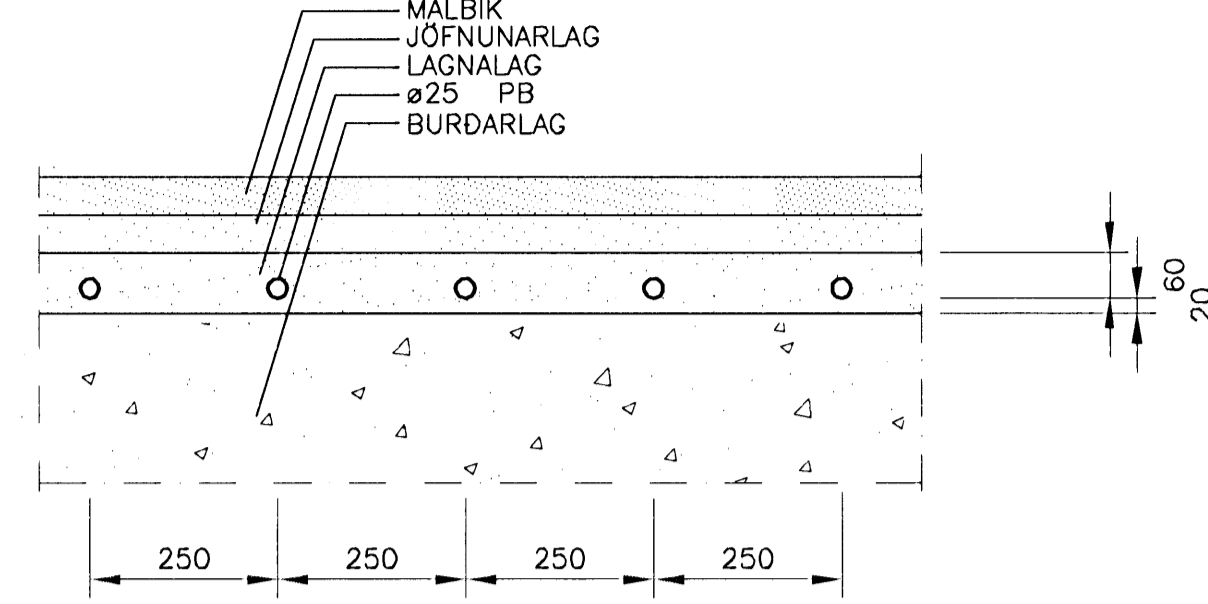


**SNID I SNJÓBRÆDSLULÖGN**  
UNDIR MALBIKI, MKV. 1

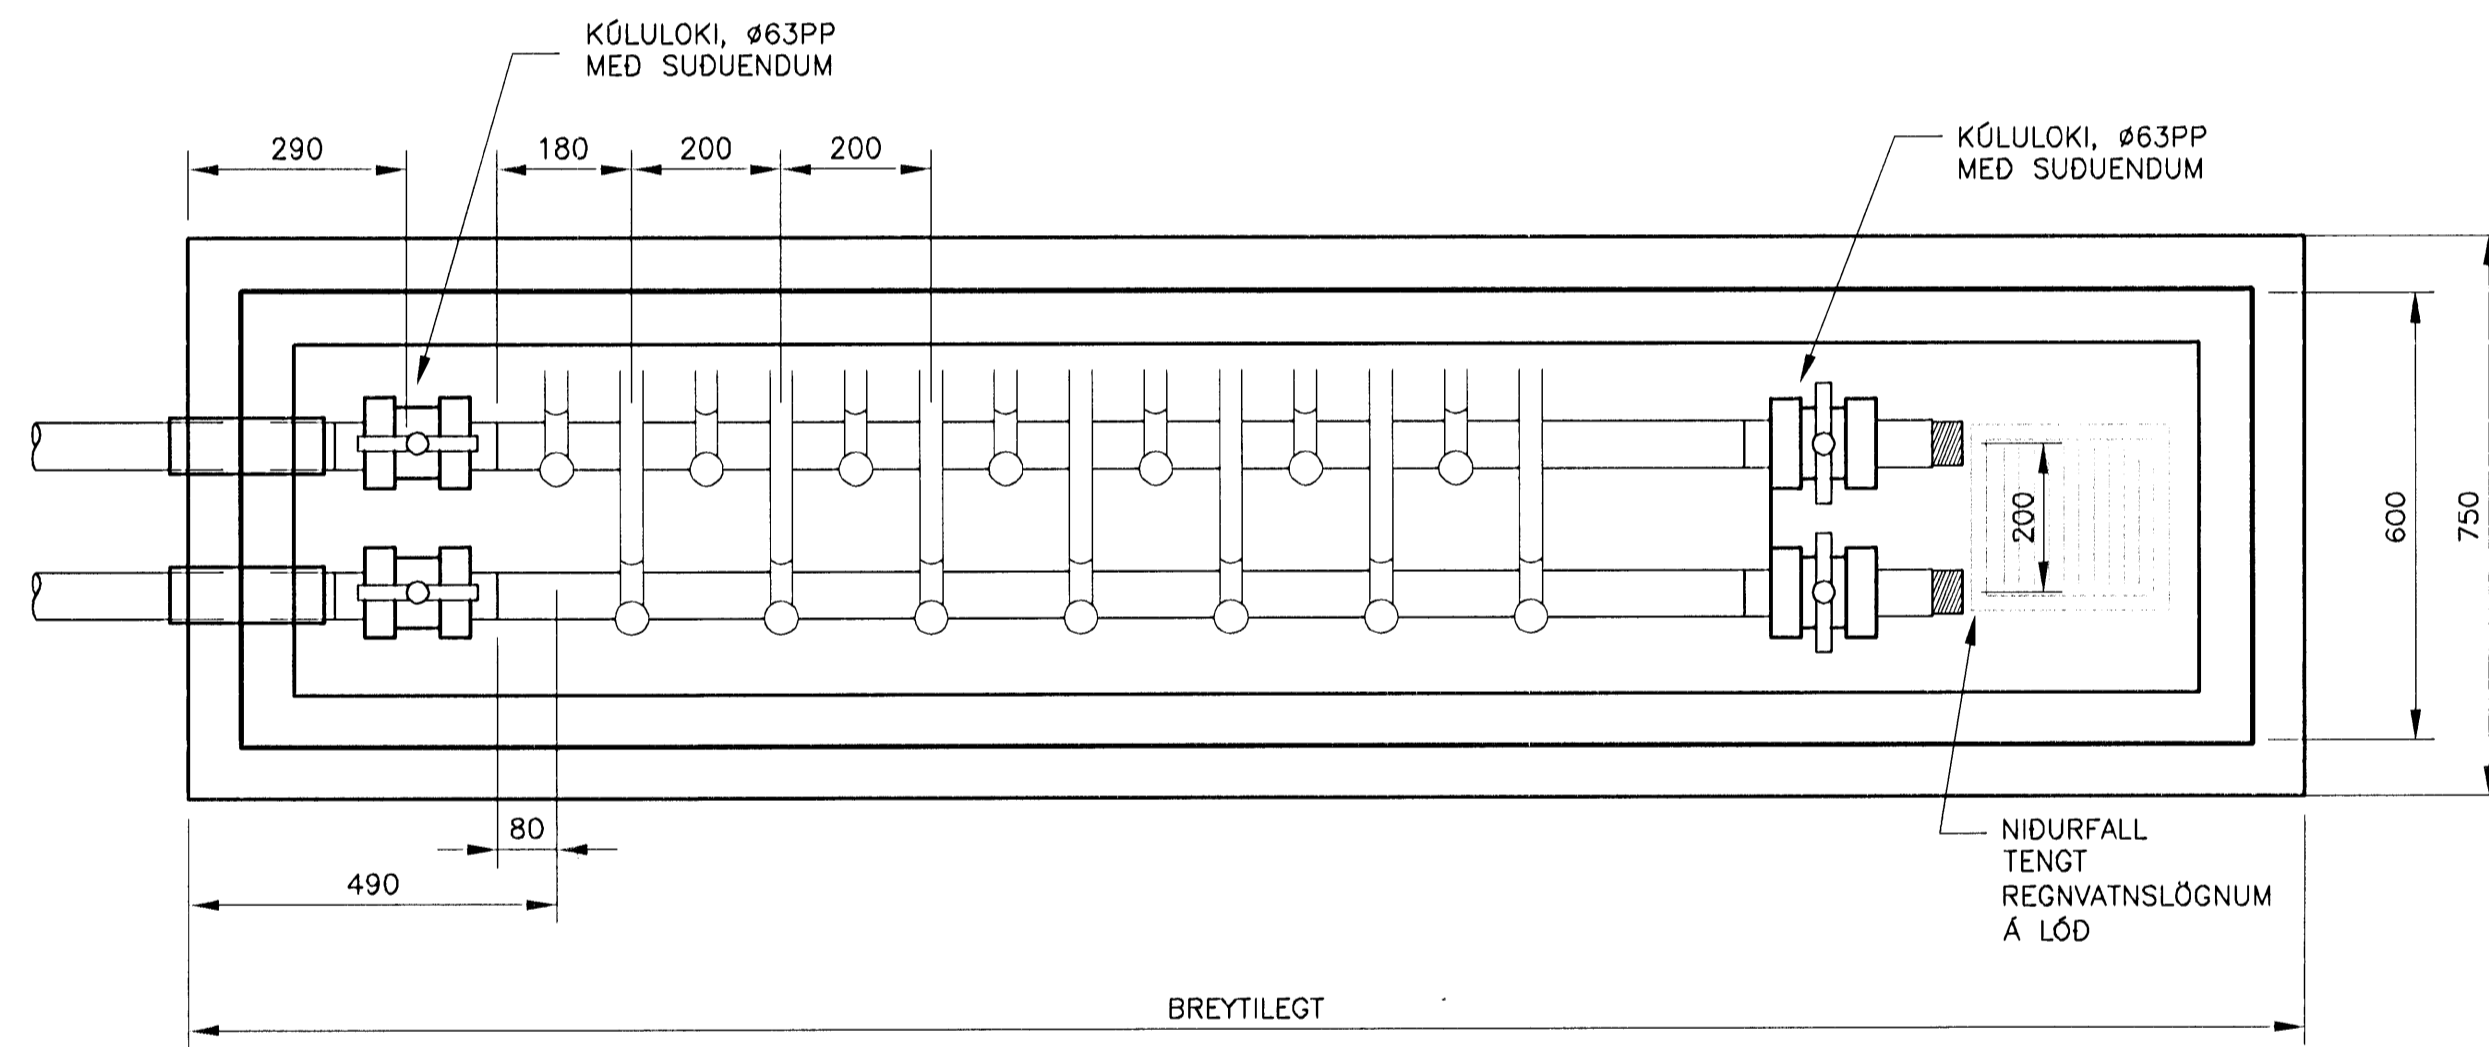


**TENGIKISTA (7 SLAUFU)**  
MKV. 1

**TENGIKISTA 1**  
14 STÓTA, 7 SLAUFUR

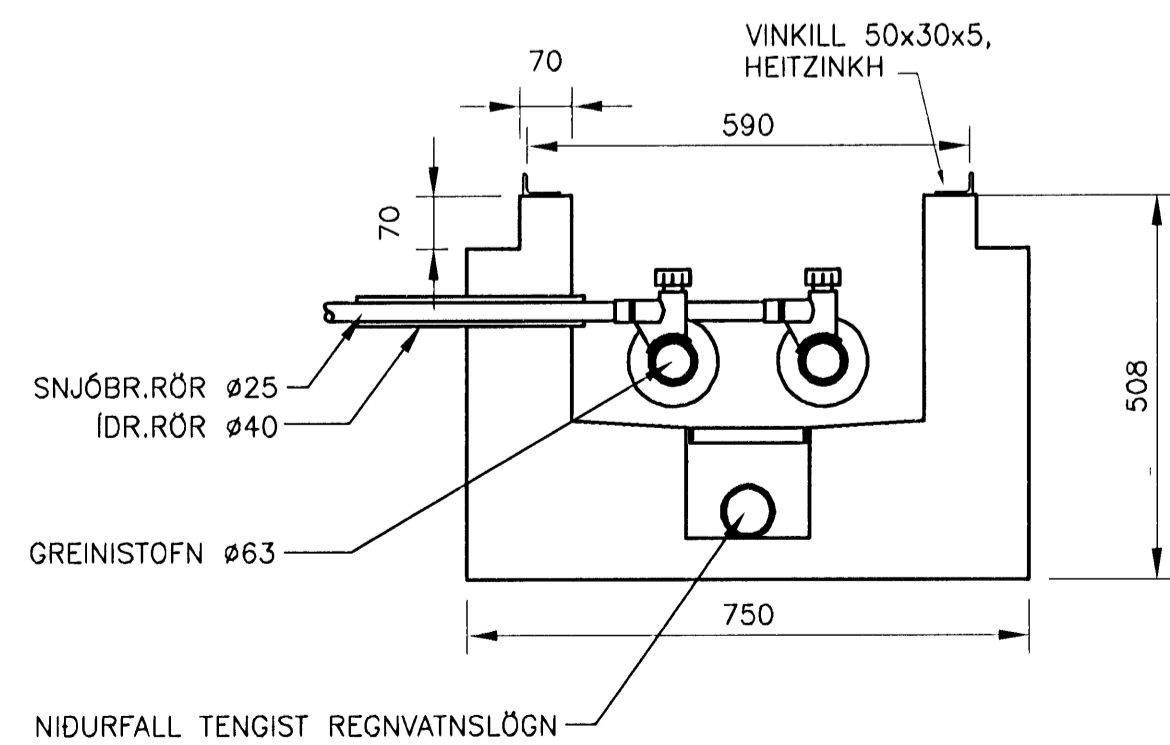

**SNID I LAGNASTOKK**  
MKV. 1

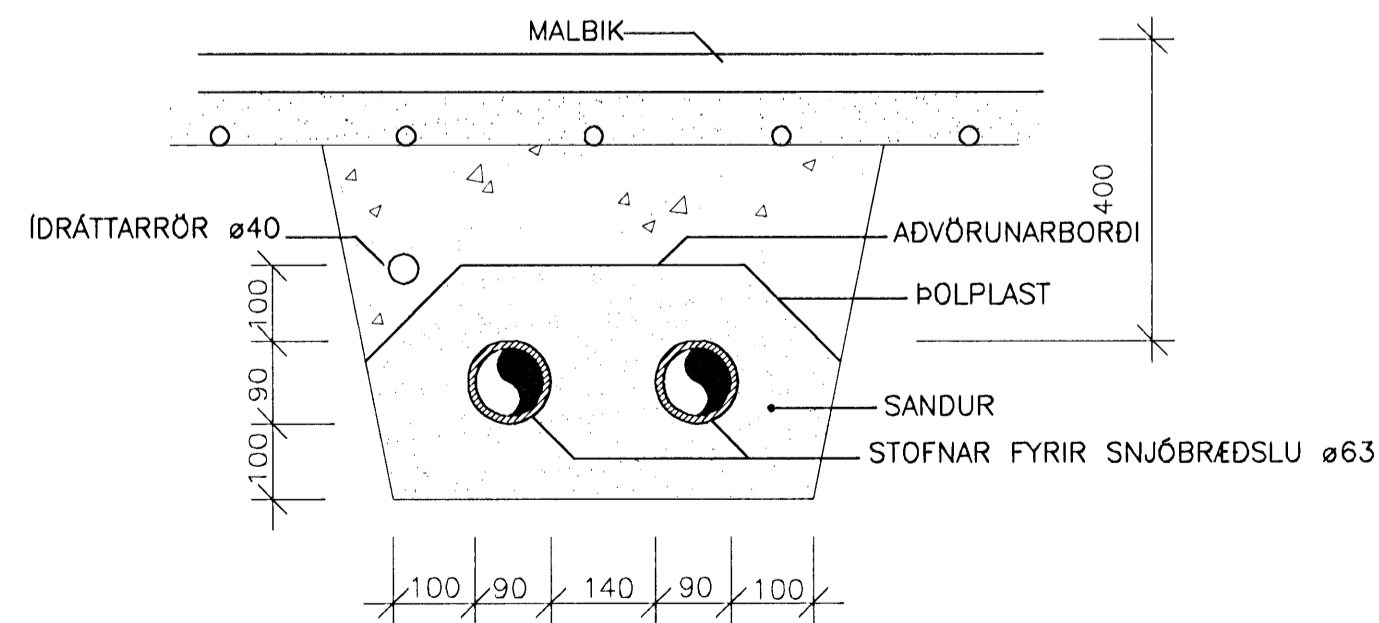

**SKURÐUR FYRIR STOFNLAGNIR 1:10**




Sambykkt þann  
**25 MAR 2009**  
Byggingafulltrúinn í Hafnarfirði  
F.h. Hrólfur S. Gunnlaugsson

ÓTGAUFERILL			
NÚMÉR	DAGS	SKÝRINGAR	HANNAÐ
B1	10.10.2006	BYGGINGARTEIKNING	PB
R1	30.08.2008	REYNDARTEIKNING	PB

DAGS. UNDRISKRIFTAR: NAFN OG KT. SAMRÆMINGARHÖNNUNAR:  
UNDRISKRIFT SAMRÆMINGARHÖNNUNAR:

**SKÝRINGAR:**  
SNJÓBRÆDSLUKERFI ER LOKAD KERFI MED 30% FROSTLAGARBLÖNDU.  
EFNI I SNJÓBRÆDSLUSLAUFUM SKAL VERA POLYBUTYLEN. ÞRÝSTIÞÖL RÖRA SKAL VERA 500 kPa VID 60°C. ÞRÝSTIÞRÓFA SKAL KERFIÐ VID 400 kPa ÞRÝSTING.  
ÖLL TENGISTYKKI SKULU HEFA RÖRUM. LEGGJA SKAL SNJÓBRÆDSLURÖR ÞANNIG AD 250mm BIL SÉ MILLI RÖRA. SETJA SKAL SÉRSTAKA FJARLEGDARKLOSSA MED C.A. 2,5m BILI TIL AD TRYGGJA RÉTT MILLIBIL.  
ÞEGAR UNNIÐ ER AD ÖTLAGNINGU OG ÞJÖPPUN Á SANDI SKULU LEIÐSLUR VERA Fylltar UNDIR 300 kPa ÞRÝSTINGI.  
ALLT EFNI SKAL HAFA LAGNAEFNISVÖTTUN.

ÖLL MÁL ERU í mm

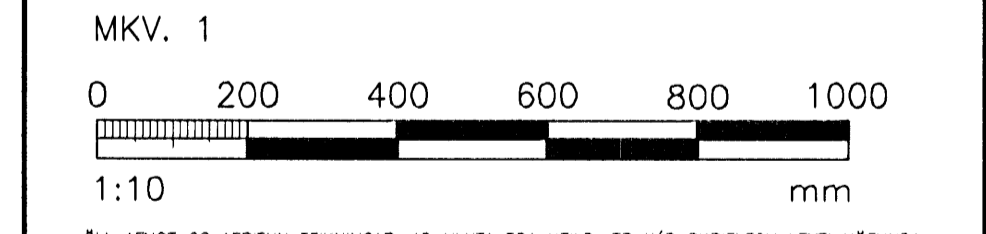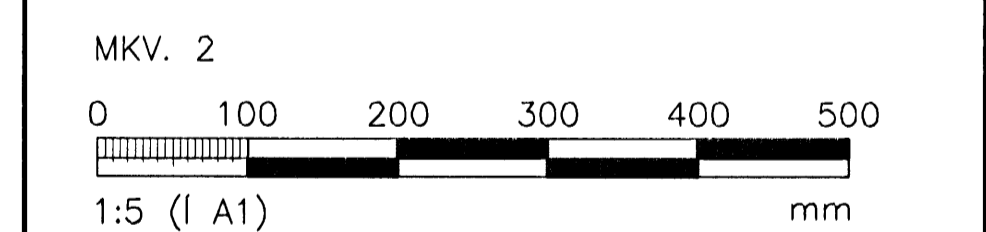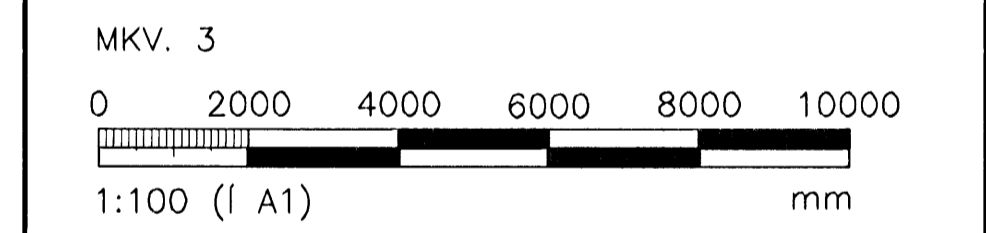

ÖLL AFNOT OG AFRITUN TEIKNINGAR, AD HLUTA EDA HEILD, ER HÁÐ SKRIFLEGU LEYFI HÖFUNDA.

**VGK HÖNNUN**  
GRENSÁSVEGI 1 · 108 REYKJAVÍK · SÍMI: 422 3000 · FAX: 422 3001  
VEFFANG: www.vgkhonnun.is · NETFANG: vgkhonnun@vgkhonnun.is

HEITI TEIKNINGAR:  
**HRAUNVALLASKÓLI 2. ÁF.**  
DREKAVELLIR 9, HAFNARFIRÐI

HEITI TEIKNINGAR:  
**SNJÓBRÆDSLUKERFI:**  
SÉRMYNDIR

MKVI	TEIKNANDI	GEYMSLUNUMER	VNR
	LS		3.151.218
HANNAÐI	YRIFARÐI	MKV	NR. TEIKNINGAR
PB			<b>P2-476</b>
DAGS. UNDRISKRIFTAR:	NAFN OG KT. HÖNNUNAR:	ÓTGAFA	
31.12.2008	LÁRUS ÁRSÆLSSON		R1