



TÆKNIRÝMI, GRUNNMYND  
MKV. 1

Samþykkt bann  
**25 MAR 2009**  
Byggingafulltrúinn / Samráðgjafi  
Eh. Hrólfur S. Gunnlaugsson

ÓTGÁFUFERILL

NR.	DAGS.	SKRIFINGAR	HAHAÐ.
B1	10.10.2006	BYGGINGARTEIKNING	PB
B2	07.05.2007	YMSAR BREYTINGAR	PB
B3	23.08.2007	LÖGN AD SNJÓBRÆÐSLU BÉTT VID	PB
R1	30.08.2008	REYNDARTEIKNING	PB

DAGS. UNDIRSKRIFTAR: NAFN OG KT. HÖNNUNAR: *[Signature]*  
UNDIRSKRIFT SAMRÁÐSMEGILLINGAÐAR:

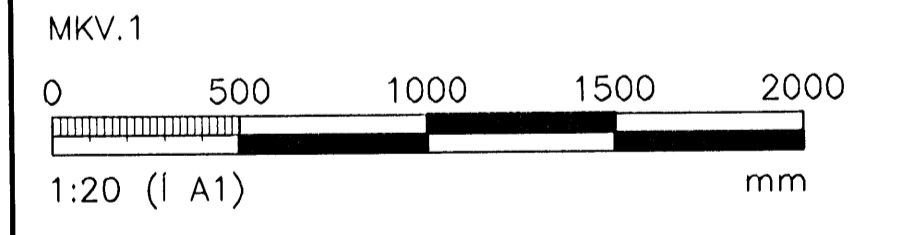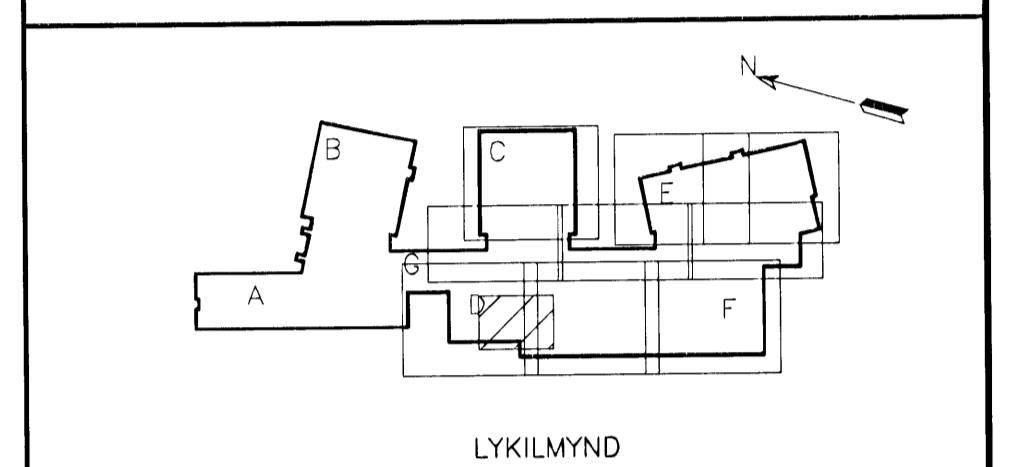

ÖLL AFNOT OG AFRIÐUN TEIKNINGAR, AD HLUÐA EÐA HELD, ER HÁÐ SKRIFLEÐU LEYFI HÖFUNDA.

**VGK HÖNNUN**  
GRENSÁSVEGI 1 · 108 REYKJAVÍK · Sími: 422 3000 · Fax: 422 3001  
VEFFANG: www.vgkhonnun.is · NETFANG: vgkhonnun@vgkhonnun.is

HEITI VERKS:  
**HRAUNVALLASKÓLI 2. ÁF.**  
DREKAVELLIR 9, HAFNARFIRDI

HEITI TEIKNINGAR:  
HITAKERFI:  
TEKNIRÝMI, GRUNNMYND OG SNID

MELT:	TEIKNAD:	LS	ÖEMSLUNÖMUR:	VNR:	3.151.218
HAHAÐ:	YFRIFAR:	mkv.	1.50	NR. TEIKNINGAR:	
DAGS. UNDIRSKRIFTAR:	NAFN OG KT. HÖNNUNAR:			<b>P2-464</b>	
UNDIRSKRIFT HÖNNUNAR:	LARUS ARSÆLSSON	20080825119	ÓTGÁFA:	R1	