


ÓTGÁFUERILL

NÚMÉR:	DAGS:	SKRINDAR:	HANNAÐ:
B1	10.10.2006	BYGGINGARTEIKNING	PB
B2	18.08.2008	STÆKKUN SKÓLA	PB
R1	30.08.2008	REYNDARTEIKNING	PB

DAGS UNDIRSKRIFTAR: NAFN OG KT. SAMRÆMINGARHÖNNUÐAR:

UNDIRSKRIFT SAMRÆMINGARHÖNNUÐAR:

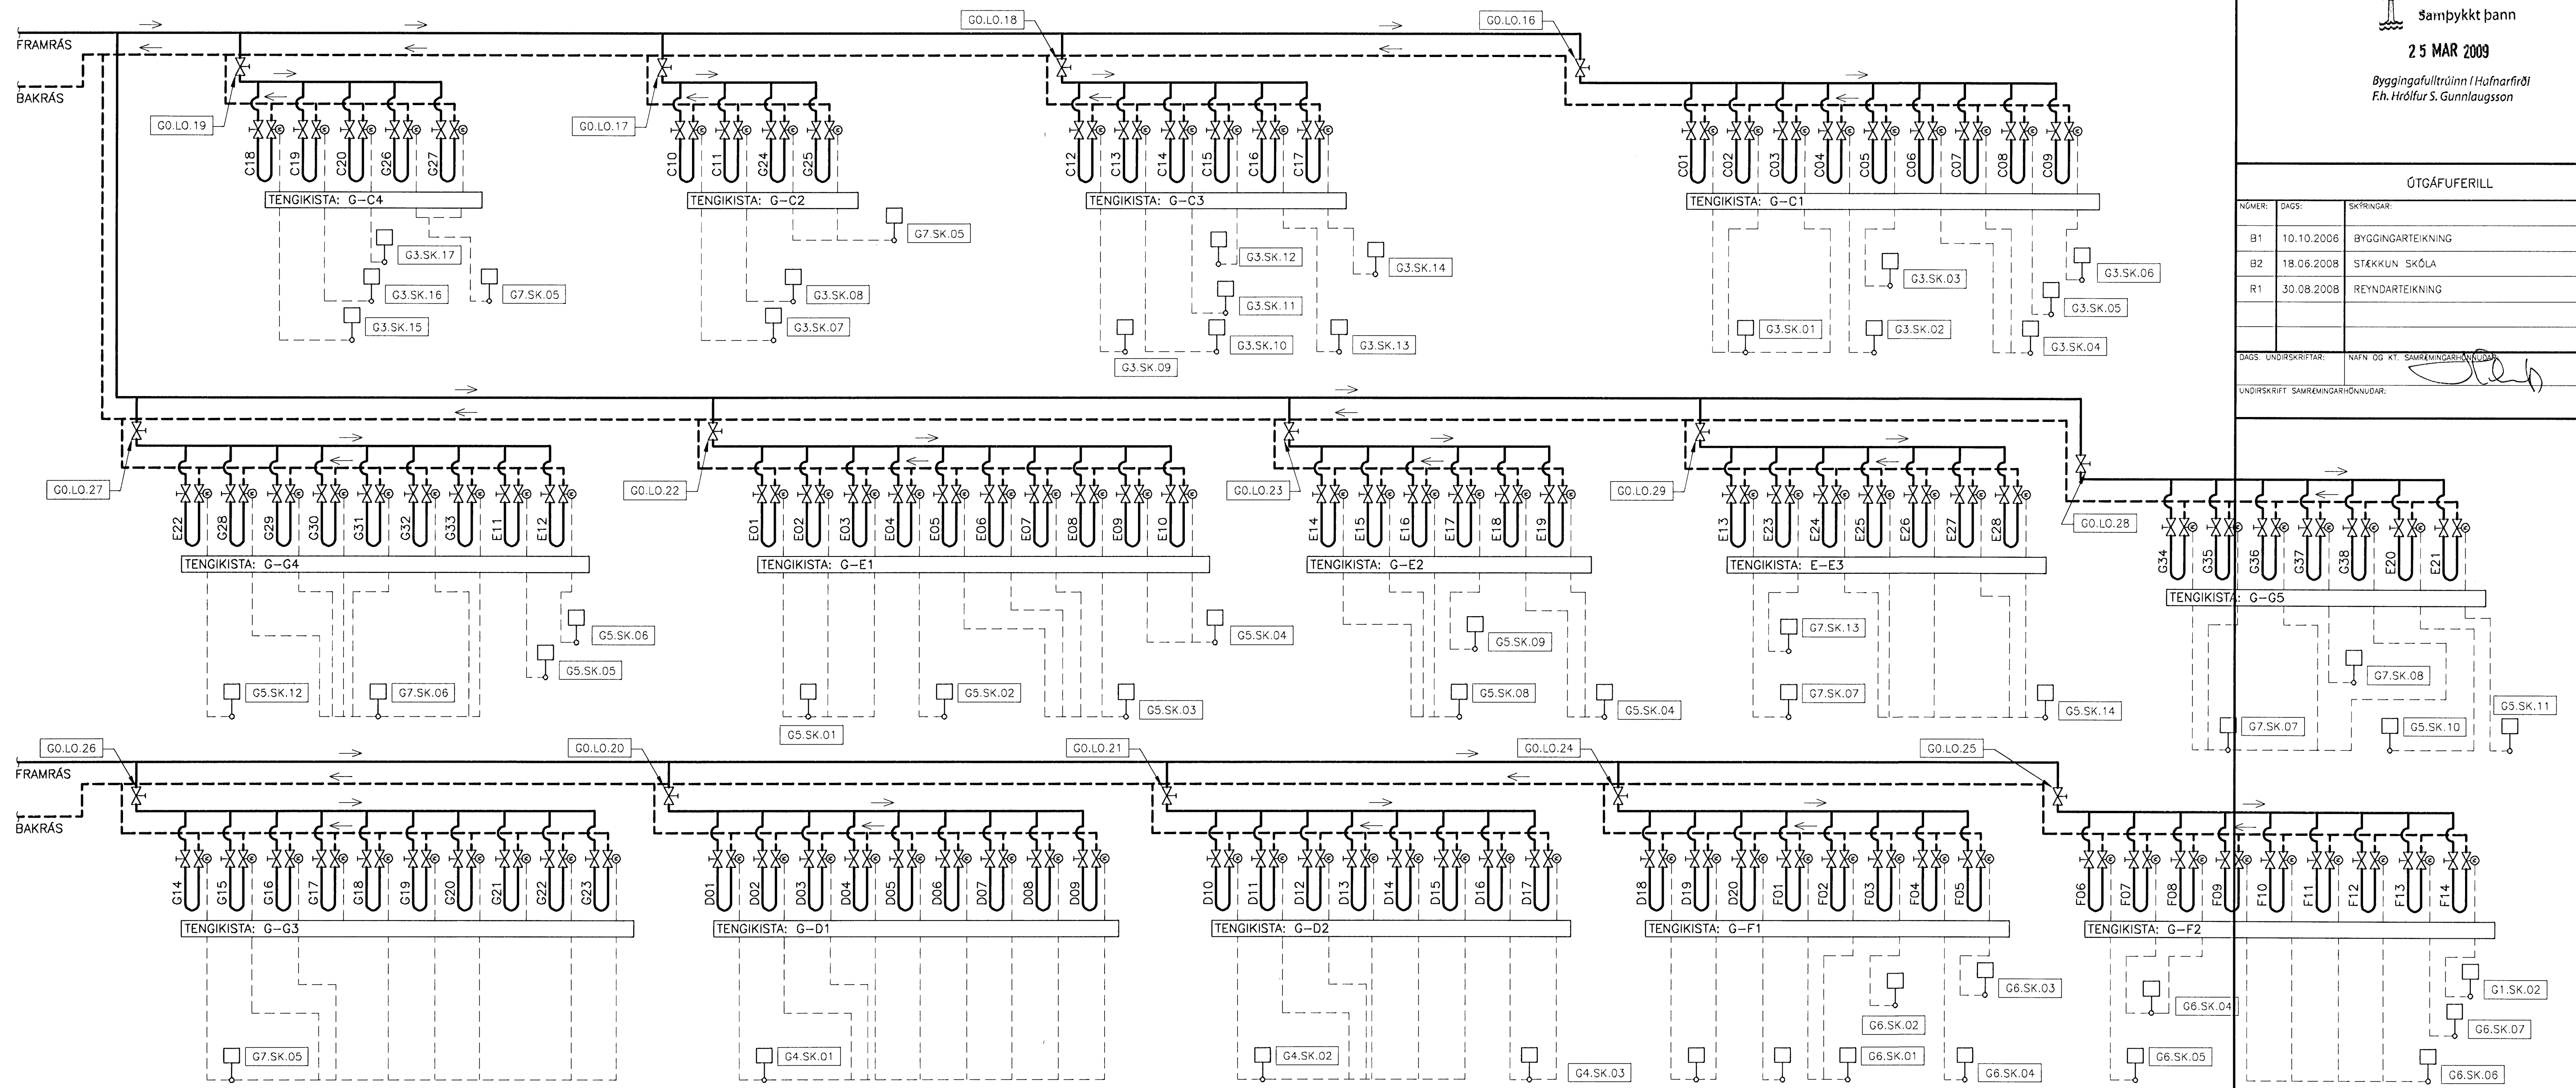

**TENGING GÓLFHITAKERFIS
KERFISMYND**

TÆKJALISTI FYRIR GÓLFHITAKERFI

- | | | | |
|----------|--|-------------|---|
| GO.LO.16 | STILLILOKI
KRÖFUR: STILLILOKI MED MÆLISTÓTUM. DN20
HLUTVERK: STILLIR RENNSLI Á KERFISHLID. | GO.LO.27 | STILLILOKI
KRÖFUR: STILLILOKI MED MÆLISTÓTUM. DN25
HLUTVERK: STILLIR RENNSLI Á KERFISHLID. |
| GO.LO.17 | STILLILOKI
KRÖFUR: STILLILOKI MED MÆLISTÓTUM. DN15
HLUTVERK: STILLIR RENNSLI Á KERFISHLID. | GO.LO.28 | STILLILOKI
KRÖFUR: STILLILOKI MED MÆLISTÓTUM. DN25
HLUTVERK: STILLIR RENNSLI Á KERFISHLID. |
| GO.LO.18 | STILLILOKI
KRÖFUR: STILLILOKI MED MÆLISTÓTUM. DN20
HLUTVERK: STILLIR RENNSLI Á KERFISHLID. | GO.LO.29 | STILLILOKI
KRÖFUR: STILLILOKI MED MÆLISTÓTUM. DN20
HLUTVERK: STILLIR RENNSLI Á KERFISHLID. |
| GO.LO.19 | STILLILOKI
KRÖFUR: STILLILOKI MED MÆLISTÓTUM. DN15
HLUTVERK: STILLIR RENNSLI Á KERFISHLID. | G3.SK.01-17 | HITASKYNNJARI
KRÖFUR: LOFTHITASTIGS SKYNNJARI.
HLUTVERK: STJÓRNAR GÓLFHITAKERFI Í VIÐKOMANDI RÝMUM Í HÚSI C.
STADSETNING: Á VEGG (SJÁ GRUNNMYND 1. HÆÐ), HÆÐ 1700mm FRÁ GÓLFI. |
| GO.LO.20 | STILLILOKI
KRÖFUR: STILLILOKI MED MÆLISTÓTUM. DN20
HLUTVERK: STILLIR RENNSLI Á KERFISHLID. | G4.SK.01-04 | HITASKYNNJARI
KRÖFUR: LOFTHITASTIGS SKYNNJARI.
HLUTVERK: STJÓRNAR GÓLFHITAKERFI Í VIÐKOMANDI RÝMUM Í HÚSI D.
STADSETNING: Á VEGG (SJÁ GRUNNMYND 1. HÆÐ), HÆÐ 1700mm FRÁ GÓLFI. |
| GO.LO.21 | STILLILOKI
KRÖFUR: STILLILOKI MED MÆLISTÓTUM. DN20
HLUTVERK: STILLIR RENNSLI Á KERFISHLID. | G5.SK.01-11 | HITASKYNNJARI
KRÖFUR: LOFTHITASTIGS SKYNNJARI.
HLUTVERK: STJÓRNAR GÓLFHITAKERFI Í VIÐKOMANDI RÝMUM Í HÚSI E.
STADSETNING: Á VEGG (SJÁ GRUNNMYND 1. HÆÐ), HÆÐ 1700mm FRÁ GÓLFI. |
| GO.LO.22 | STILLILOKI
KRÖFUR: STILLILOKI MED MÆLISTÓTUM. DN25
HLUTVERK: STILLIR RENNSLI Á KERFISHLID. | G4.SK.01-04 | HITASKYNNJARI
KRÖFUR: LOFTHITASTIGS SKYNNJARI.
HLUTVERK: STJÓRNAR GÓLFHITAKERFI Í VIÐKOMANDI RÝMUM Í HÚSI F.
STADSETNING: Á VEGG (SJÁ GRUNNMYND 1. HÆÐ), HÆÐ 1700mm FRÁ GÓLFI. |
| GO.LO.23 | STILLILOKI
KRÖFUR: STILLILOKI MED MÆLISTÓTUM. DN20
HLUTVERK: STILLIR RENNSLI Á KERFISHLID. | G7.SK.06-09 | HITASKYNNJARI
KRÖFUR: LOFTHITASTIGS SKYNNJARI.
HLUTVERK: STJÓRNAR GÓLFHITAKERFI Í VIÐKOMANDI RÝMUM Í HÚSI G.
STADSETNING: Á VEGG (SJÁ GRUNNMYND 1. HÆÐ), HÆÐ 1700mm FRÁ GÓLFI. |
| GO.LO.24 | STILLILOKI
KRÖFUR: STILLILOKI MED MÆLISTÓTUM. DN20
HLUTVERK: STILLIR RENNSLI Á KERFISHLID. | | |
| GO.LO.25 | STILLILOKI
KRÖFUR: STILLILOKI MED MÆLISTÓTUM. DN20
HLUTVERK: STILLIR RENNSLI Á KERFISHLID. | | |
| GO.LO.26 | STILLILOKI
KRÖFUR: STILLILOKI MED MÆLISTÓTUM. DN32
HLUTVERK: STILLIR RENNSLI Á KERFISHLID. | | |

TENGIKISTUR ER BÚNAR MÓTORLOKUM Á HVERRI SLAUFU SEM GANGA FYRIR 24 V STRAUMI. PEIR TENGJAST TENGIBRETTI (TÖLVU) Í HVERRI KISTU, EN HÚN TENGINS SIDAN 220 V. HVER TENGIKISTA HEFUR EITT TENGIBRETTI.

- AO SAMFELT ÓTMERKI (ANALOG OUT)
- AI SAMFELT INNMERKI (ANALOG IN)
- DO TVÍSTÓÐUÓTMERKI (DIGITAL OUT)
- DI TVÍSTÓÐUINNMERKI (DIGITAL IN)

ÖLL AFNOT OG AFRITUN TENNINGAR, AD HLUTA EDA HEILD, ER HÁÐ SKRIFLEGU LEYFI HÖFUNDA.

VKG HÖNNUN
GRENASÁVEGI 1 · 108 REYKJAVÍK · Sími: 422 3000 · Fax: 422 3001
VEFFANG: www.vgkhonnun.is · Netfang: vgkhonnun@vgkhonnun.is

**HRAUNVALLASKÓLI 2. ÁF.
DREKAPELLIR 9, HAFNARFIRÐI**

HEITI TEIKNINGAR:
**HITAKERFI;
KERFISMYND**

MÆLI:	TEIKNAD:	GEYMSLUNGAMER:	VNR:
ÞANNAÐ:	YFIRFARÐ:	SKV:	NR. TEIKNINGAR:
DAGS. UNDIRSKRIFTAR:	NAFN OG KT. HÖNNUNAR:		P2-463
UNDIRSKRIFT HÖNNUNAR:	LÁRUS ÁRS/ELSSQ/2008625119	ÓTGÁFA:	R1