


TENGIMYND
MKV. 1.

Samþykkt þann
25 MAR 2009
Byggingafulltrúinn í Hafnarfirði
F.h. Hrólfur S. Gunnlaugsson

ÚTGÁFUERILL			
NÚMÉR:	DAGS:	SKRINGAR:	HÖNNAD:
B1	10.10.2006	BYGGINGARTEIKNING	PB
R1	30.08.2008	REYNDARTEIKNING	PB

DAGS, UNDRISKRIFAR: NAFN OG KT. SAMRÆMINGARHÖNNUNAR: *[Signature]*
UNDRISKRIFT SAMRÆMINGARHÖNNUNAR:

ALMENNAR SKÝRINGAR SJÁ TEIKN. P2-461.

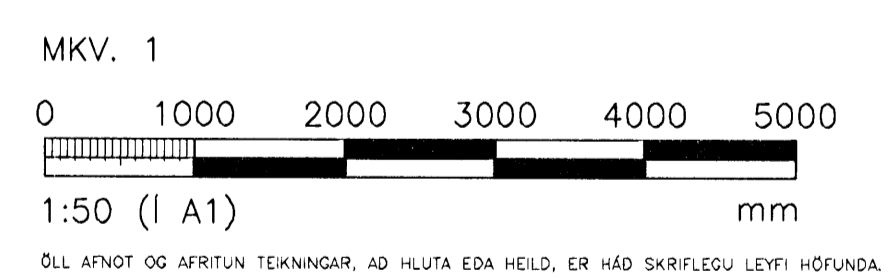

VGK HÖNNUN
GRENSÁSVEGI 1 · 108 REYKJAVÍK · Sími: 422 3000 · Fax: 422 3001
VEFFANG: www.vgkhonnun.is · Netfang: vgkhonnun@vgkhonnun.is

HEITI VERKS:
HRAUNVALLASKÓLI 2. ÁF.
DREKAVELLIR 9, HAFNARFIRÐI

HEITI TEIKNINGAR:
HITAKERFI;
TENGIMYND

MULT:	TEIKNAD: LS	GEYMSLUNGUMER:	VNR: 3.151.218
HÖNNAD: PB	YFIRFARID:	MKV: 1:50	NR. TEIKNINGAR:
DAGS, UNDRISKRIFAR: 31.12.2008	NAFN OG KT. HÖNNUNAR:	P2-456	
UNDRISKRIFT HÖNNUNAR: LARUS ÁRSÆLSSON	ÚTGÁFA:	R1	