



AFSTÖÐUMYND 1:500

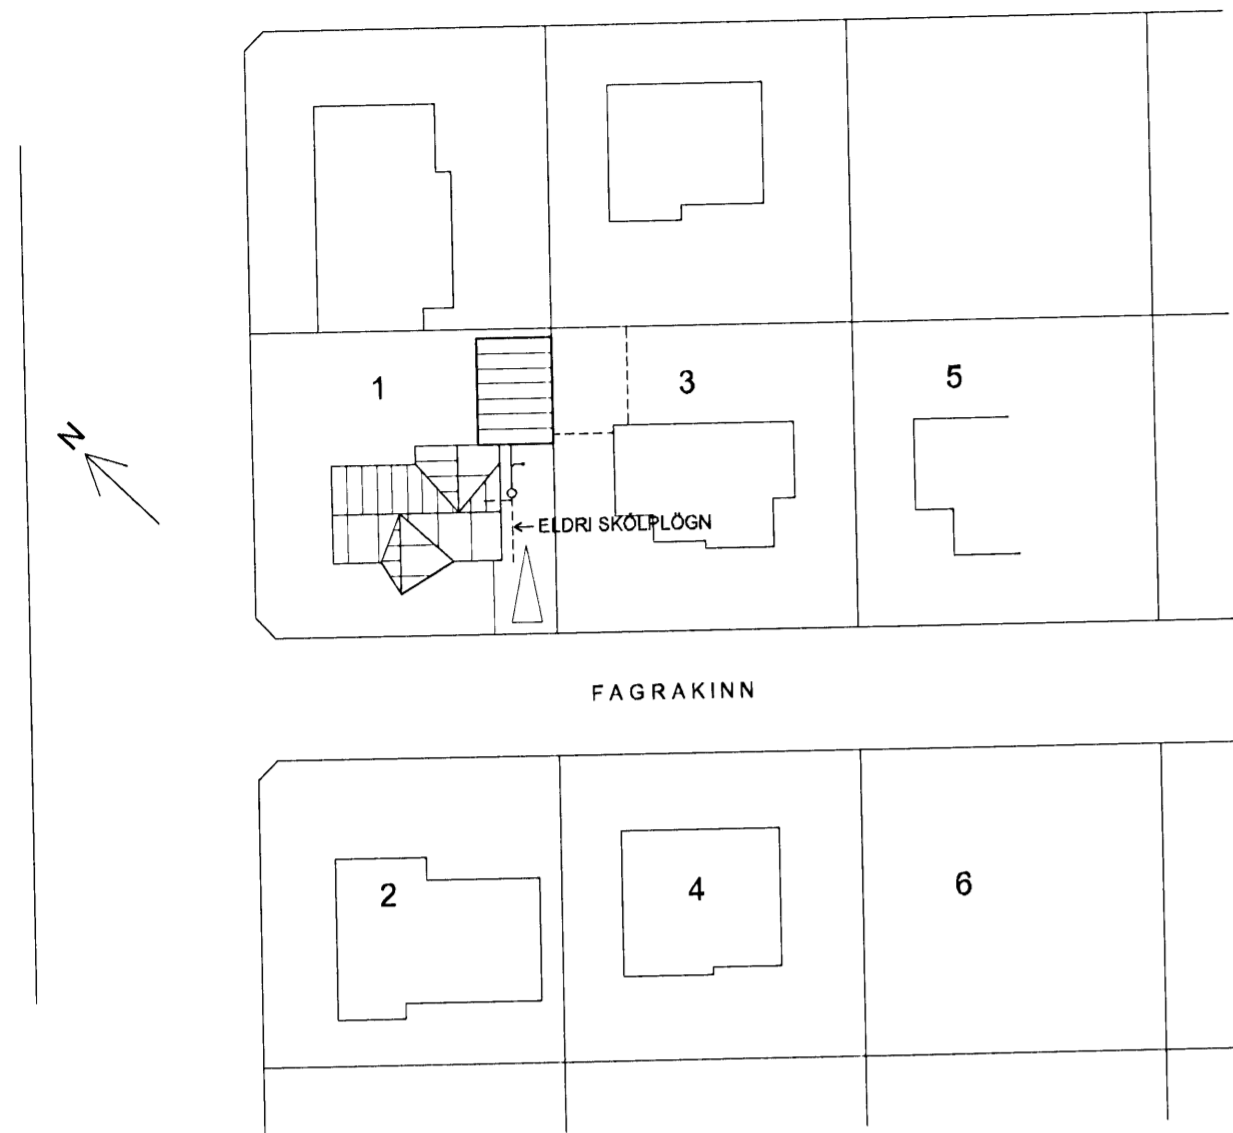


GRUNNMYND BÍLGEYMSLU 1:50


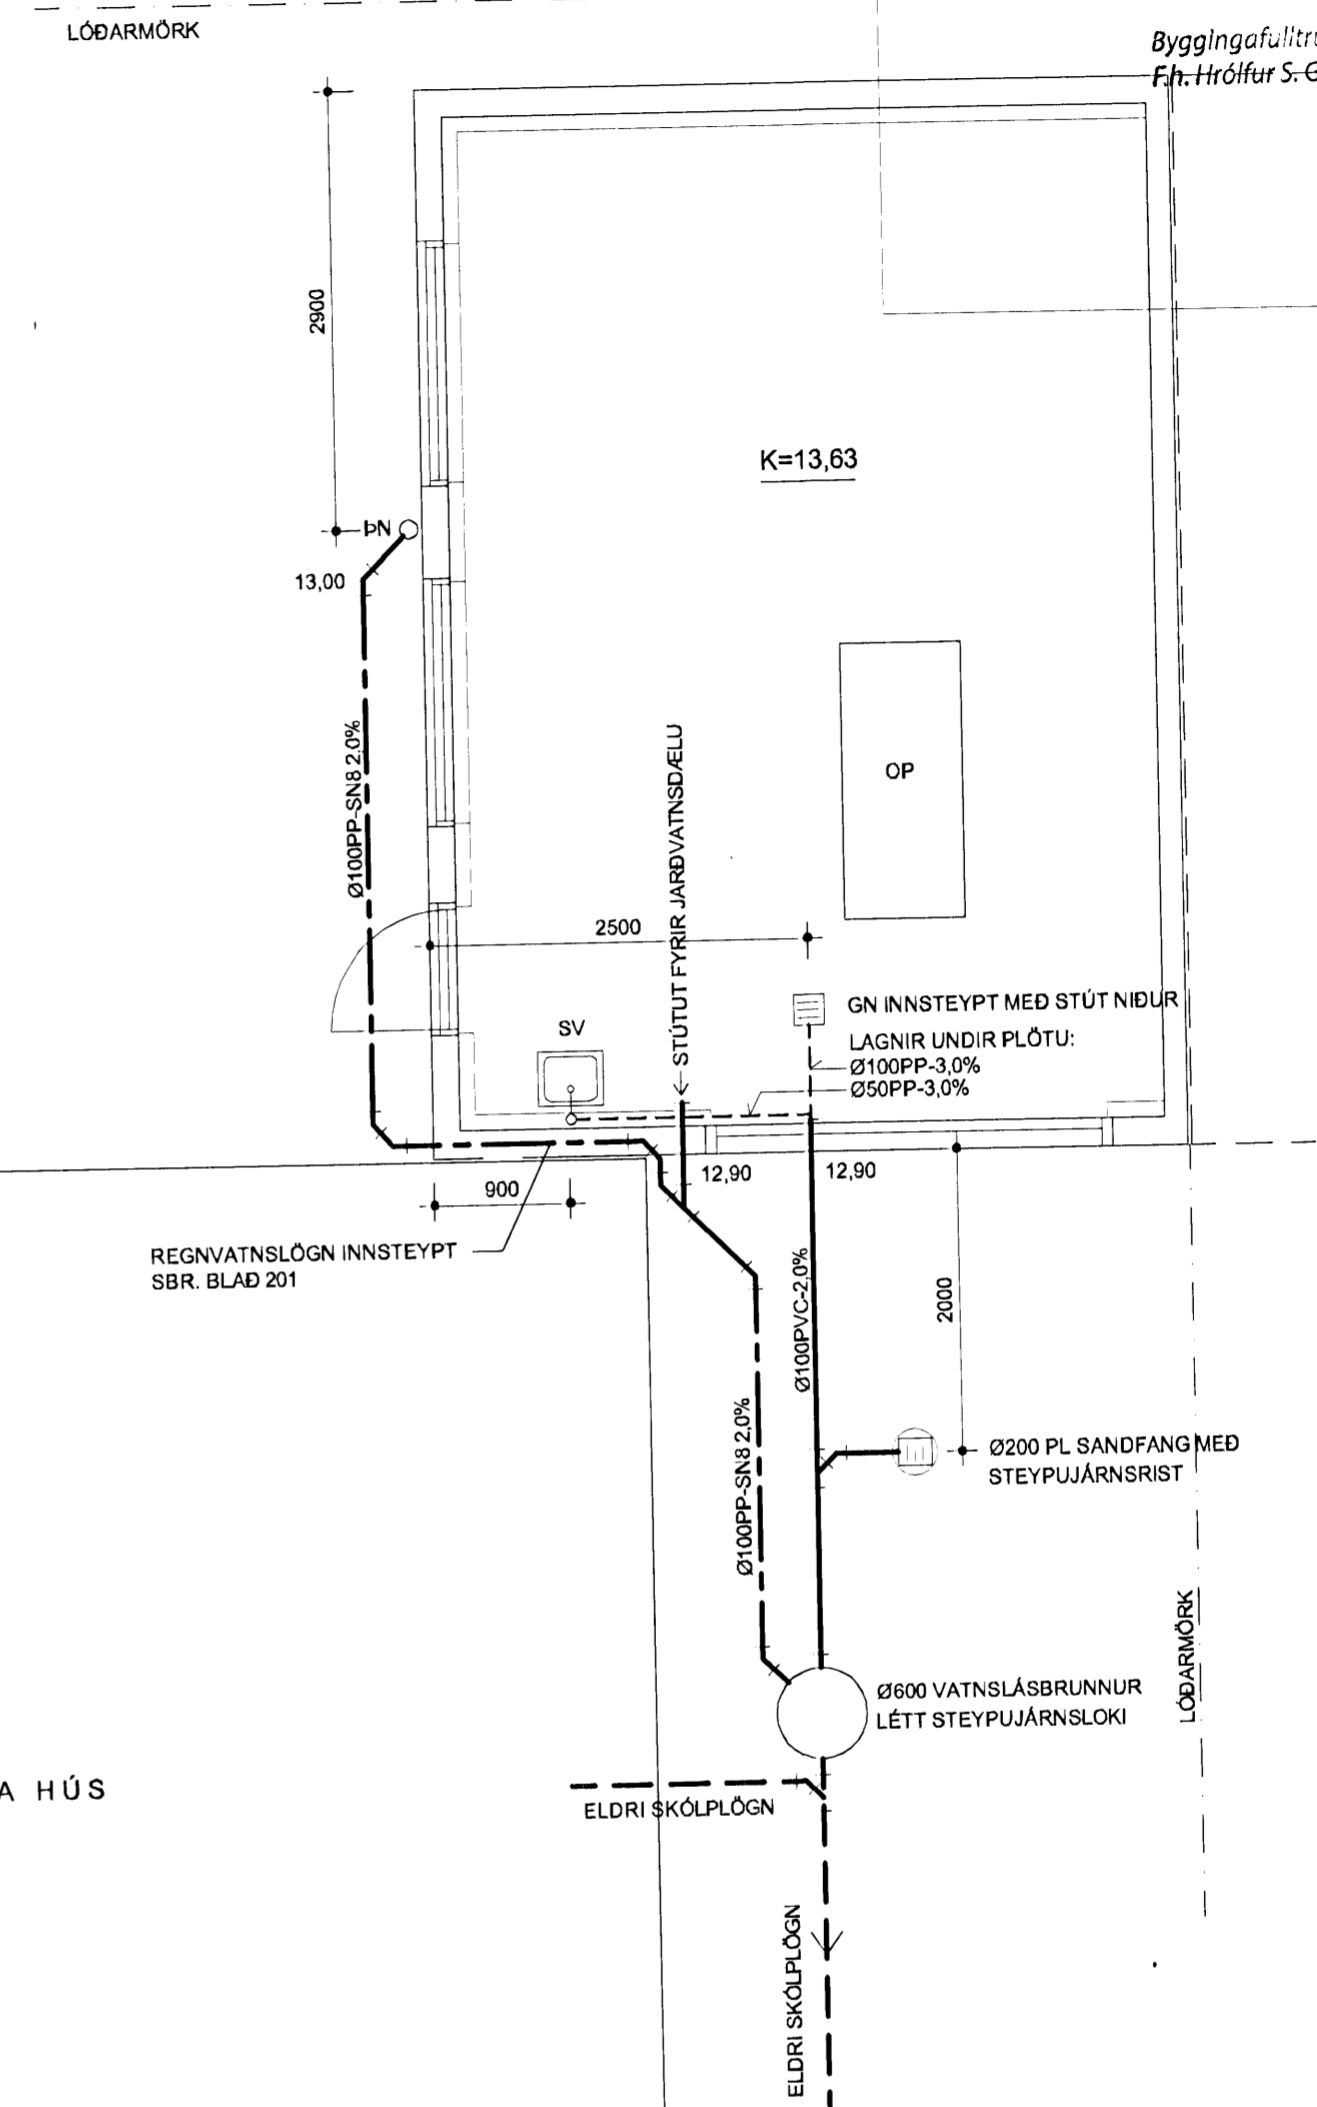


Samþykkt hönn
 13 JAN 2009
 F.h. Hrölfur S. Gunnlaugsson

SNIÐ A (EKKI Í MKV.)

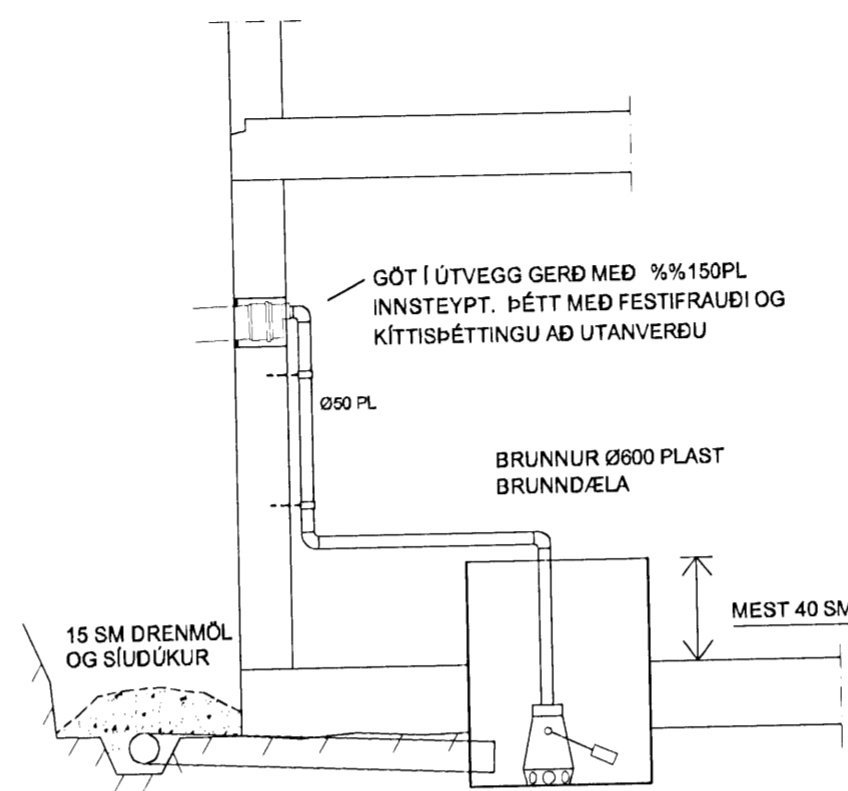

GRUNNMYND SKRÍÐKJALLARA 1:50

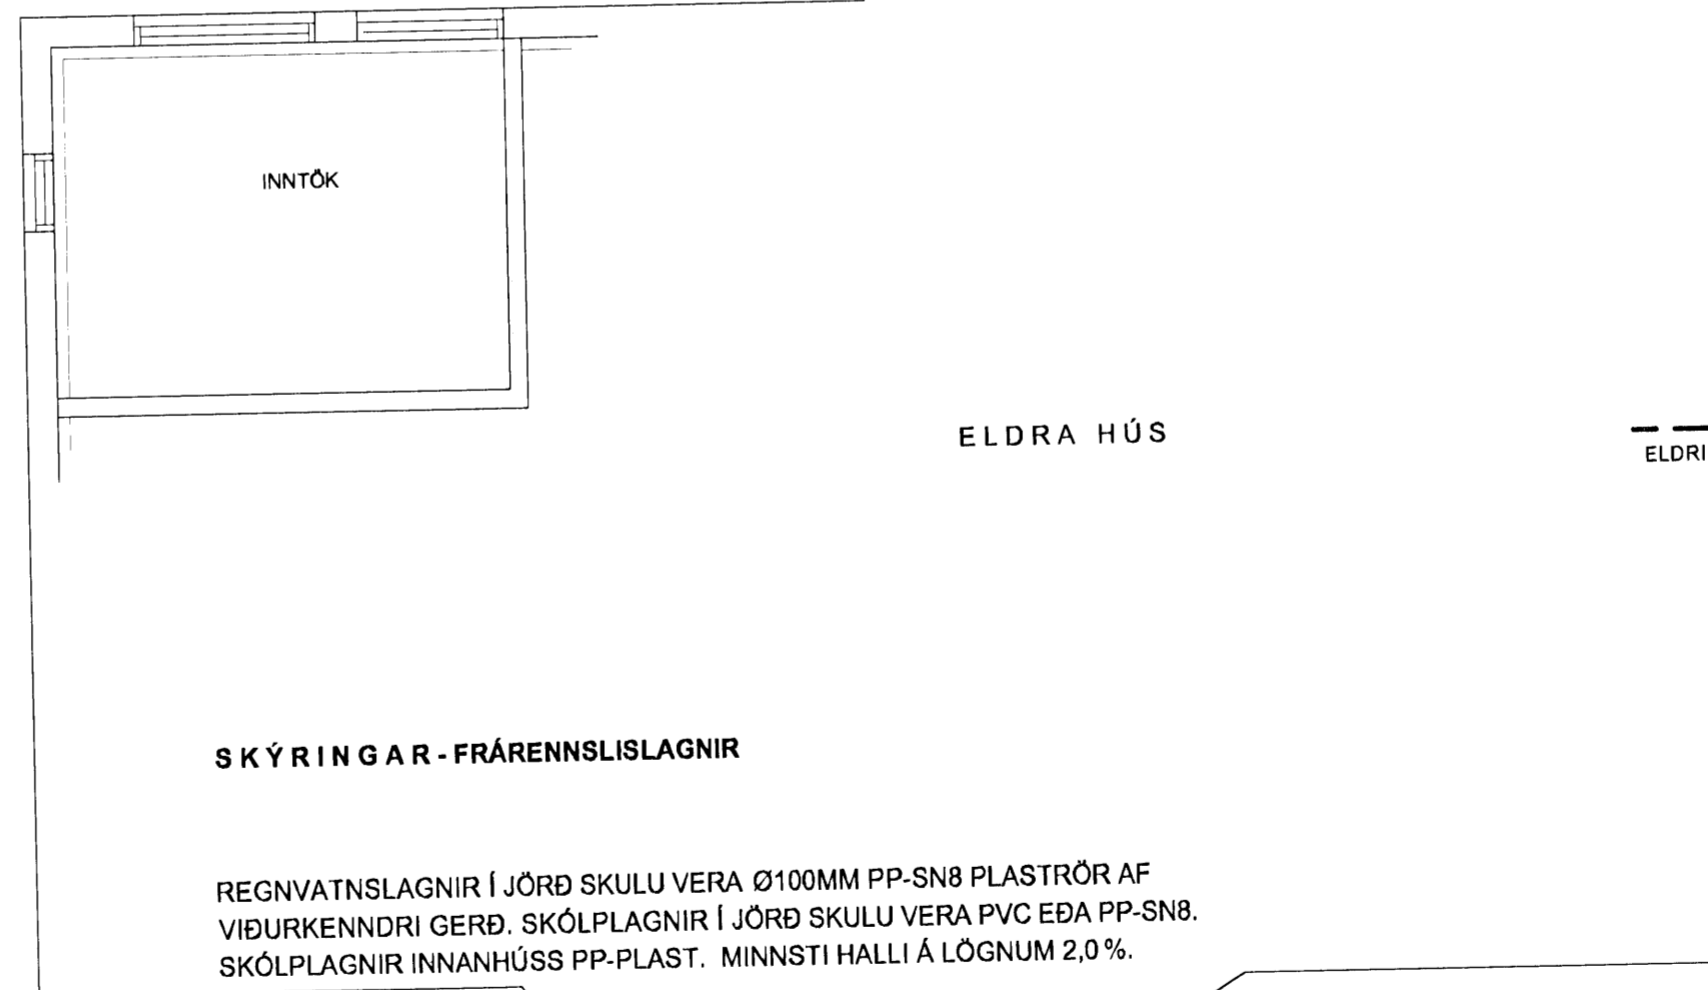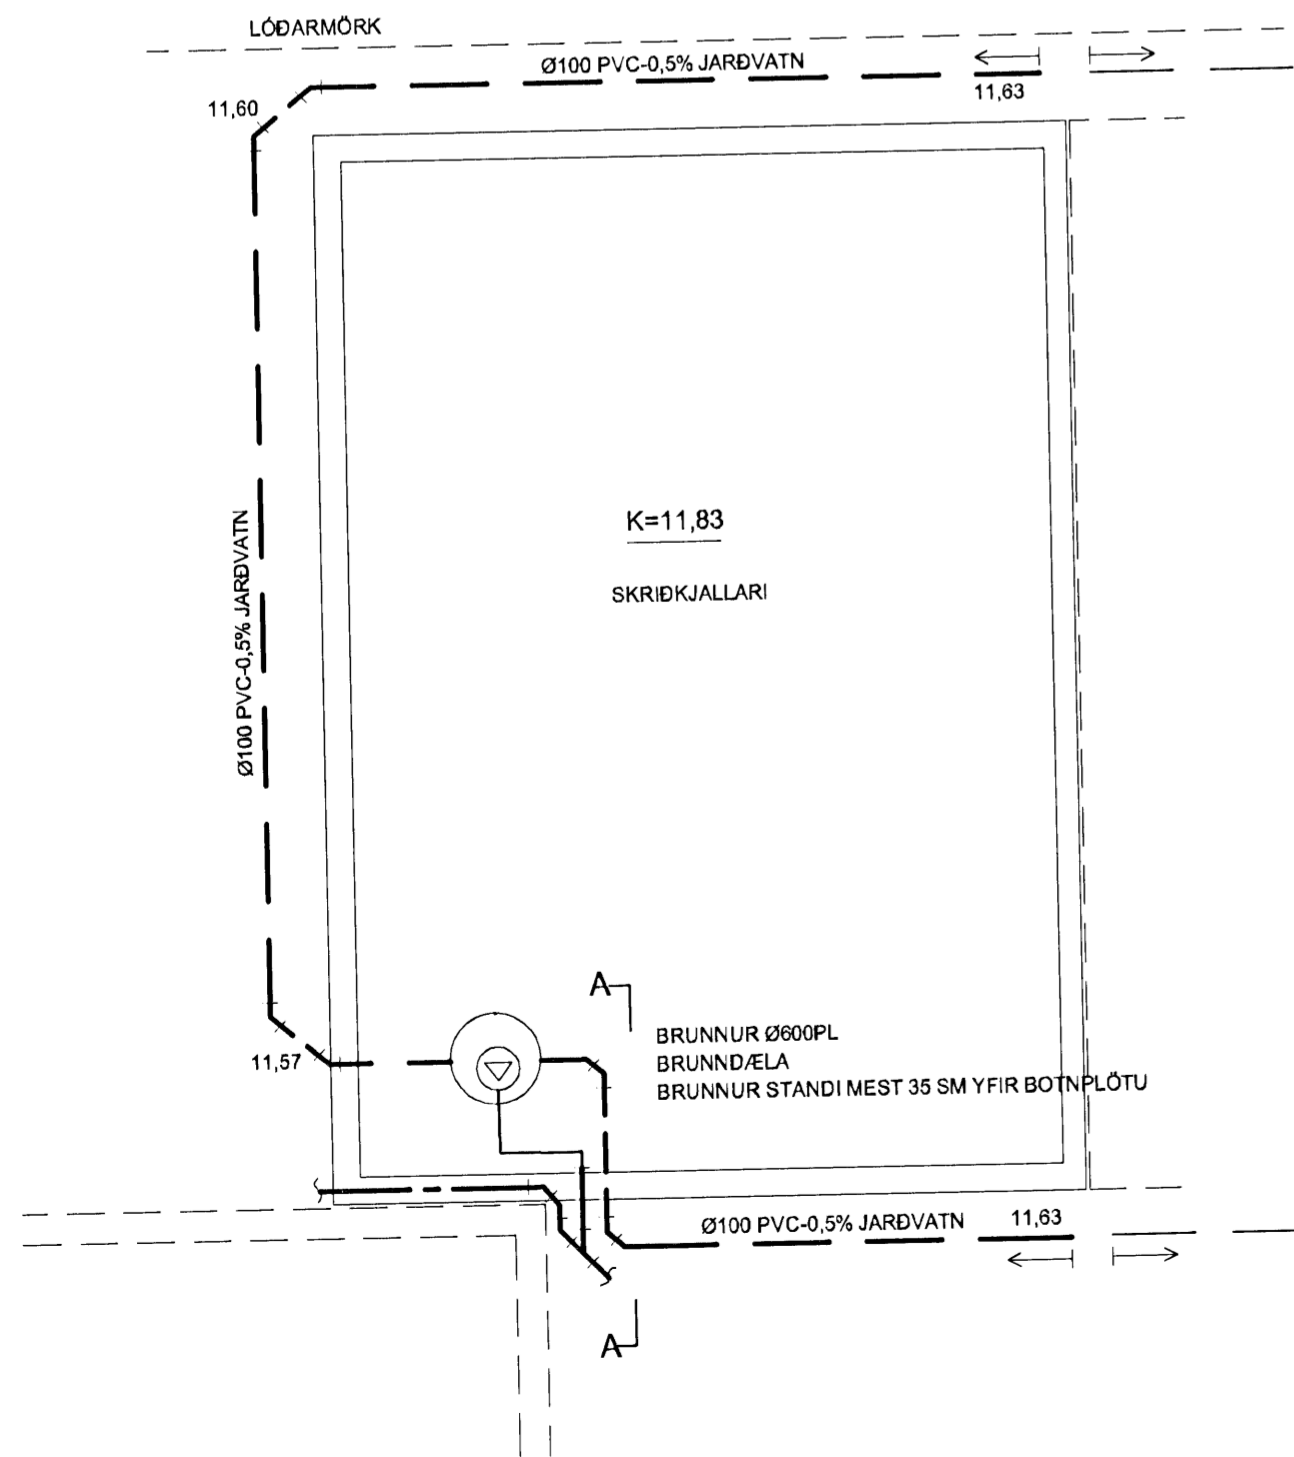

SKÝRINGAR - FRÁRENNISLAGNIR

REGNVATNSLAGNIR Í JÖRÐ SKULU VERA Ø100MM PP-SN8 PLASTRÖR AF VIÐURKENNDRI GERÐ. SKÓPLAGNIR Í JÖRÐ SKULU VERA PVC EÐA PP-SN8. SKÓPLAGNIR INNAHÚSI PP-PLAST. MINNSTI HALLI Á LÖGNUM 2,0%.

SETJA SKAL MINNST 10 SM SANDLAG UNDIR RÖR Í JÖRÐ OG 15 SM SANDLAG YFIR.

NIÐURFALL Í BÍLGEYMSLU MED 150x150 RIST OG 100 MM STÚT NIÐUR.

BRUNNUR Ø600 PLAST MED LÉTTU STEYPUJÁRNSLOKI. 10 SM SANDLAG UNDIR BRUNN.

TEIKNING ER REYNDARTEIKNING HVÆÐ VARÐAR JARÐVAGSLAGNIR, DÆLUBRUNN OG BRUNNDÆLU. YFIRFALL Á DÆLUBRUNNI SKAL VERA MESTA 40 SM OFAN VIÐ BOTNPLÓTU

JARÐVATNSLAGNIR ERU Ø100 PVC. YFIR LAGNIR ER 15 SM DRENMÖL OG SÍUDÚKUR. KÓTAR Á JARÐVATNSLÖGN MIÐAST VIÐ INNRENNSLI INN Í RÖR.

2		
31.10.2008	NÝR SKRÍÐKJALLARI.	BÍLSKÚR FÆRIST AÐ ELÐRA ÍBÚÐARHÚSI
BREYTING	DAGSETNING	HVERJU BREYTT

FAGRAKINN 1 - BÍLGEYMSLA
HAFNARFJÖRÐUR

FRÁRENNISLAGNIR
 - GRUNNMYND, AFSTÖÐUMYND, SKÝRINGAR

DAGSETNING	HANNAÐ	MKV	TEIKNING
25.07.2008	PG	1:50 1:500	301

ÞÉTUR I GUÐMUNDSSON BYGGINGARTÆKNIFRÆÐINGUR 200248 4069
 VINNUSTOFA AUÐBREKKU 6, 200 KÓPAVOGI
 Sími 551-9945 863-5680 FAX 551-9945 p.g@ml.is

L. Gunnlaugsson
 ÁRITUN AÐALHÖNNUÐAR