



GRUNNMYND SKRIÐKJALLARA 1:50

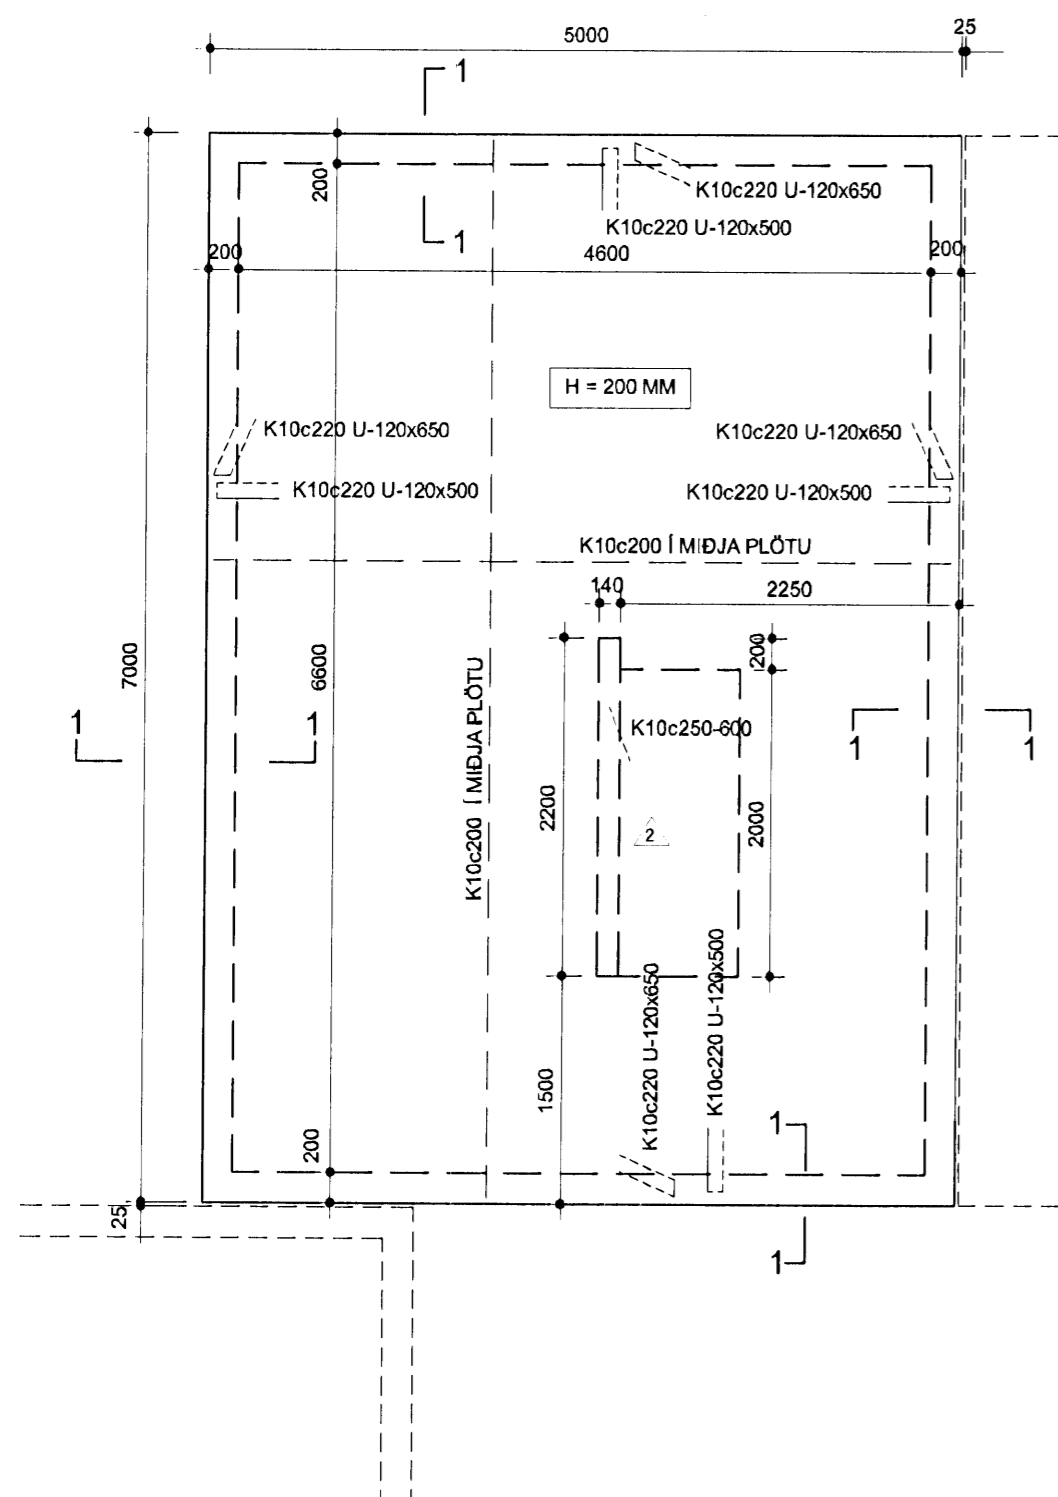

GRUNNMYND BÍLSKÚRSPLÖTU 1:50

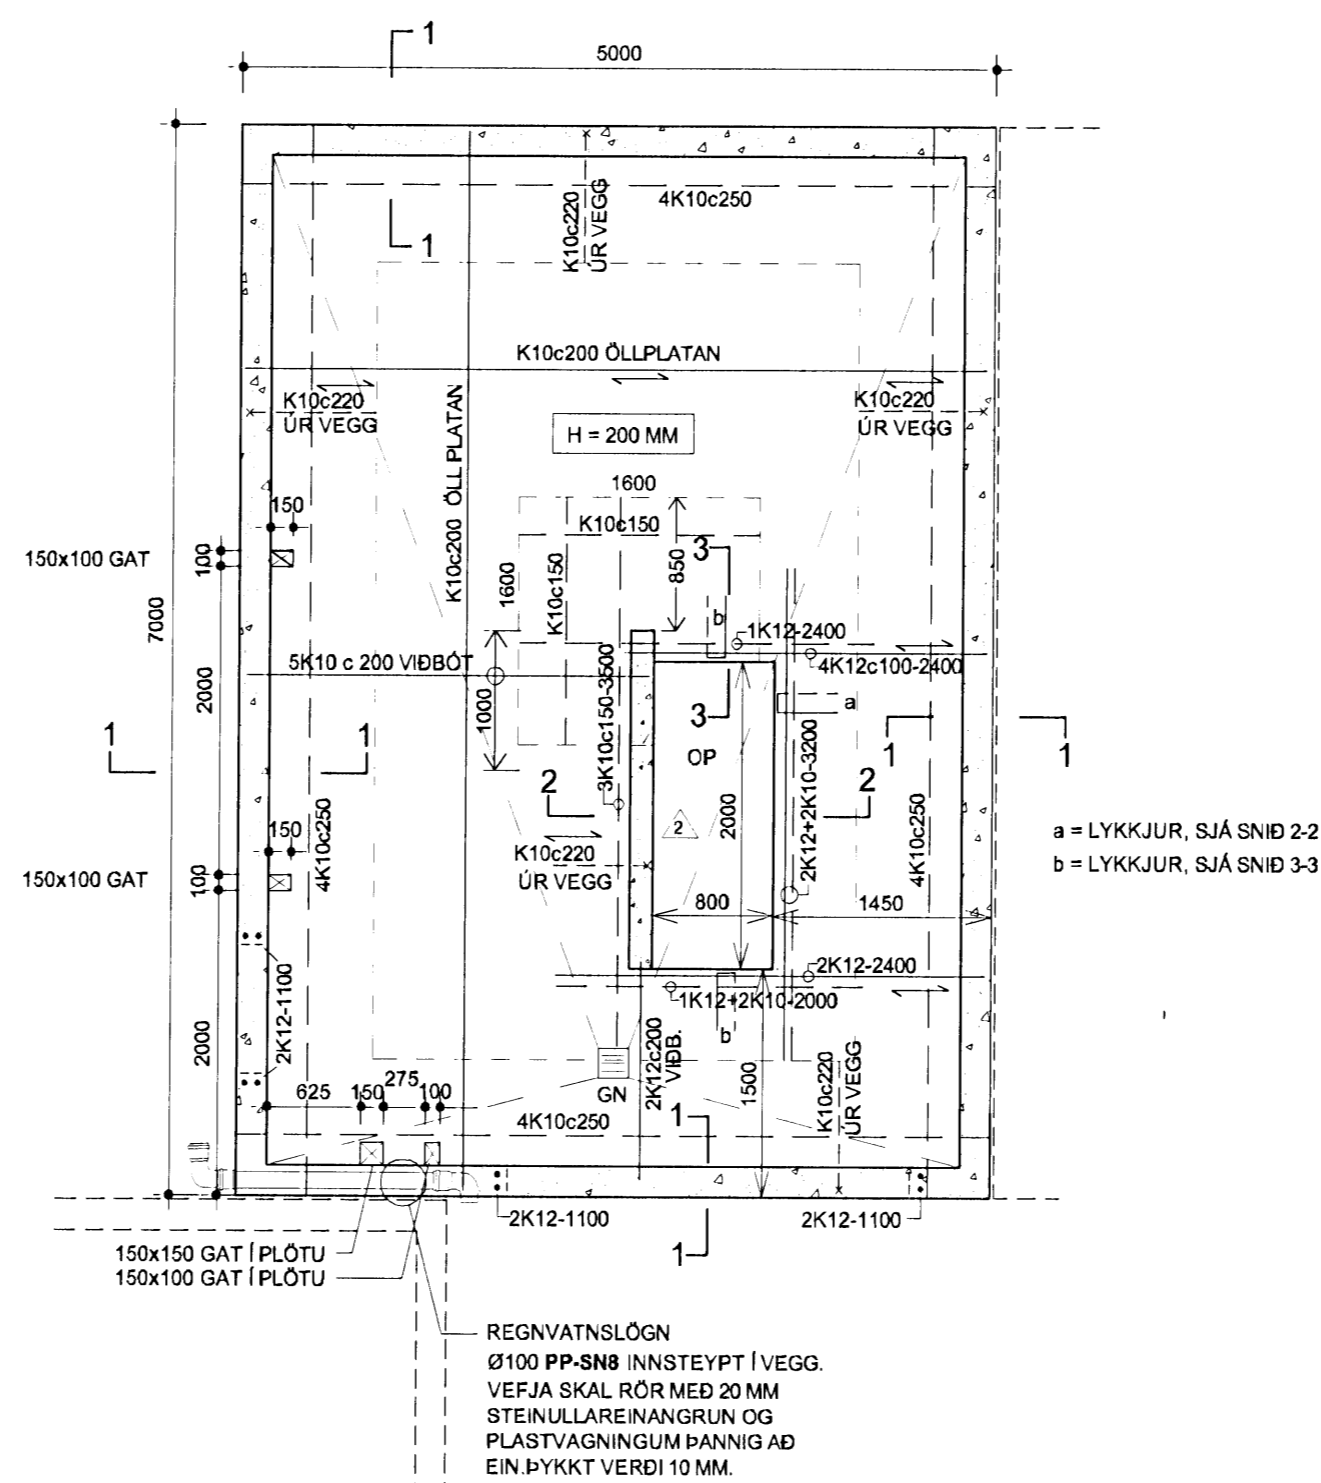

SKÝRINGAR - SKRIÐKJALLARI OG BÍLSKÚRSPLATA

**GRUNDUN**  
UNDIRSTÖÐUR HVÍLA Á HARÐRI MÓHELLU. BOTNPLATA Í SKRIÐRÝMI ER STEYPT BEINT OFAN Á MÓHELLUNA. JARÐVATNSBORÐ ER HALDIÐ Í UM 20 SM FYRIR NEÐAN STEYPUYFIRBORÐ MEÐ DÆLINGU.

**FYLING AÐ ÚTVEGGJUM**  
FYLTT SKAL AÐ ÚTVEGGJUM MEÐ BÖGGLAGERGI.

**STEYPUGÆÐI**  
STEYPUGÆÐI Í SÖKKLUM OG GÓLFPLÖTU C-30.

**JÁRNBEBDING**  
STÁLGÆÐI KS 500. SKEYTILENGD 50 x ÞVERMÁL JÁRNA. BEYGJURADÍUS JÁRNA 5xÞVERMÁL JÁRNA EÐA MEIRA.

**STEYPUHULA:**  
- YTRA BIRGÐI VEGGJA 30 MM  
- INNRA BIRGÐI VEGGJA 20 MM  
- BÍLSKÚRAPLATA 20 MM

ATH. JÁRN ÚR YTRI VEGGGRIND SKRIÐKJALLARAVEGGJA SKAL BEYGJA INN Í EFRI BRÚN Á PLÖTU MEÐ R=50 MM, SJÁ SNID 1-1.

JÁRNBENDING Í BOTNPLÖTU SKRIÐRÝMIS SKAL VERA STAÐSETT Í MIÐRI PLÖTU.

**STEYPUYFIRBORÐ PLATNA**  
PLÖTUR SKAL SLÍPA Á RÉTTU HÖRÐUNARSTIGI EFTIR STEYPUNIDURLÖGN. BÍLSKÚRSPLATA SKAL HAFNA 0,3-0,5% HALLA AÐ NIÐURFALLI. LÁGMARKSPYKKT PLÖTU ER 200 MM.

**ÚRTÖK**  
GÖT Í SÖKKLA FYRIR FRÁRENNISLAGNIR SKAL GERA SKV. LAGNATEIKNINGUM.

**YFIRBORÐSMEDHÖNDLUN ÚTVEGGJA Í JÖRD**  
HOLUFYLLA SKAL VEGGI SKRIÐKJALLARA AÐ UTANVERÐU MEÐ VIÐGERÐARMÚR OG KÚSTA SÍÐAN 1-2 YFIRFERÐIR AF ÞÉTTIMÚR EÐA THOROSEAL FC (BM VALLÁ).

SNID, SJÁ NÝTT BLAÐ NR. 201A

← NEDRI / EFRI JÁRN Í PLÖTU

2	09.01.2009	VEGGUR Í SKRIÐRÝMI VIÐ PLÖTUOP BÆTT INN
1	31.10.2008	NÝR SKRIÐKJALLARI. BÍLSKÚR FÆRIST AÐ ELDRÁ ÍBÚÐARHÚSI
BREYTING	DAGSETNING	ÁVERJU BREYTT

**FAGRAKINN 1 - BÍLGEYMSLA**  
**HAFNARFJÖRÐUR**

*Pétur Guðmundsson*

STEYPTAR UNDIRSTÖÐUR  
- GRUNNMYNDIR OG SKÝRINGAR

DAGSETNING	HANNAÐ	MKV	TEIKNING
25.07.2008	PG	1:50	201

PÉTUR I GUÐMUNDSSON BYGGINGARTÆKNIFRÆÐINGUR 200248 4069  
VINNUSTOFA AUSBREKKU 8, 200 KÓPAVOGI  
SÍMI 551-9945 863-5680 FAX 551-9945 p.g@mi.is

*H. S.*  
ÁRITUN AÐALHÖNNUÐAR