


Núverandi aðaltafla T1

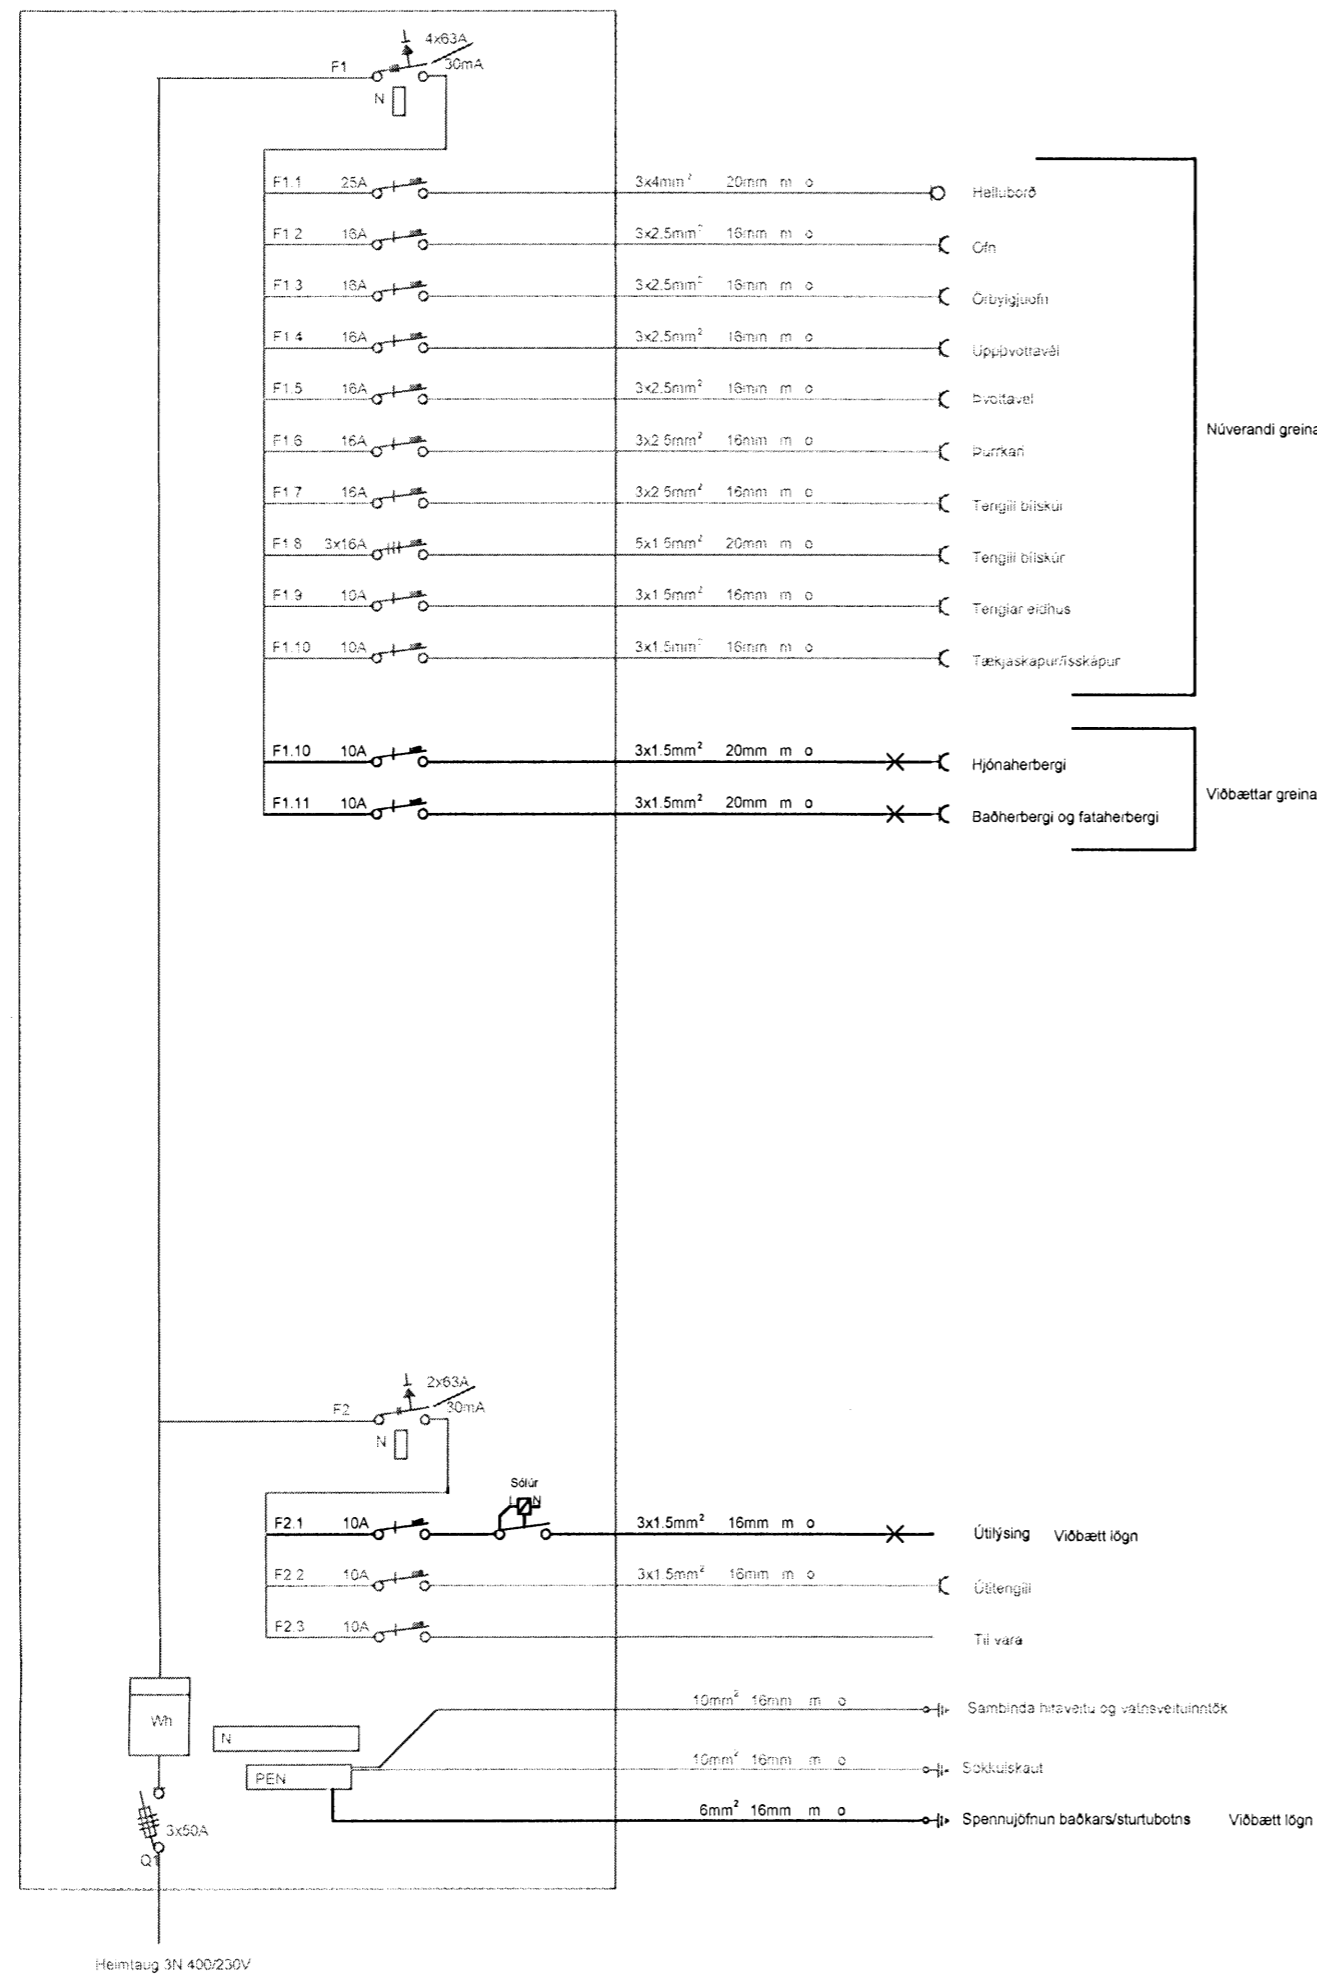

Skýringar einlínumyndir:

Bæta skal tveimur greinum við núverandi töflu.
Endurmerkja skal töfluna. Einnig skal tengja spennujöfnun fyrir sturtubot.
Tengja skal útljós inná núverandi grein F2.1

LÝSING & HÖNNUN			LÝSING & HÖNNUN ehf Hamraborg 3 - 200 Kópavogur Kennitala 490707-1150 lysingoghonnun@lysingoghonnun.is www.lysingoghonnun.is Símar 578-5060 - 662-1770 - 662-1771
Verkheiti	FAGRABERG 48 HAFNARFIRÐI		Dagsetning
Verkhlutur	Einlínumyndir		Verknúmer
Hannað	Teiknað	Yfirfarið	Mælikvarði
Ragnar Viktor Karlsson	Ragnar Viktor Karlsson	Heimir Jónasson	Enginn
Samþykkt	Kennitala	Undirskrift	Teikning nr.
Ragnar Viktor Karlsson	220470-5129	Ragnar Karlsson	5 af 6
Undirskrift og kennitala aðalhönnuðar	Magnús K. Sigurjónsson		