



Grunnmynd hús nr.10
 1 = 50 mm

Grunnmynd hús nr.8
 1 = 50 mm

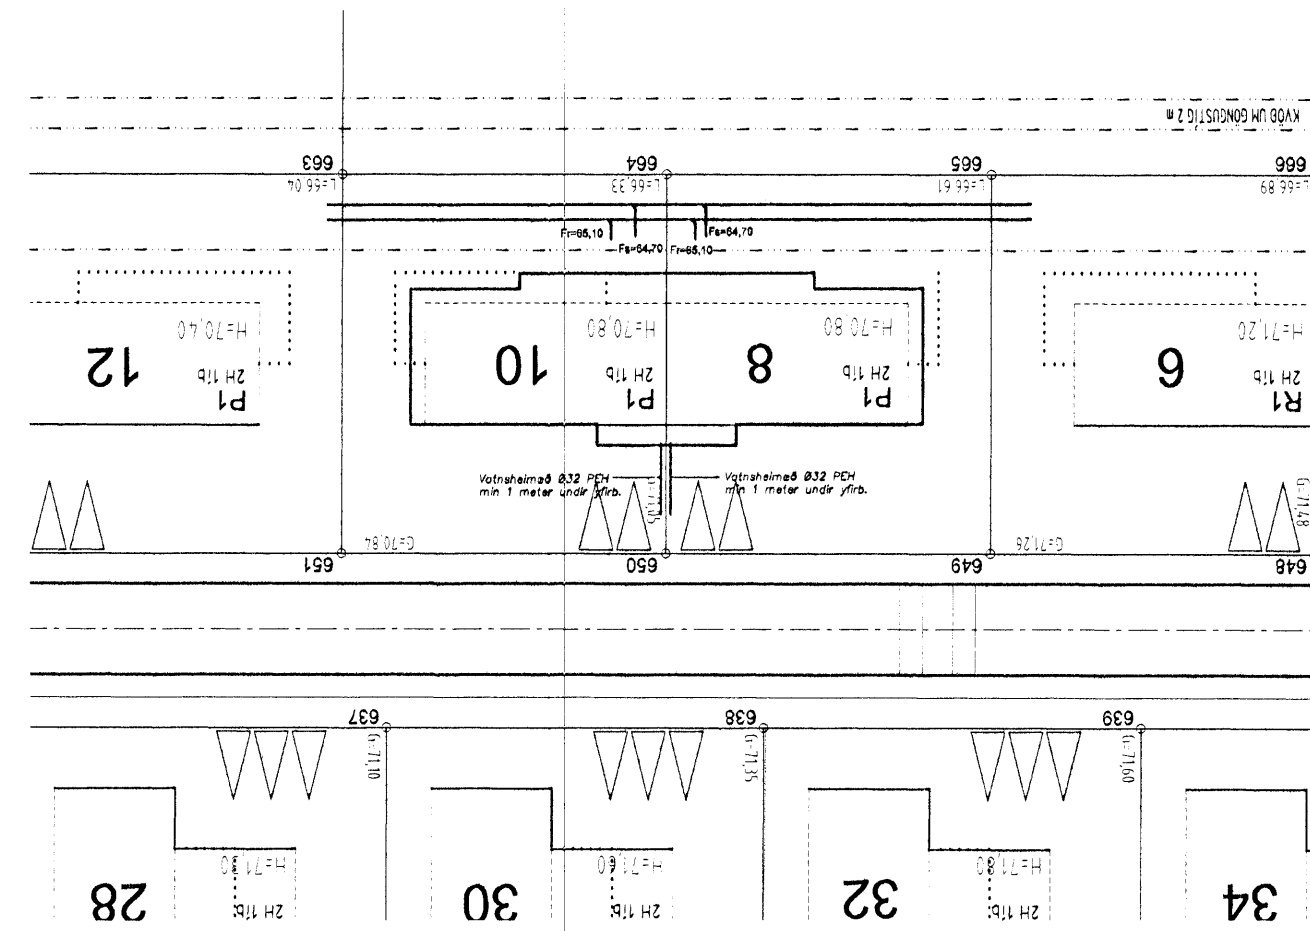

Afstæða
 1 = 500 mm

Skýringar sjá teikningu 300

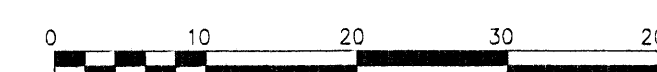

A	Reyndartekn. af húsi nr.10	AS	02.04.2009
Ög. Nr.	Þreytingar	Höfundur	Daga

Verkteikning

Fjólúas 8 og 10, Hafnarfirði

Strendingur ehf.
 Verkefndiþjónusta
 Pósthólfur 10-15, 220 Hafnarfirður
 Sími 565 5644, fex 565 5641

Lagnir- Vatnslagn
 Grunnmynd neðri hæð

Daga
 15.01.2008
 Teknað / Hafið af
 JW/AS

Malkvæði
 1:50, 1:500
 Númer teikningar
 303

04. APRIL 2009

Vatnslagnir