



L=66,33

Samþykkt þann
08 APR 2009
Byggingafultrúinn í Hafnarfirði
Fh. Hrólfur S. Gunnlaugsson

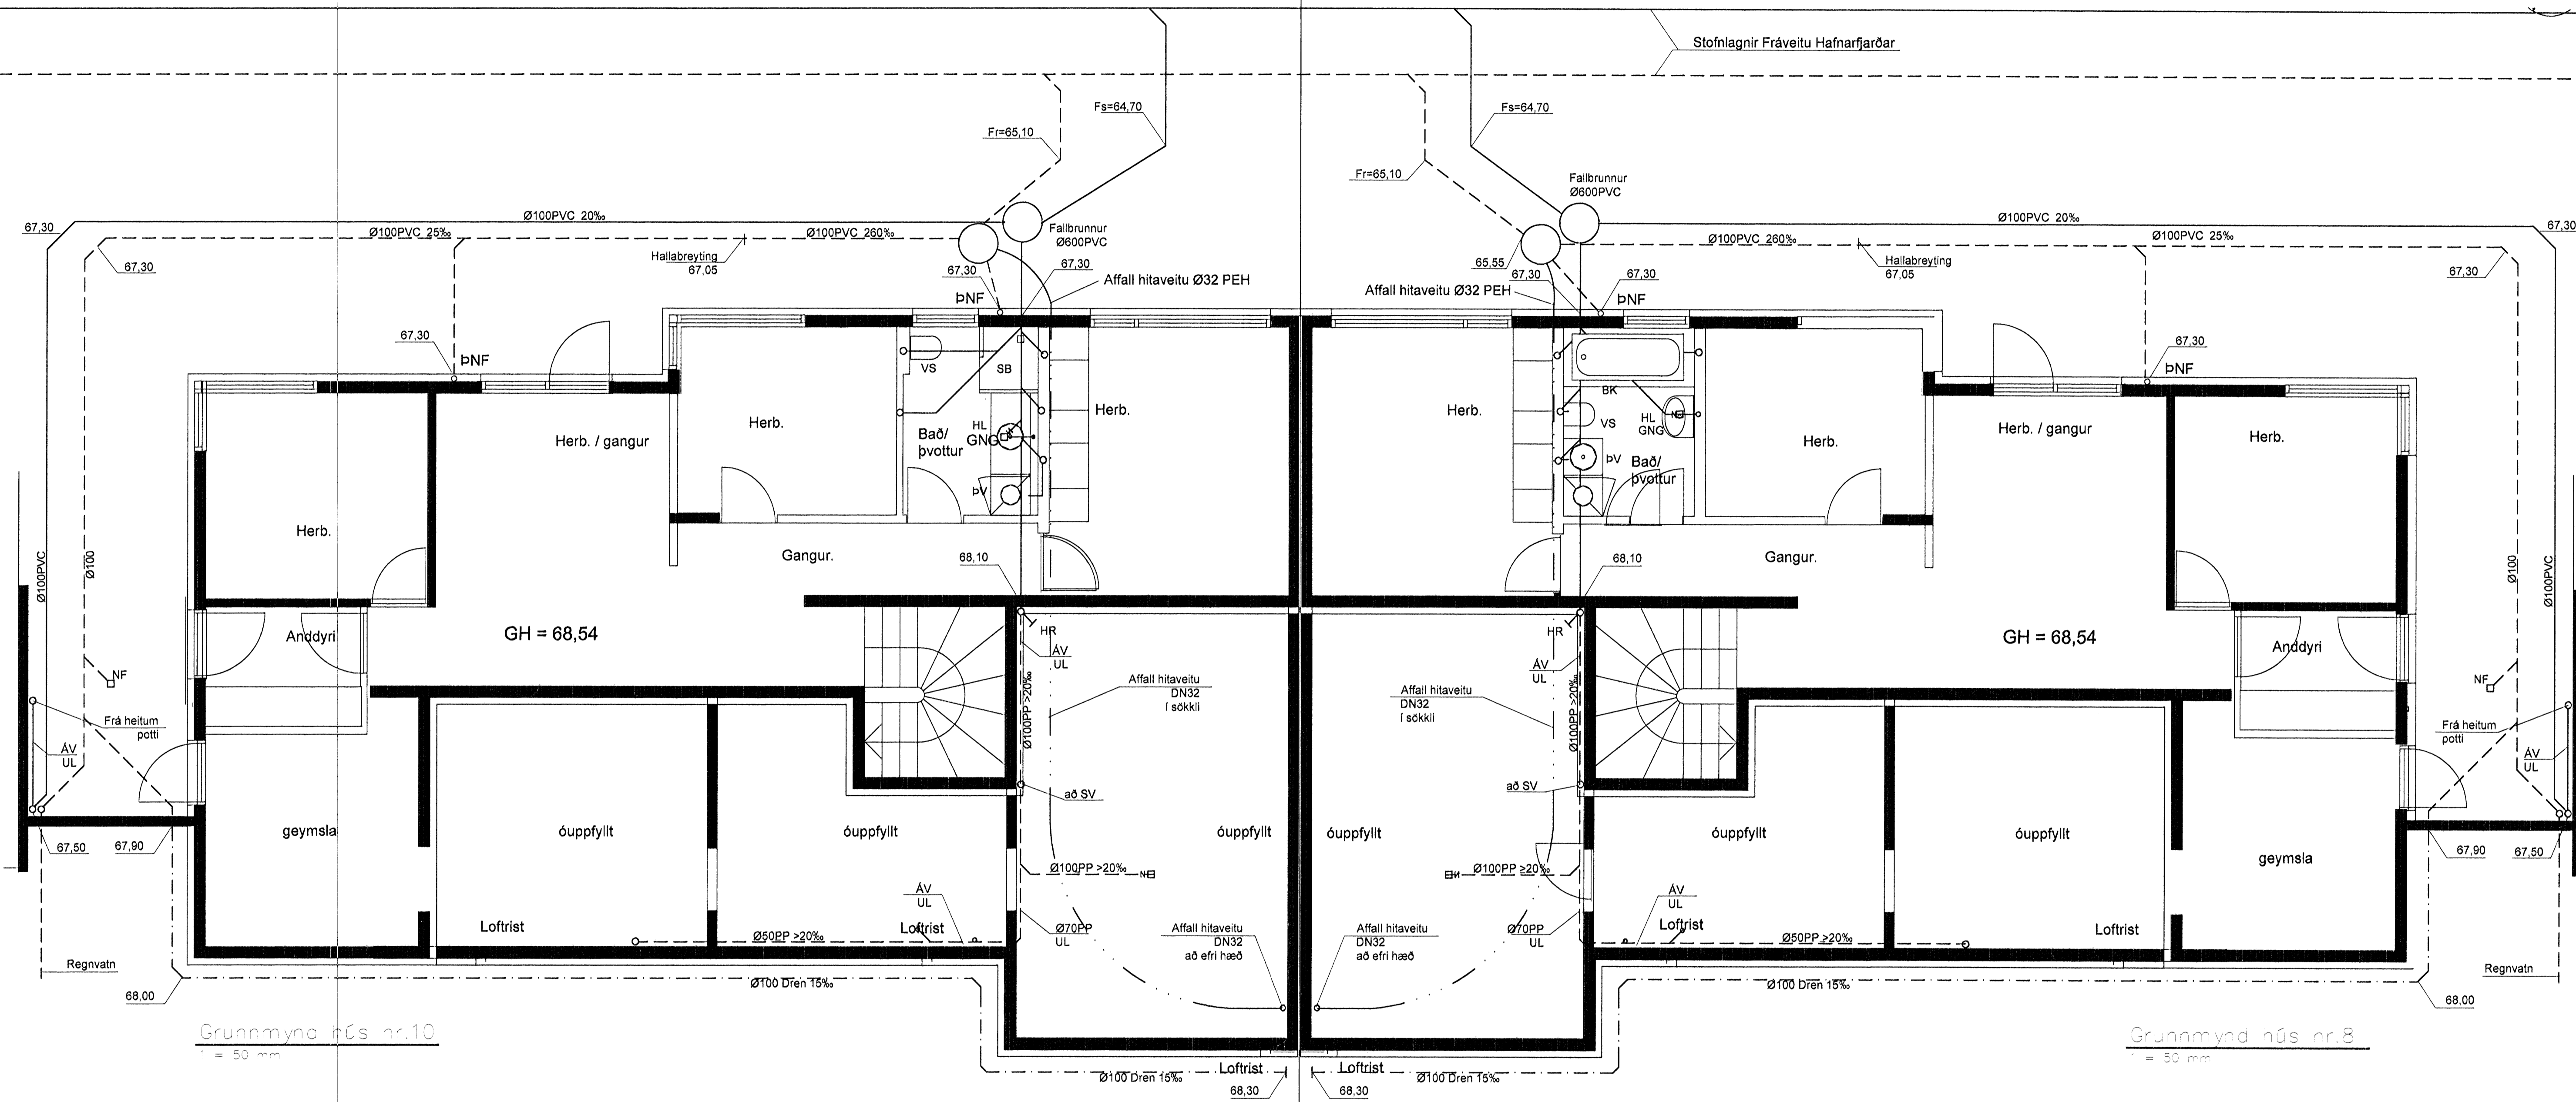


Grunnmynd húsnr.10
1 = 50 mm

Grunnmynd húsnr.8
= 50 mm

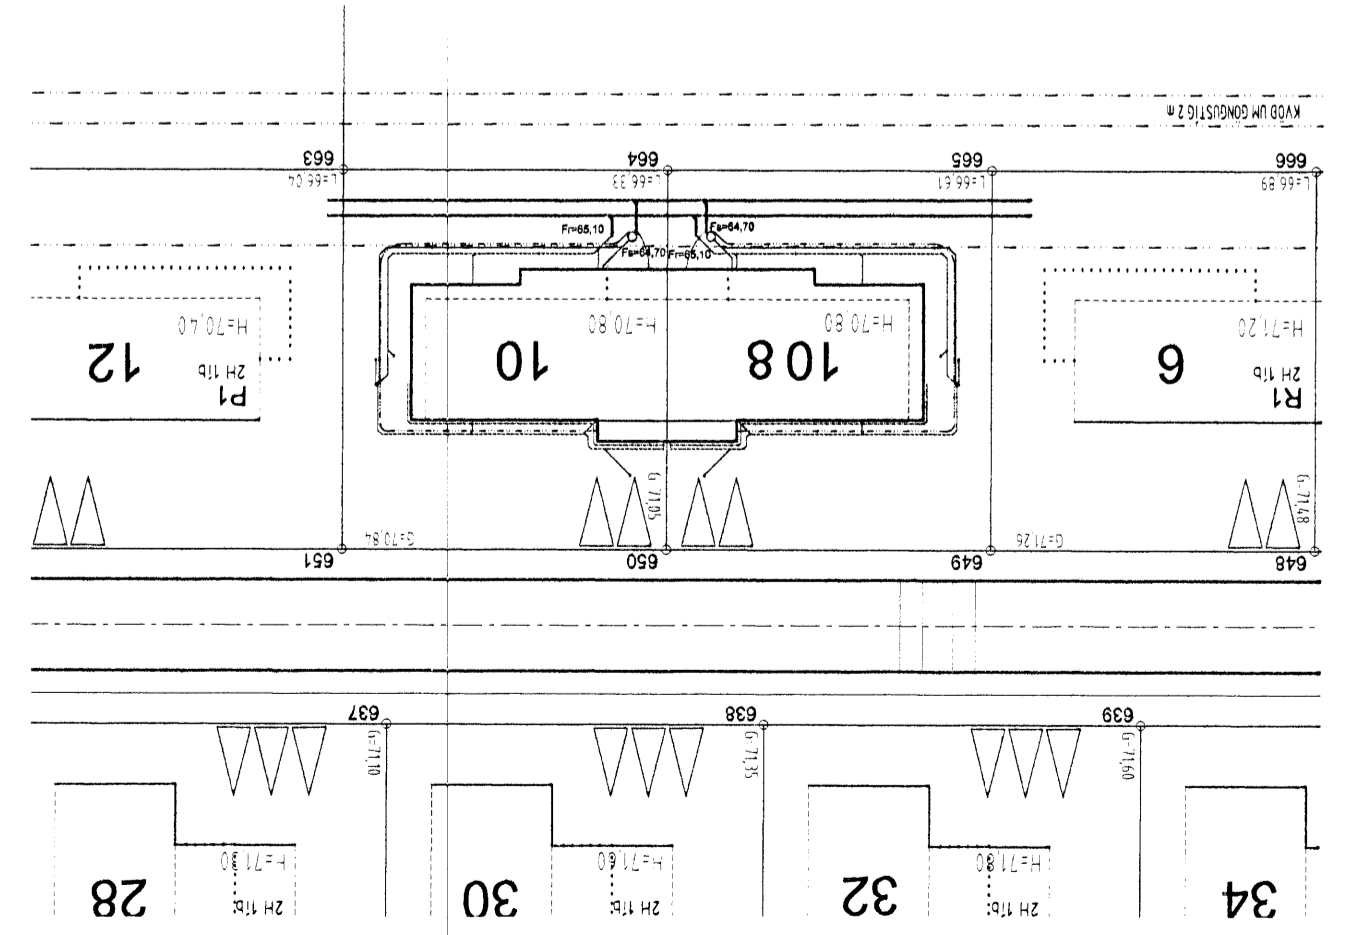

Afstæða
1 = 500 mm

Skýringar sjá teikningu 300

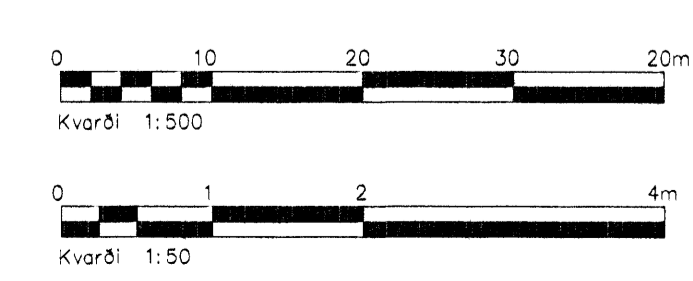

B	Reyndartekn. af húsi nr.10	AS	02.04.2009
A	Legu lagna	AS	15.01.2008
Útg. Nr.	Þrástýringar	Höfundur	Dagur

Verkteikning

Fjólúás 8 og 10, Hafnarfirði

Strendingur ehf.
Verkfræðingafélagið
Fjarðargata 13-15 - 220 Hafnarfirður
Sími 565 5640, fax 565 5641

Lagnir - Frærennsli
Grunnmynd neðri hæð

Dagur: 18.09.2007
Málkerfi: 1:50, 1:500
Bláttölur: 301
Tékkni / Höfundur: JW/AS
Dagur: 04. apríl 2009
Styrkingar: 1:50