



Byggingafulltrúi Hainarfaðaf
Móttekið þann 28/6/09
07 AUG 2009
Sigurður Stelmar Jónsson

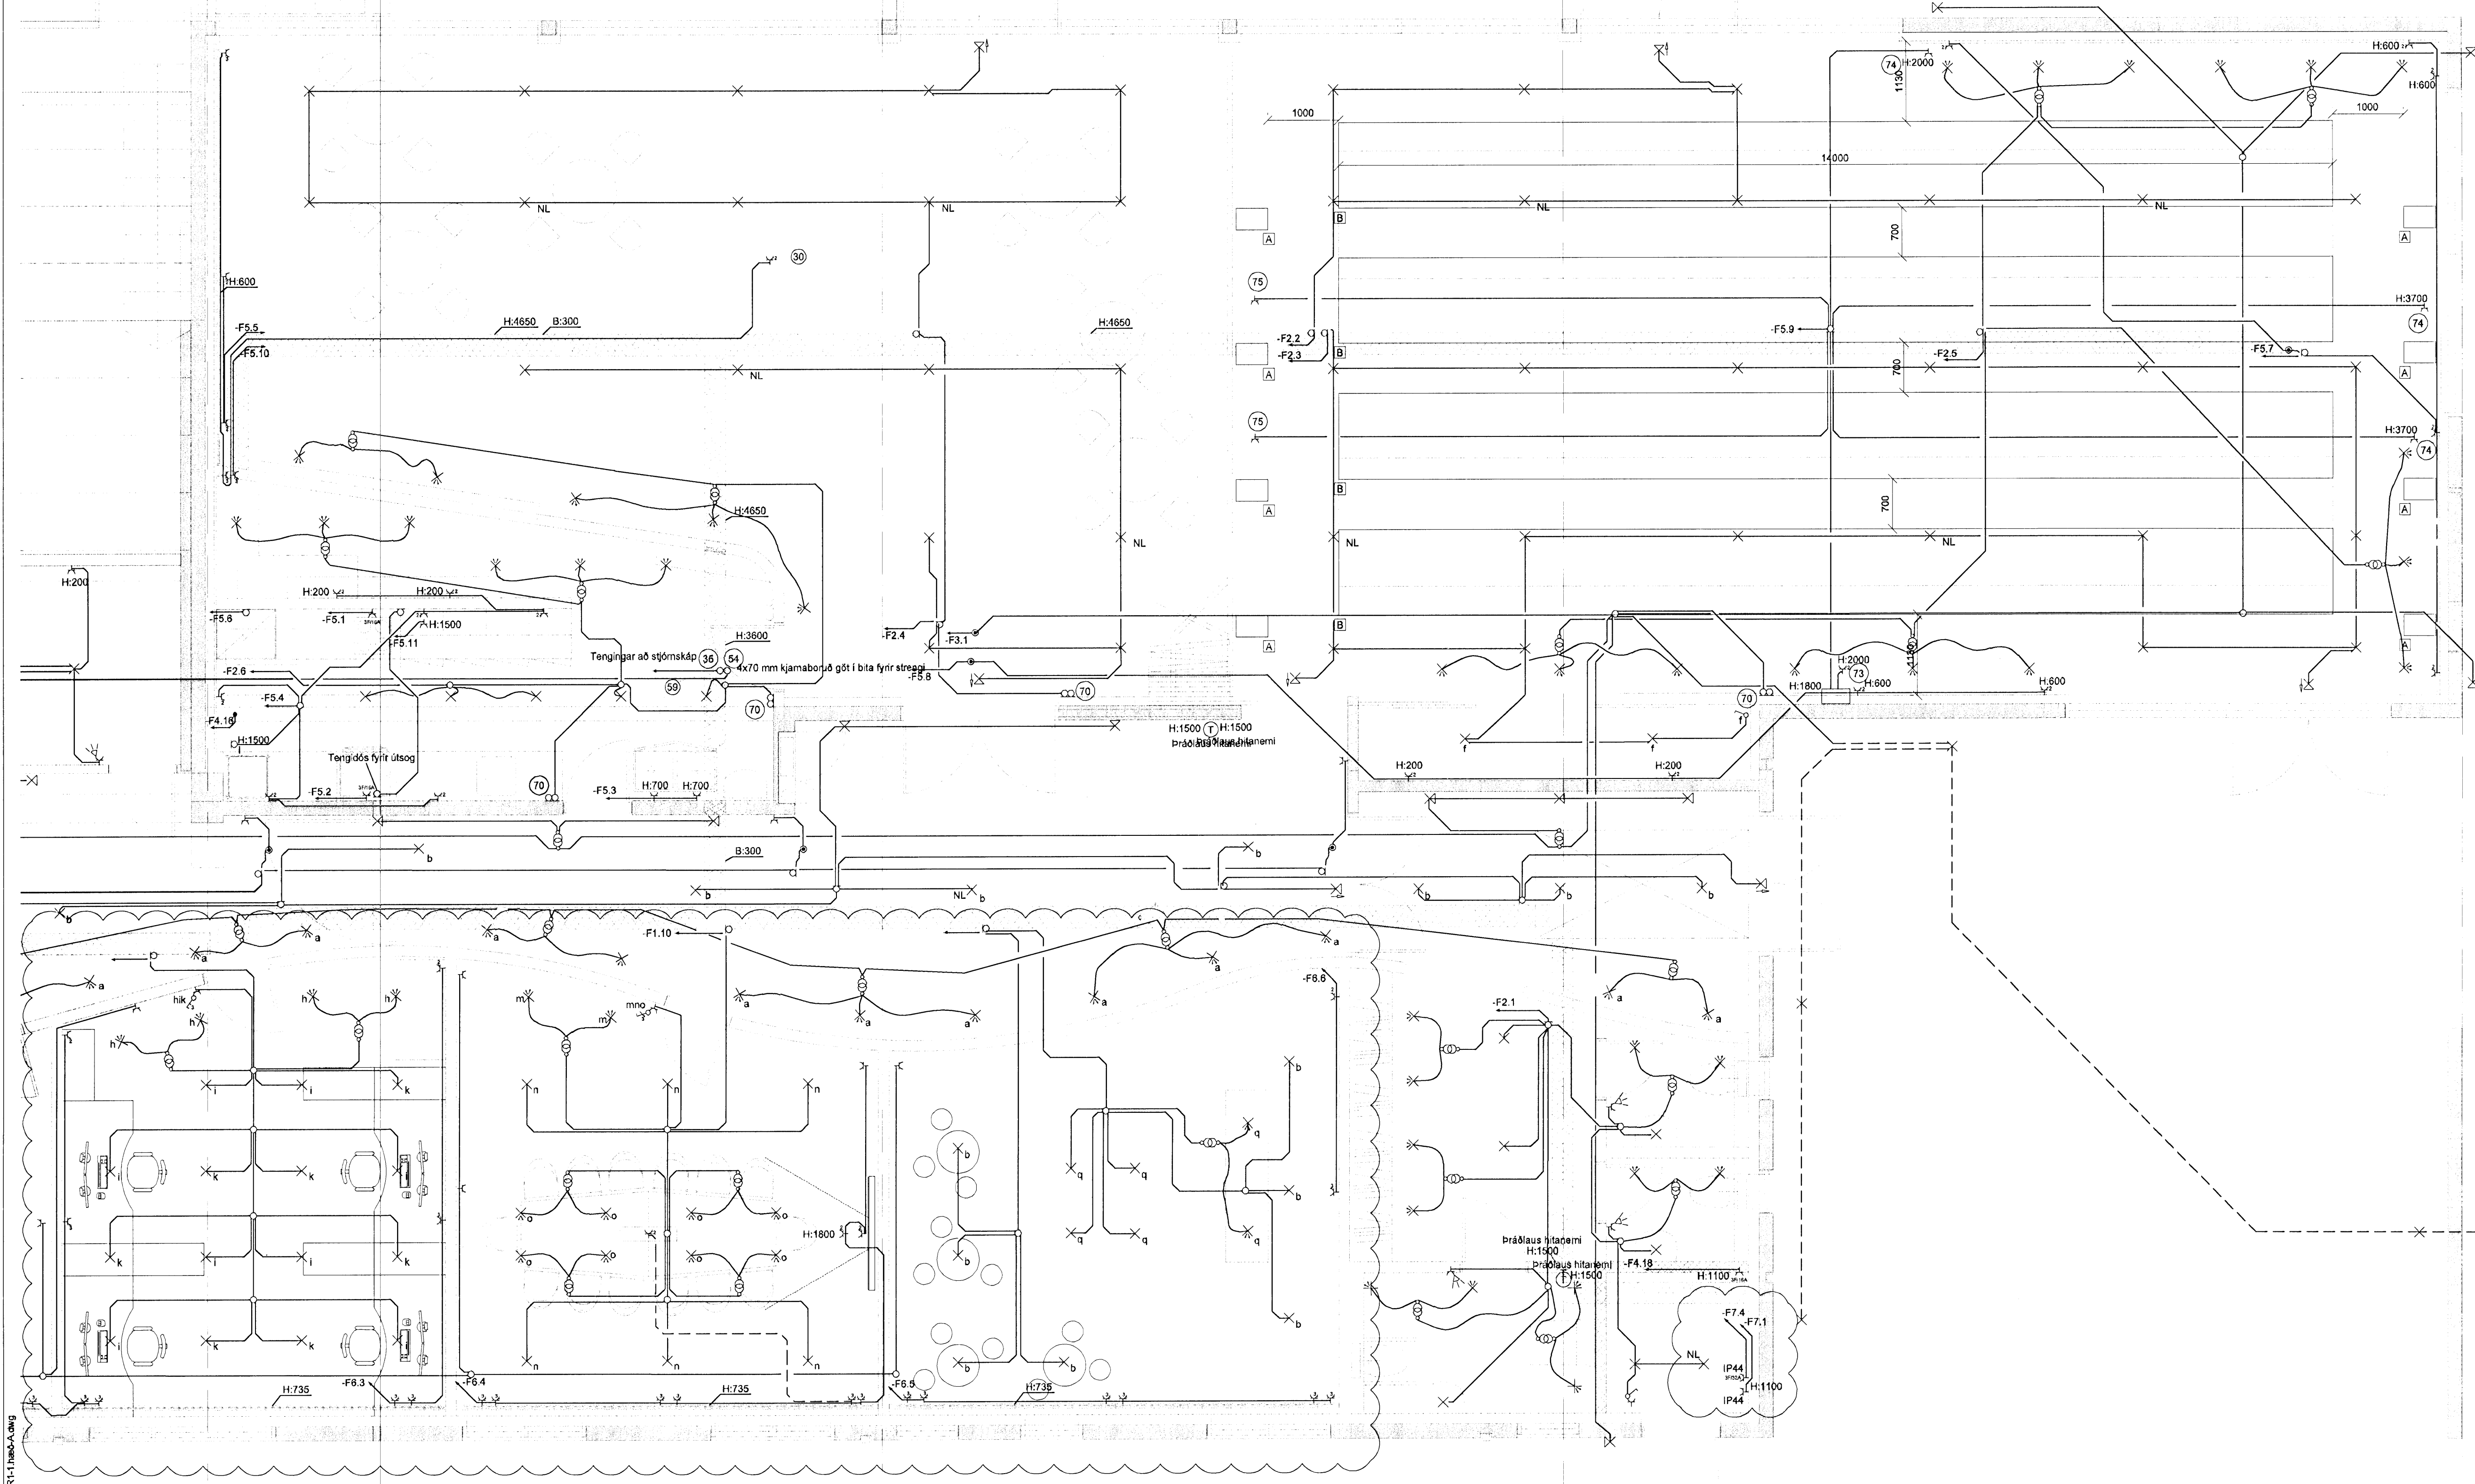

BATTERÍD | ARKITEKTAR

Sigurður Stelmar Jónsson
Kt. 110457-2789

KAPLAKRIKI

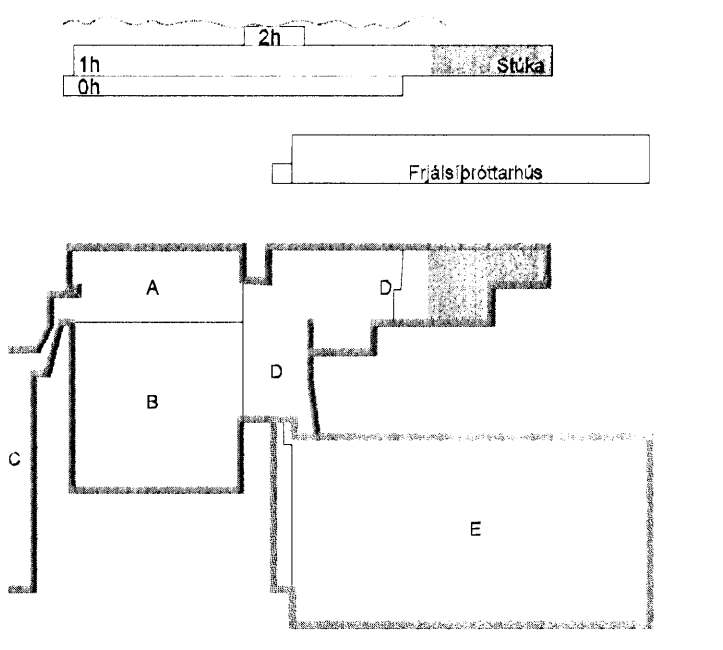

D	12.06.09	Breyting á herbergjum	SF/BSG
C	30.01.09	Breyting á ljósum og rafloagn	SF/ÖG
B	08.10.08	Breyting á stígum	SF/ÖG
A	27.11.07	Verkefning	RVK/HJ
Útg. Dags.	Skýring	Hannað/Virfarð	

VSJ

VERKFRÆÐISTOFA

ÞEJARHRAUN 20 - 220 HAFNARFJÖRDUR - KENNIT. 110796-2899
vsj@vsj.is · Sími 585 8800 · Fax 585 9810 · www.vsj.is

Áritun sérhönnuðar				
Örn Guðmundsson Kt. 220961-2739				
Verkefni				
KAPLAKRIKI				
HAFNARFIRÐI				
Verkhliut				
Rafkerfi				
Lágspenna 1.hæð				
Grunnmynd				
Hannað	Teknað	Yfirfarð	Kvarði	Síða
RVK/HJ	RVK/HJ	BSG	1:50	/ A1
Dags.	Verkefni	Teikning	Útgáfa	
30.04.2007	06811	A R114	D	

V:\00065110651-Kaplakriki-FH\Sheets\RF\TL\lagspenna\BSG1-FR-1-Þakka-A.dwg