


Byggingafulfrúir Hafnarfjarðar
Móttekið þann 26.08.09
07 AUG 2009
Sigurður Steinar Jónsson

- Skýringar:
- A 300 mm netbakki á vegg, hæð undir bakka 3700 mm
 - B 300 mm netbakki við hlö limfrésbita 200 mm frá lofti
 - C 300 mm strengrenna úr áli niður vegg
 - D Veggdós í lofti fyrir óbeina lýsingu

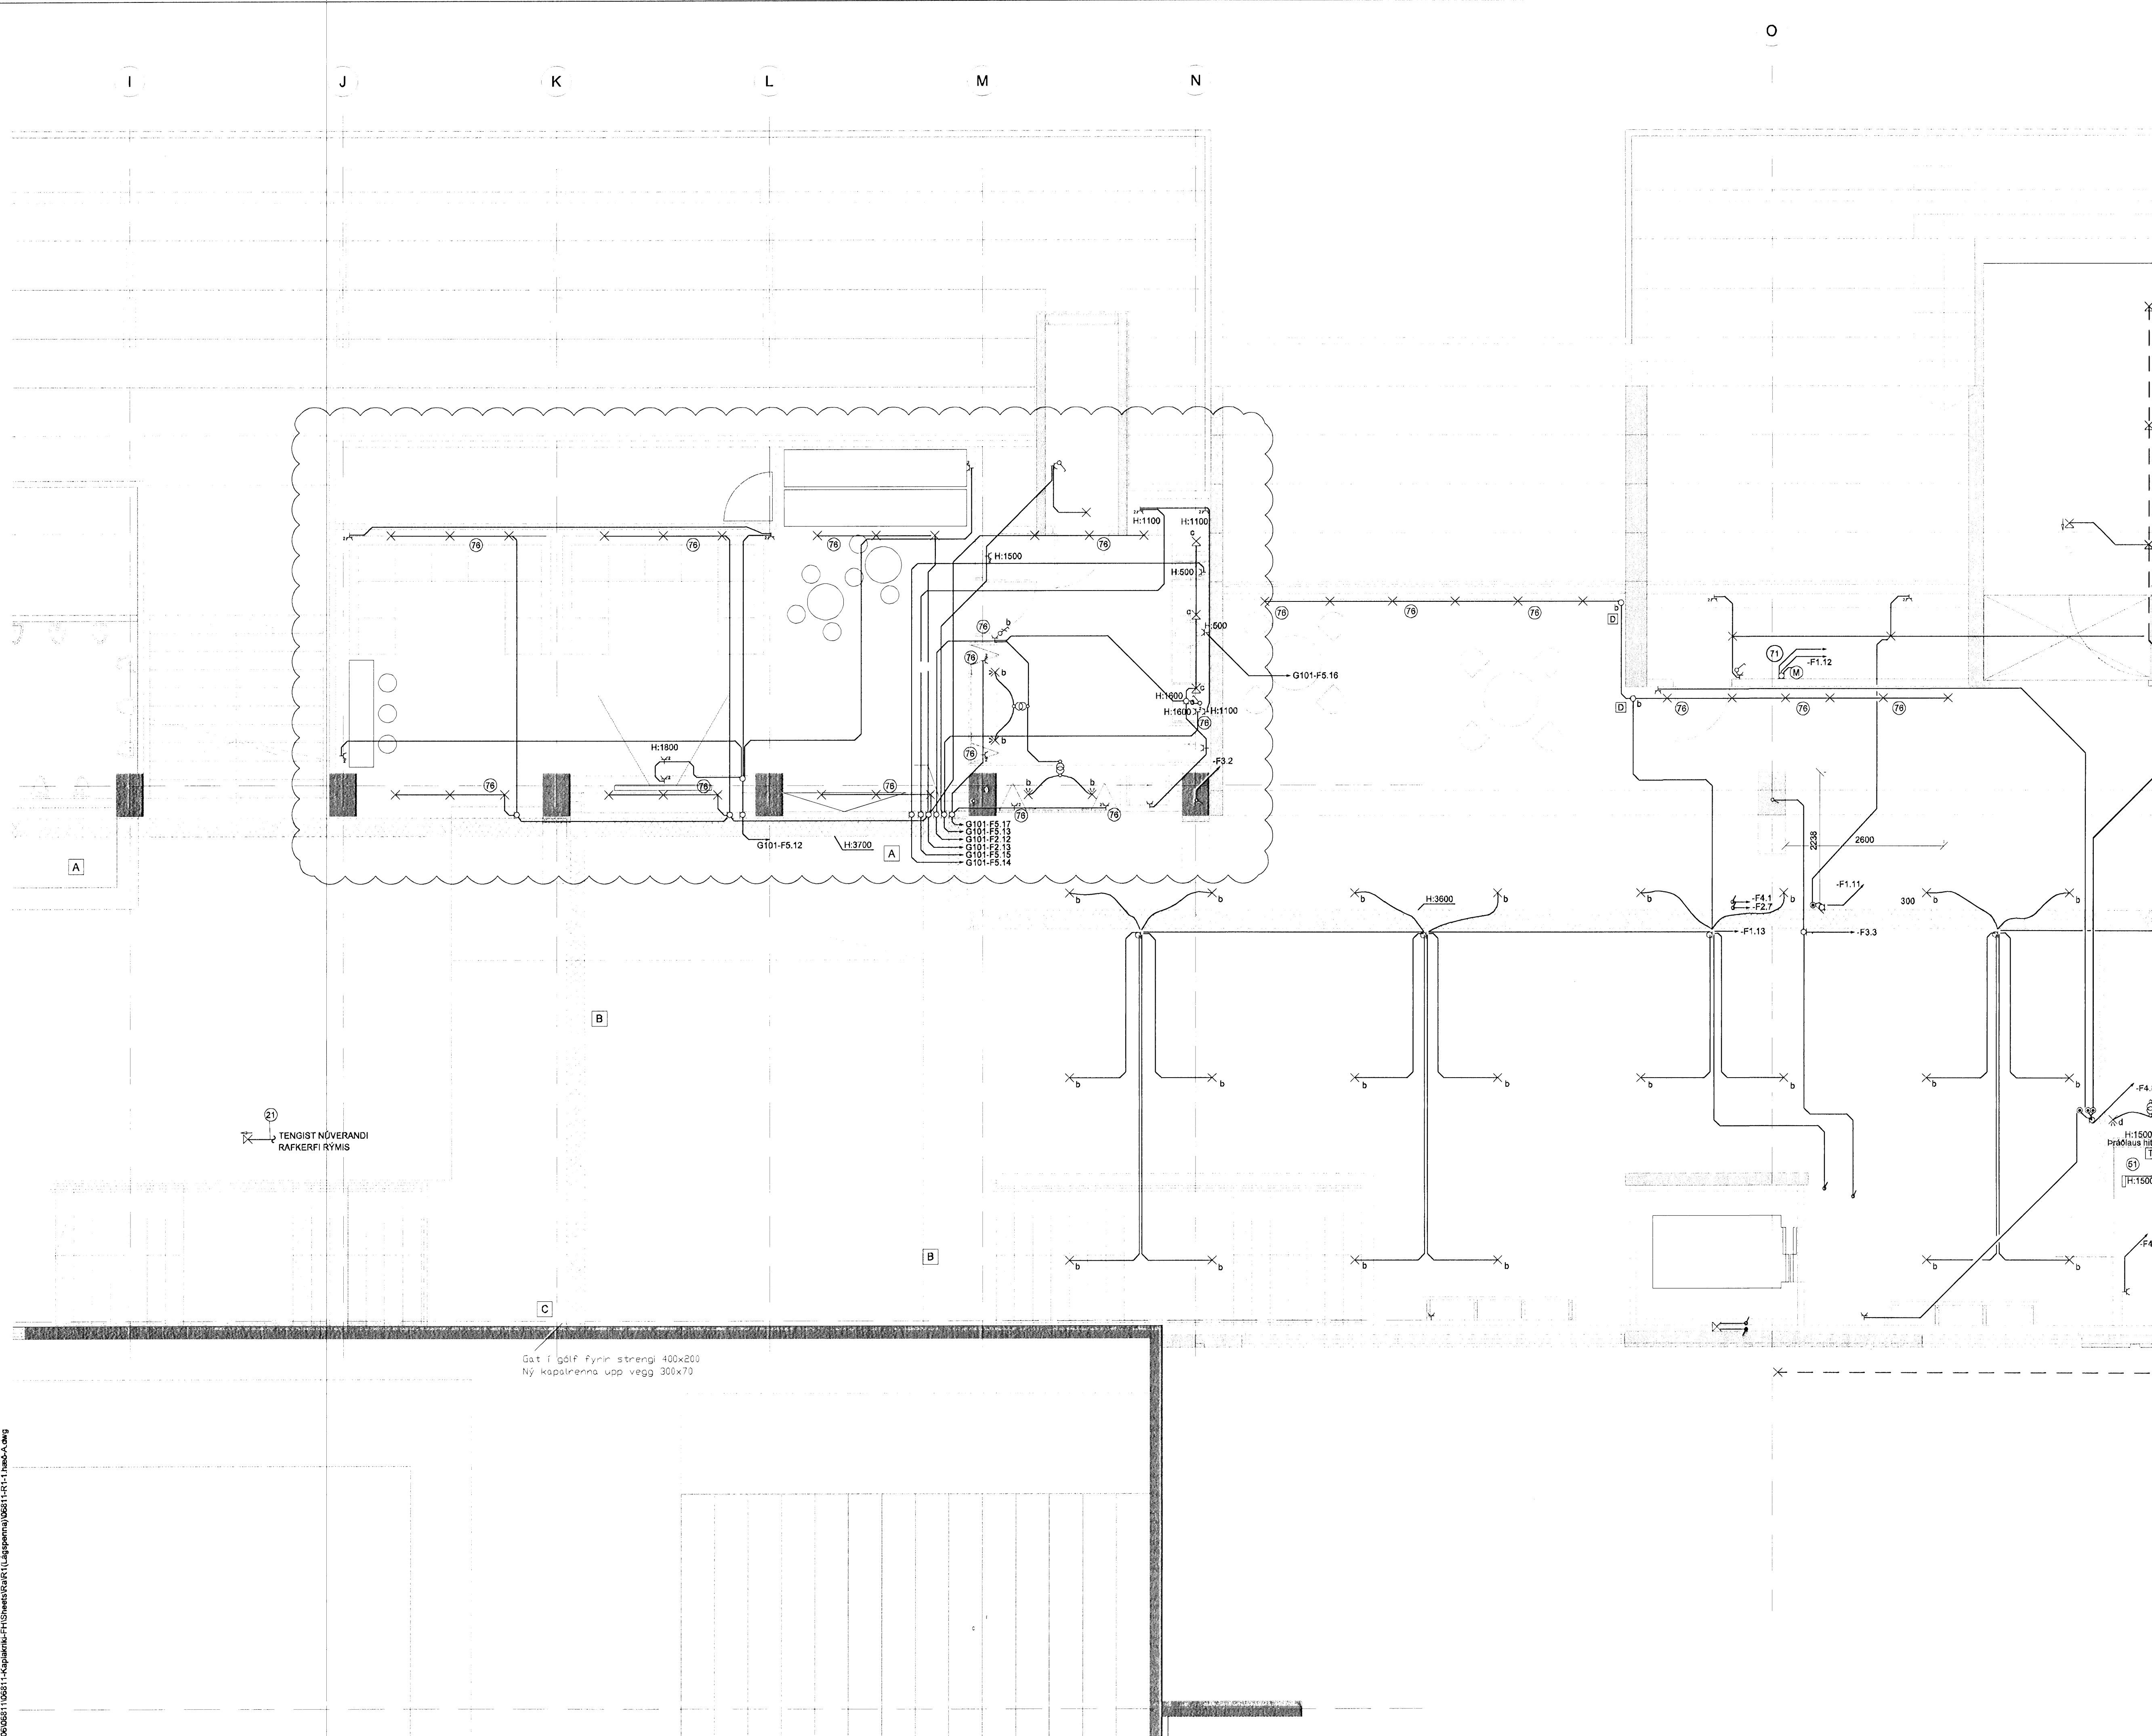


21
TENGIÐ NÚVERANDI
RAFKERFI FYRIS

Gat í gólfi fyrir strengi 400x200
Ný kaplrenna upp vegg 300x70

BATTERIÐ | ARKITEKTAR

Sigurður Steinar Jónsson
K. H. H. H. H.

KAPLAKRIKI

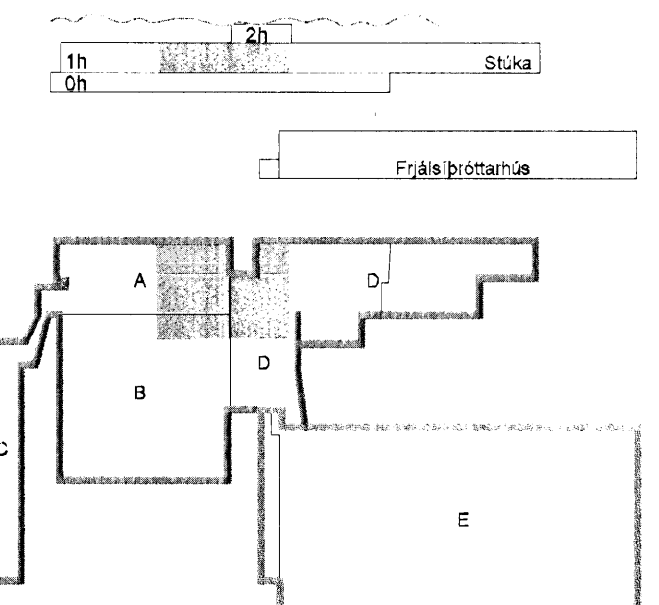

F	12.08.09	Breyting Sjónarhóli	SF/BSG
E	30.01.09	Breyting á ljósum og rafsgn	SF/ÖG
D	09.12.08	Breyting á stígum og ljósum	SF/ÖG
C	29.07.08	Breyting á stígum	SF/ÖG
B	11.08.08	Bætt við stígum	SF/BSG
A	27.11.07	Verkefning	RVK/HJ
Útg. Dags.	Skýring		Hannað/Yfirfarið

VSB

VERKFRÆÐISTOFA

BÆJARHRAUN 20 · 220 HAFNARFJÓRÐUR · KENNIT. 710796-2899
vsb@vsb.is · Sími 585 8600 · Fax 585 8610 · www.vsb.is

Áritun sérhönnuðar
Örn Guðmundsson KÍ: 220961 2739
Verkefni:
KAPLAKRIKI
HAFNARFIRDI

Verkhúsi
Rafkerfi
Lágspenna 1.hæð
Grunnmynd

Hannað	Teiknað	Yfirfarið	Kvarti	Síða
RVK/HJ	RVK/HJ	BSG	1:50	/ A1
Dags.	Verkefni	Teikning	Útgáfa	
30.04.2007	06811	A R112	F	

V:\0006\06811\06811-Kaplaáriki-FH\Grunnmynd\06811-R1-1-ha-a-awg