


Byggingefulltrúi Hafnarfjarðar
Móttékið þann 28/6/09
07 AUG 2009
Sigurður Steinar Jónsson


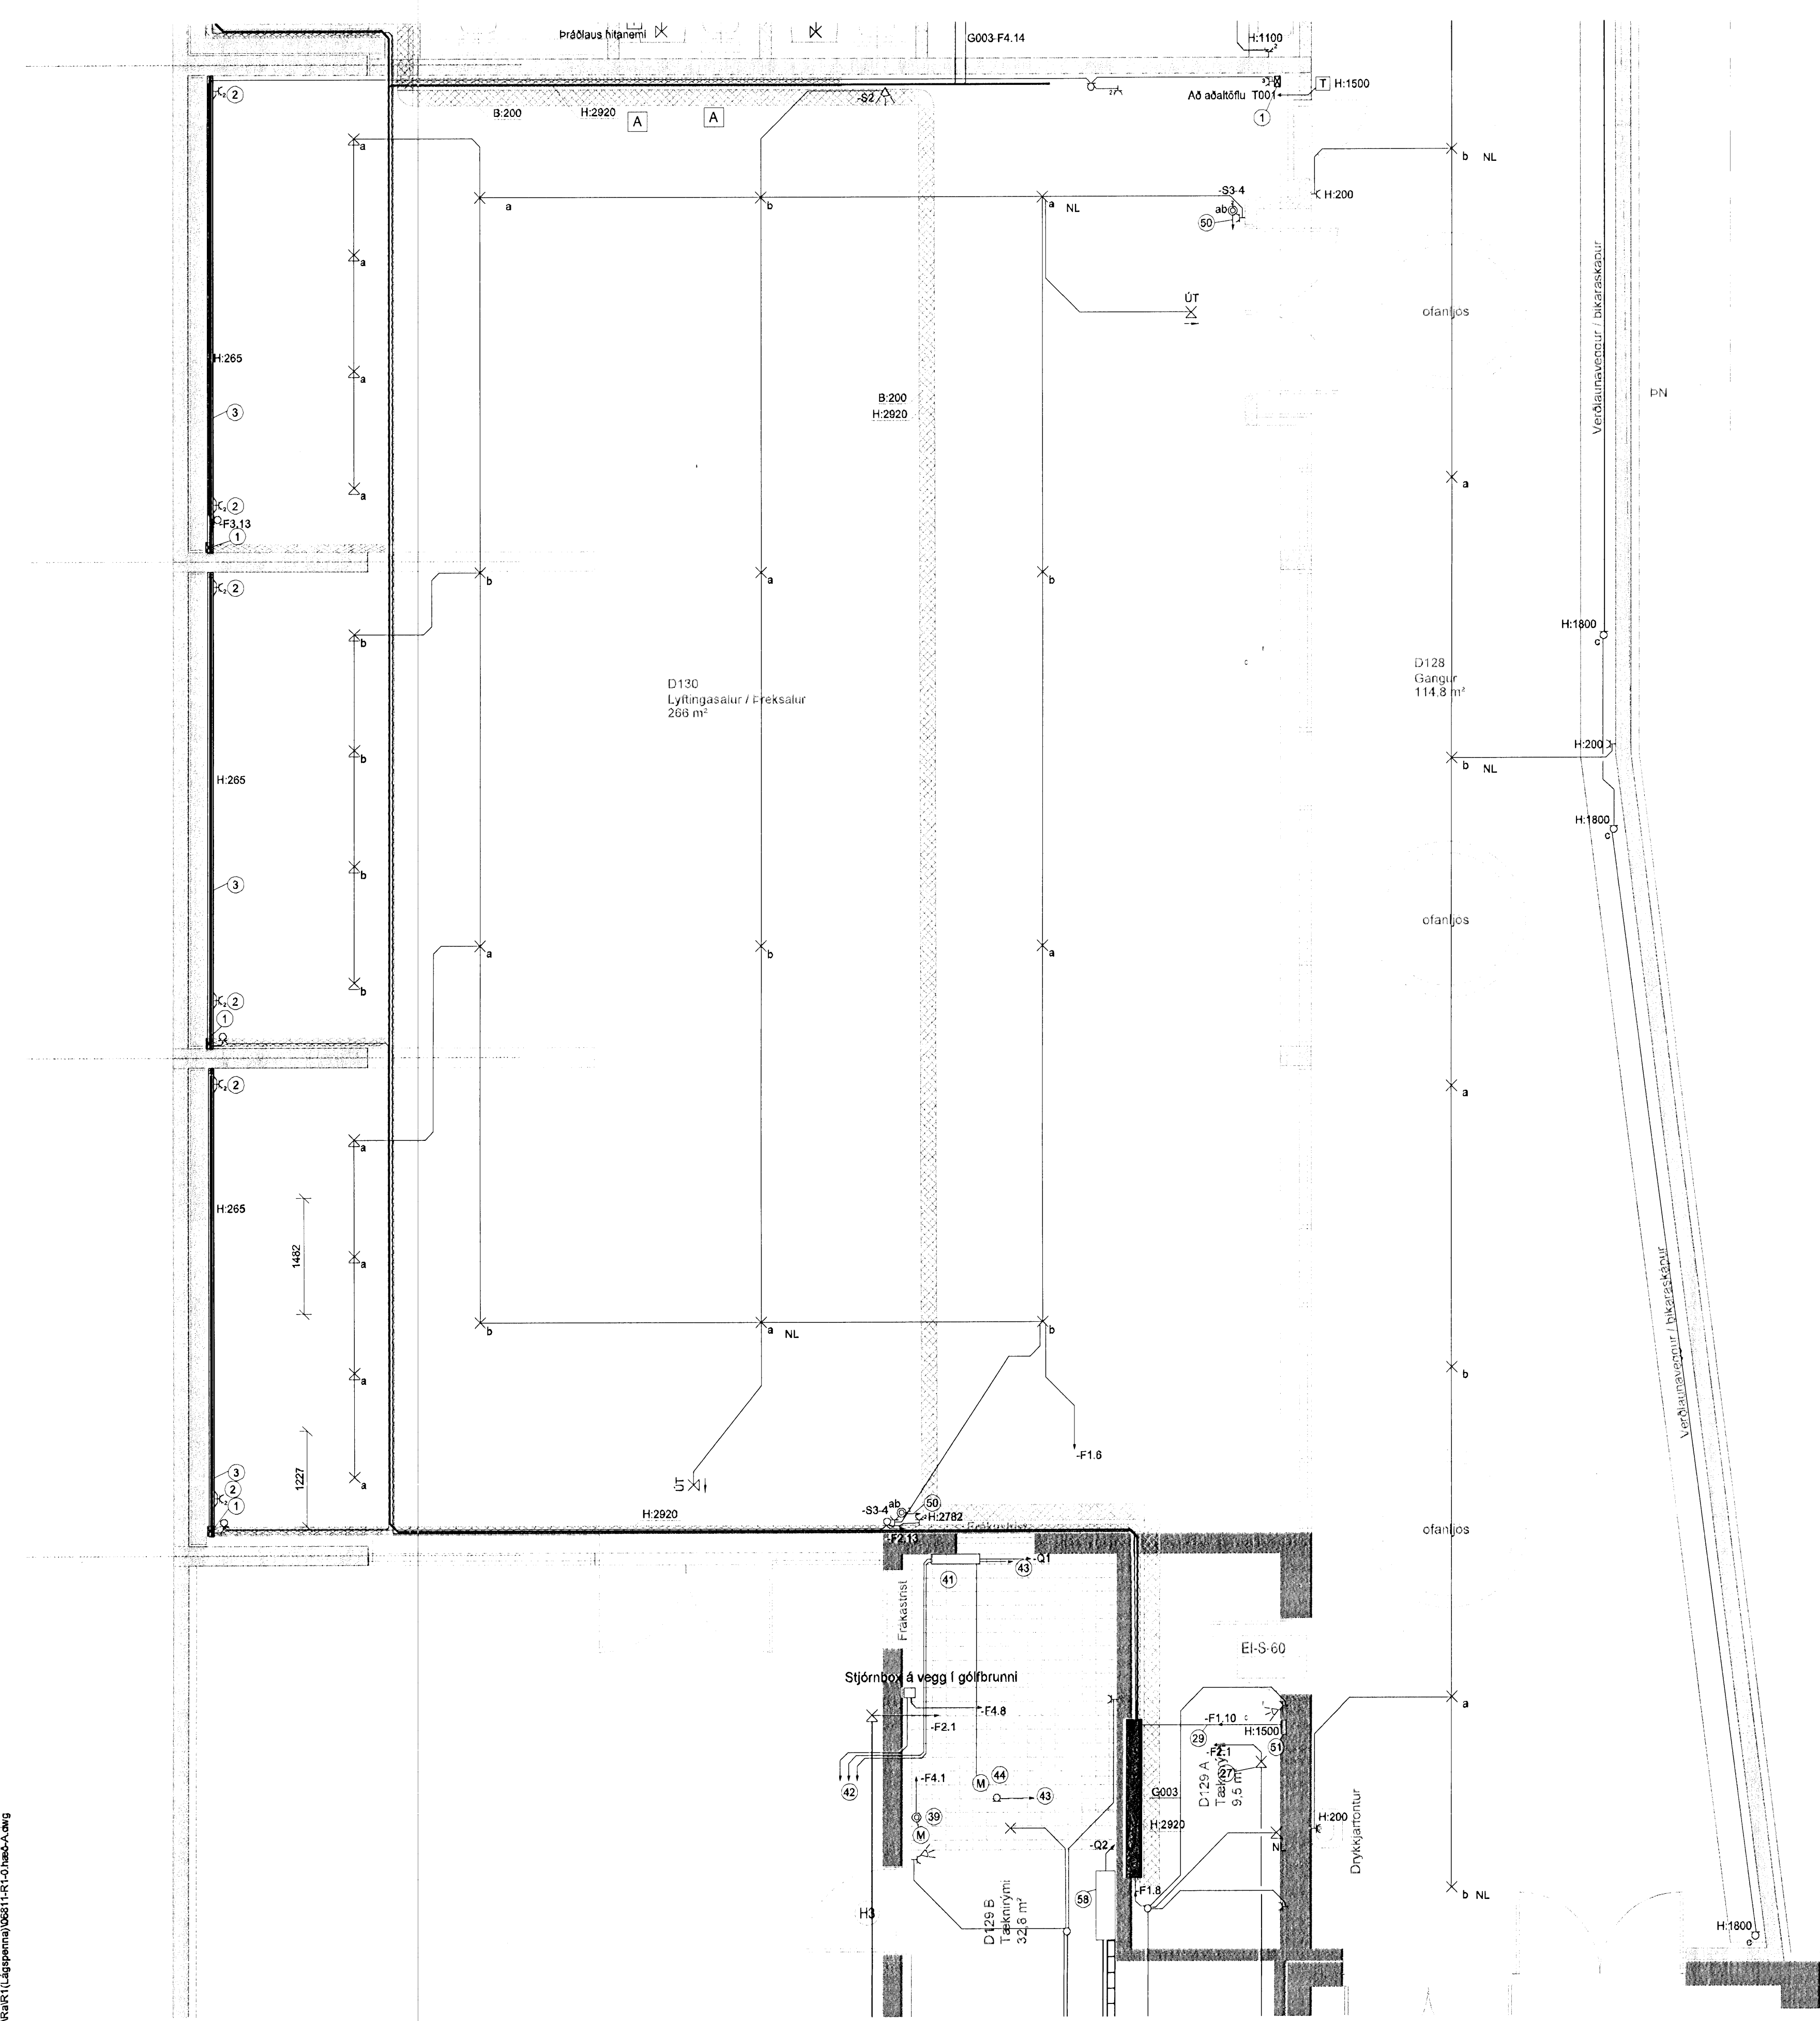


Skýringar:
 A Stigi stýttur vegna breytinga á lofti
 B Ný brunnðæla, stjórnbox á vegg í gólfbrunn

BATTERÍD | ARKITEKTAR

Sigurður Steinar Jónsson
Kt. 110457-2789

KAPLAKRIKI

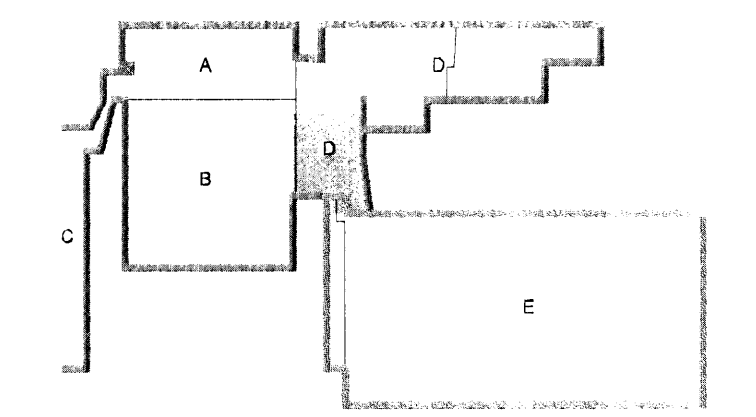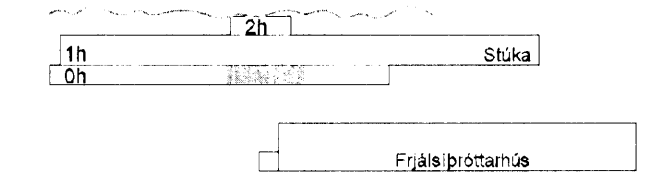

D	12.08.09	Rámmi lagfærður	BSG/ÖG
C	08.04.09	Breytt í lampaplan	SF/ÖG
B	28.07.08	Brunnðælu bætt við og stíga breytt	SF/ÖG
A	12.11.07	Tenging á dælu og breyting á rafögn	RVK/RVK
Útg.	Dags.	Skýring	Hannað/Yfirfand

VSB

VERKFRÆÐISTOFA

B/EJARRAUN 20 · 220 HAFNARFJÖRÐUR · KENNIT. 710796-2899
 vab@vab.is · Sími 565 8600 · Fax 565 8610 · www.vab.is

Áritun sérhönnuðar
Öm Guðmundsson Kt: 220981 2739

Verkefni
**KAPLAKRIKI
HAFNARFIRÐI**

Verkhúsi
**Rafkerfi
Lágspenna 0.hæð
Grunnmynd**

Hannað	Teiknað	Yfirfand	Kvæði	Síða
RVKHJ	RVKHJ	RVK	1:50	/ A1
Dags.	Verkefni	Teikning	Útgáfa	
30.04.2007	06811	A R105	D	

V:\006\06811\06811-Kaplaári-FH\Sheets\06811-R1-0.hæð-A.dwg