



Byggingafultról Hafnarfjarðar  
Móttakið þann  
07 AUG 2009  
Sigurður Steinar Jónsson

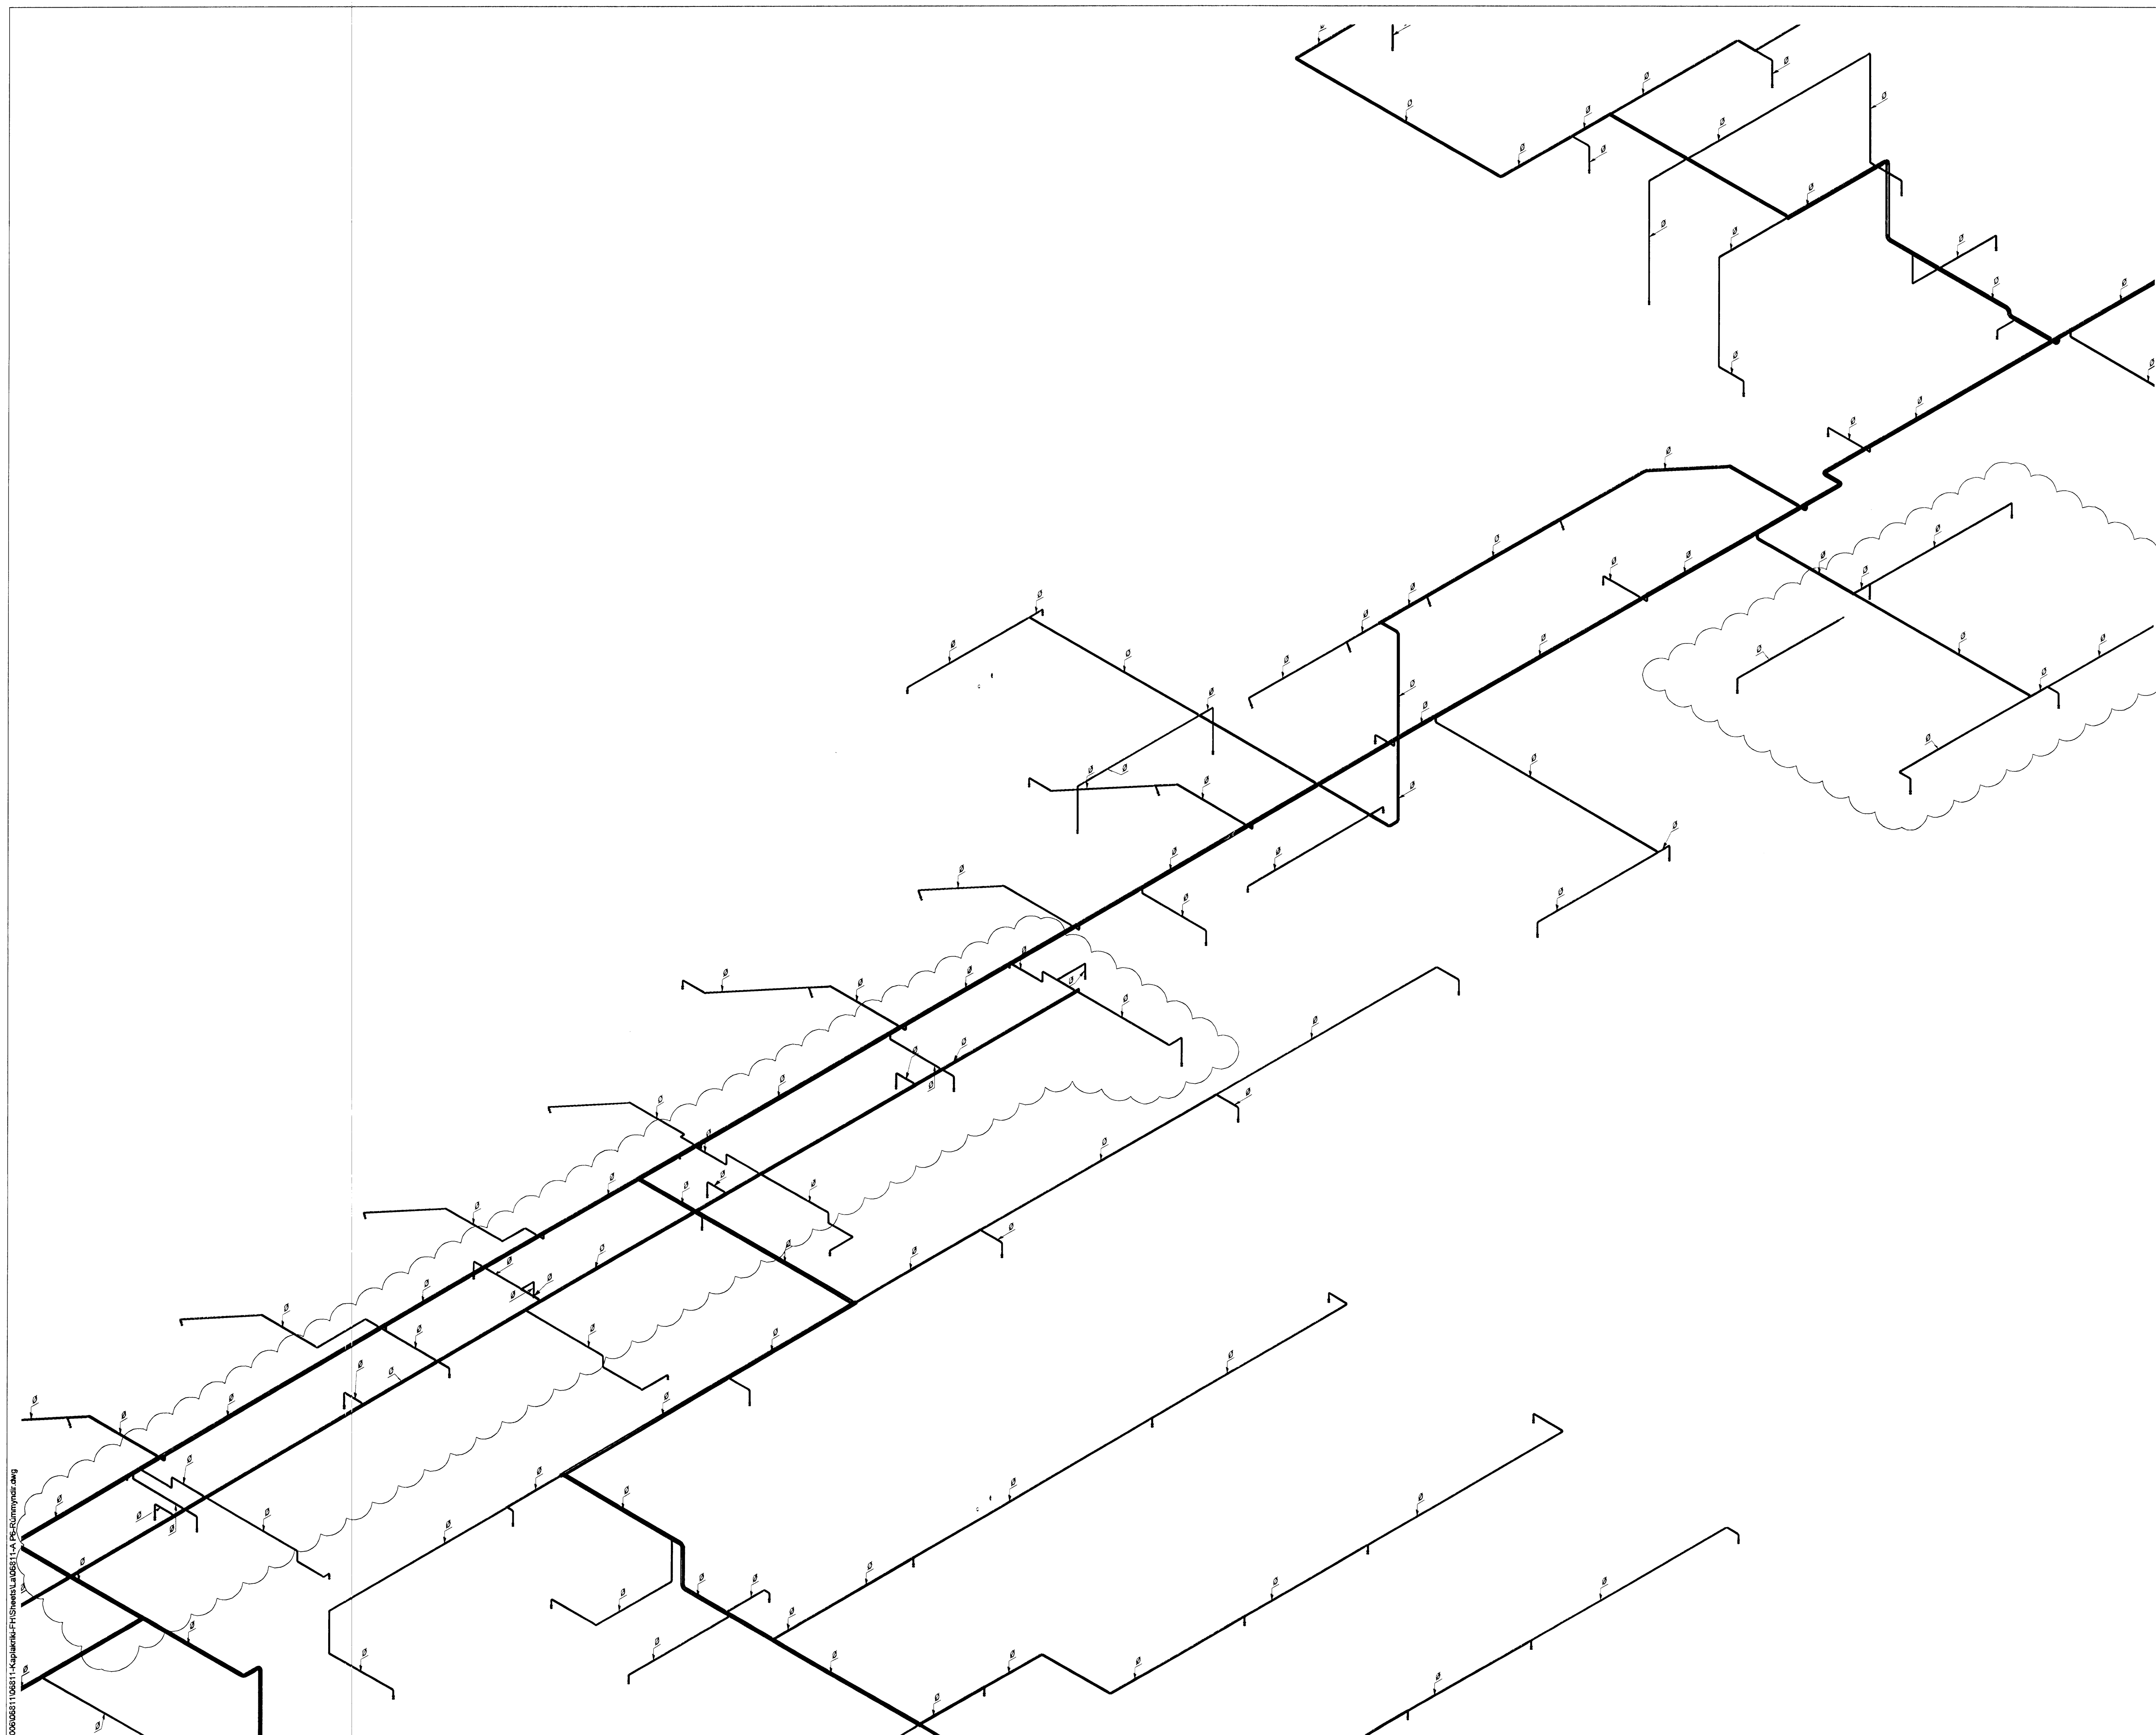

KAPLAKRIKI

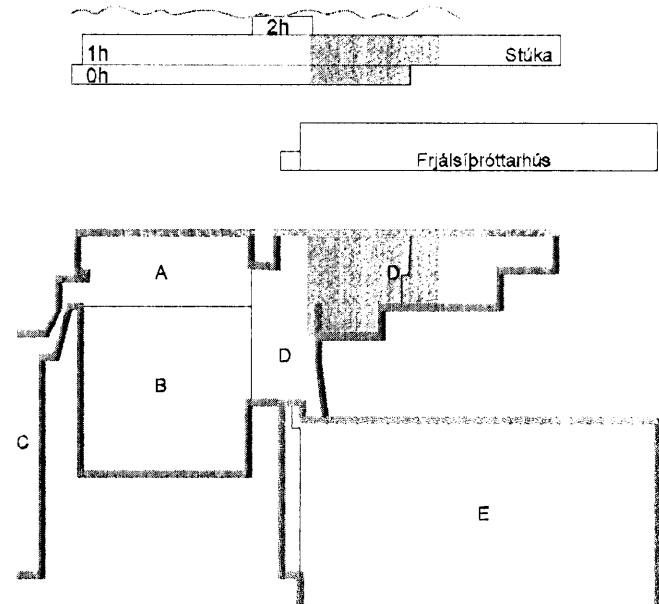

E	12.06.09	Stútar færast og stærðir á lögnum breytast	BS/SAS
D	17.02.09	Stútar færast til	BS/SAS
C	09.12.08	Breytt lagna lagna	BS/SAS
B	11.07.08	Breyttar stærðir og lagna lagna	KMJ/SAS
A	23.11.07	Verkefning	KMJ/SAS
Útg. Dags.	Skýring		Hannað/Yfirfarð



VERKFRÆÐISTOFA

BÆJARHRAUN 20 - 220 HAFNARFJÖRDUR - KENNIT. 710796-2899  
vsb@vsb.is Sími 585 9600 Fax 585 9610 www.vsb.is

Áritun sérhönnuðar  
Sveinn Áki Sveinsson Kt. 230855 5609 *Sveinn Áki Sveinsson*  
Verkefni

KAPLAKRIKI  
HAFNARFIRÐI

Verkefni  
Lagnir  
Vatnsúðalagnir  
Rúmmynd

Hannað	Teiknað	Yfirfarð	Kvarði	Síða
BS	BS	SAS	1:50	/ A1
Dags.	Verkefni	Teikning		Útgáfa
30.04.07	06811	A P693		E

V:\2009\06811\06811-Kaplakriki-FH-Sheets\A\06811\_V\_P693\_rúmmyndar.dwg