



Byggingafultrúi Hafnarfjarðar
Móttekið þann
07 AUG 2009
Sigurður Steinar Jónsson

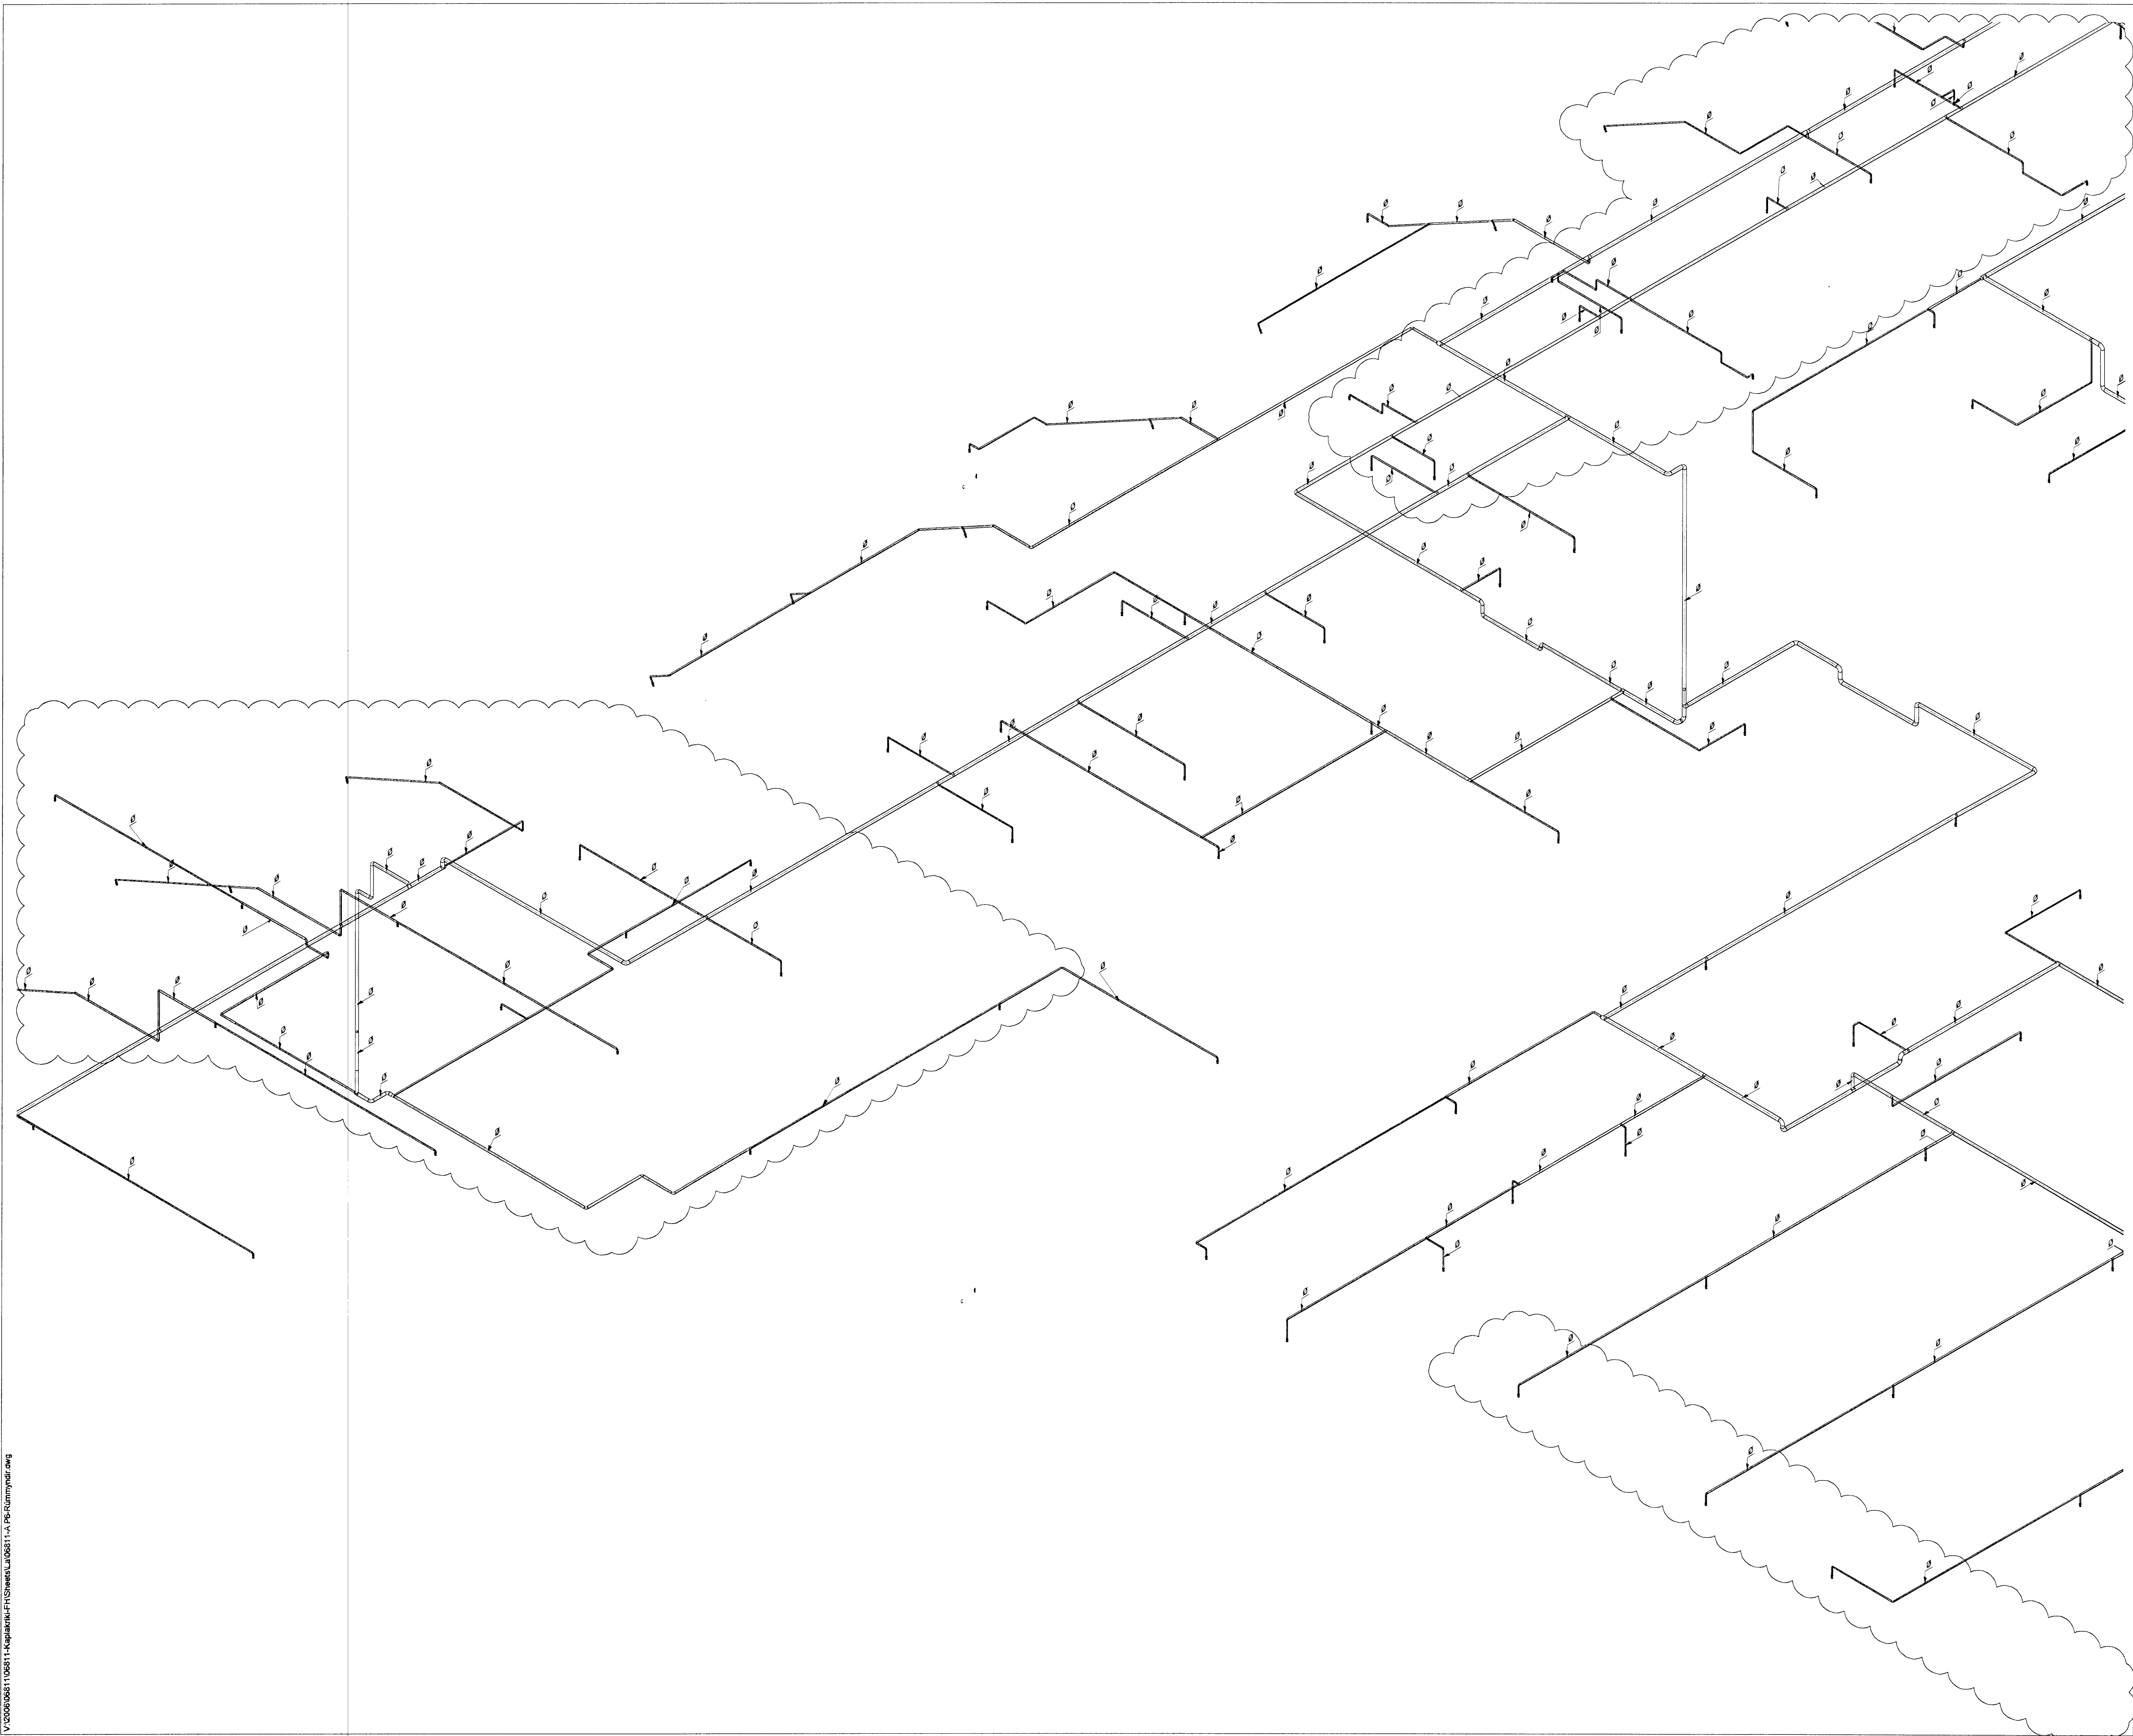

KAPLAKRIKI

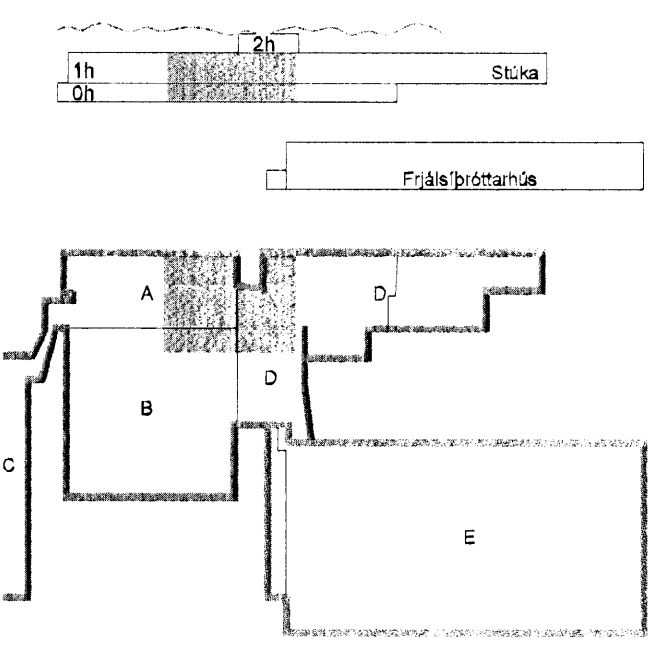

E	12.08.09	Stúlar ferlast og stærðir á lögnum breytast	BS/SÁS
D	17.02.09	Stúlar ferlast	BS/SÁS
C	09.12.08	Breytt lög lagna	BS/SÁS
B	11.07.08	Breyttar stærðir og lög lagna	KM/SÁS
A	23.11.07	Verkefning	KM/SÁS
Útg. Dags.	Skýring		Hannað/Yfirfarð



VERKFRÆÐISTOFA

BÆJARHRAUN 20 · 220 HAFNARFJÖRÐUR · KENNIT. 710796-2899
vsb@vsb.is · Sími 585 8600 · Fax 585 9610 · www.vsb.is

Aritun sérhæfðar Sveinn Aki Sværissón KT: 230855 5609			
Verkefnið			
KAPLAKRIKI HAFNARFIRÐI			
Verkhúsið			
Lagnir Vatnsúðalagnir Rúmmynd			
Hannað	Teiknað	Yfirfarð	Kvarði
BS	BS	SÁS	1.50
Dags:	Verkefni	Teikning	/ A1
30.04.07	06811	A P692	Síða E

V:\2006\06811\06811-Kaplakriki-F1\Scheme\1\06811-F1-Rúmmynd1.dwg