



Byggingafultrúi Hafnarfirðar  
Móttakið þann  
**07 AUG 2009**  
Sigurður Steinar Jónsson

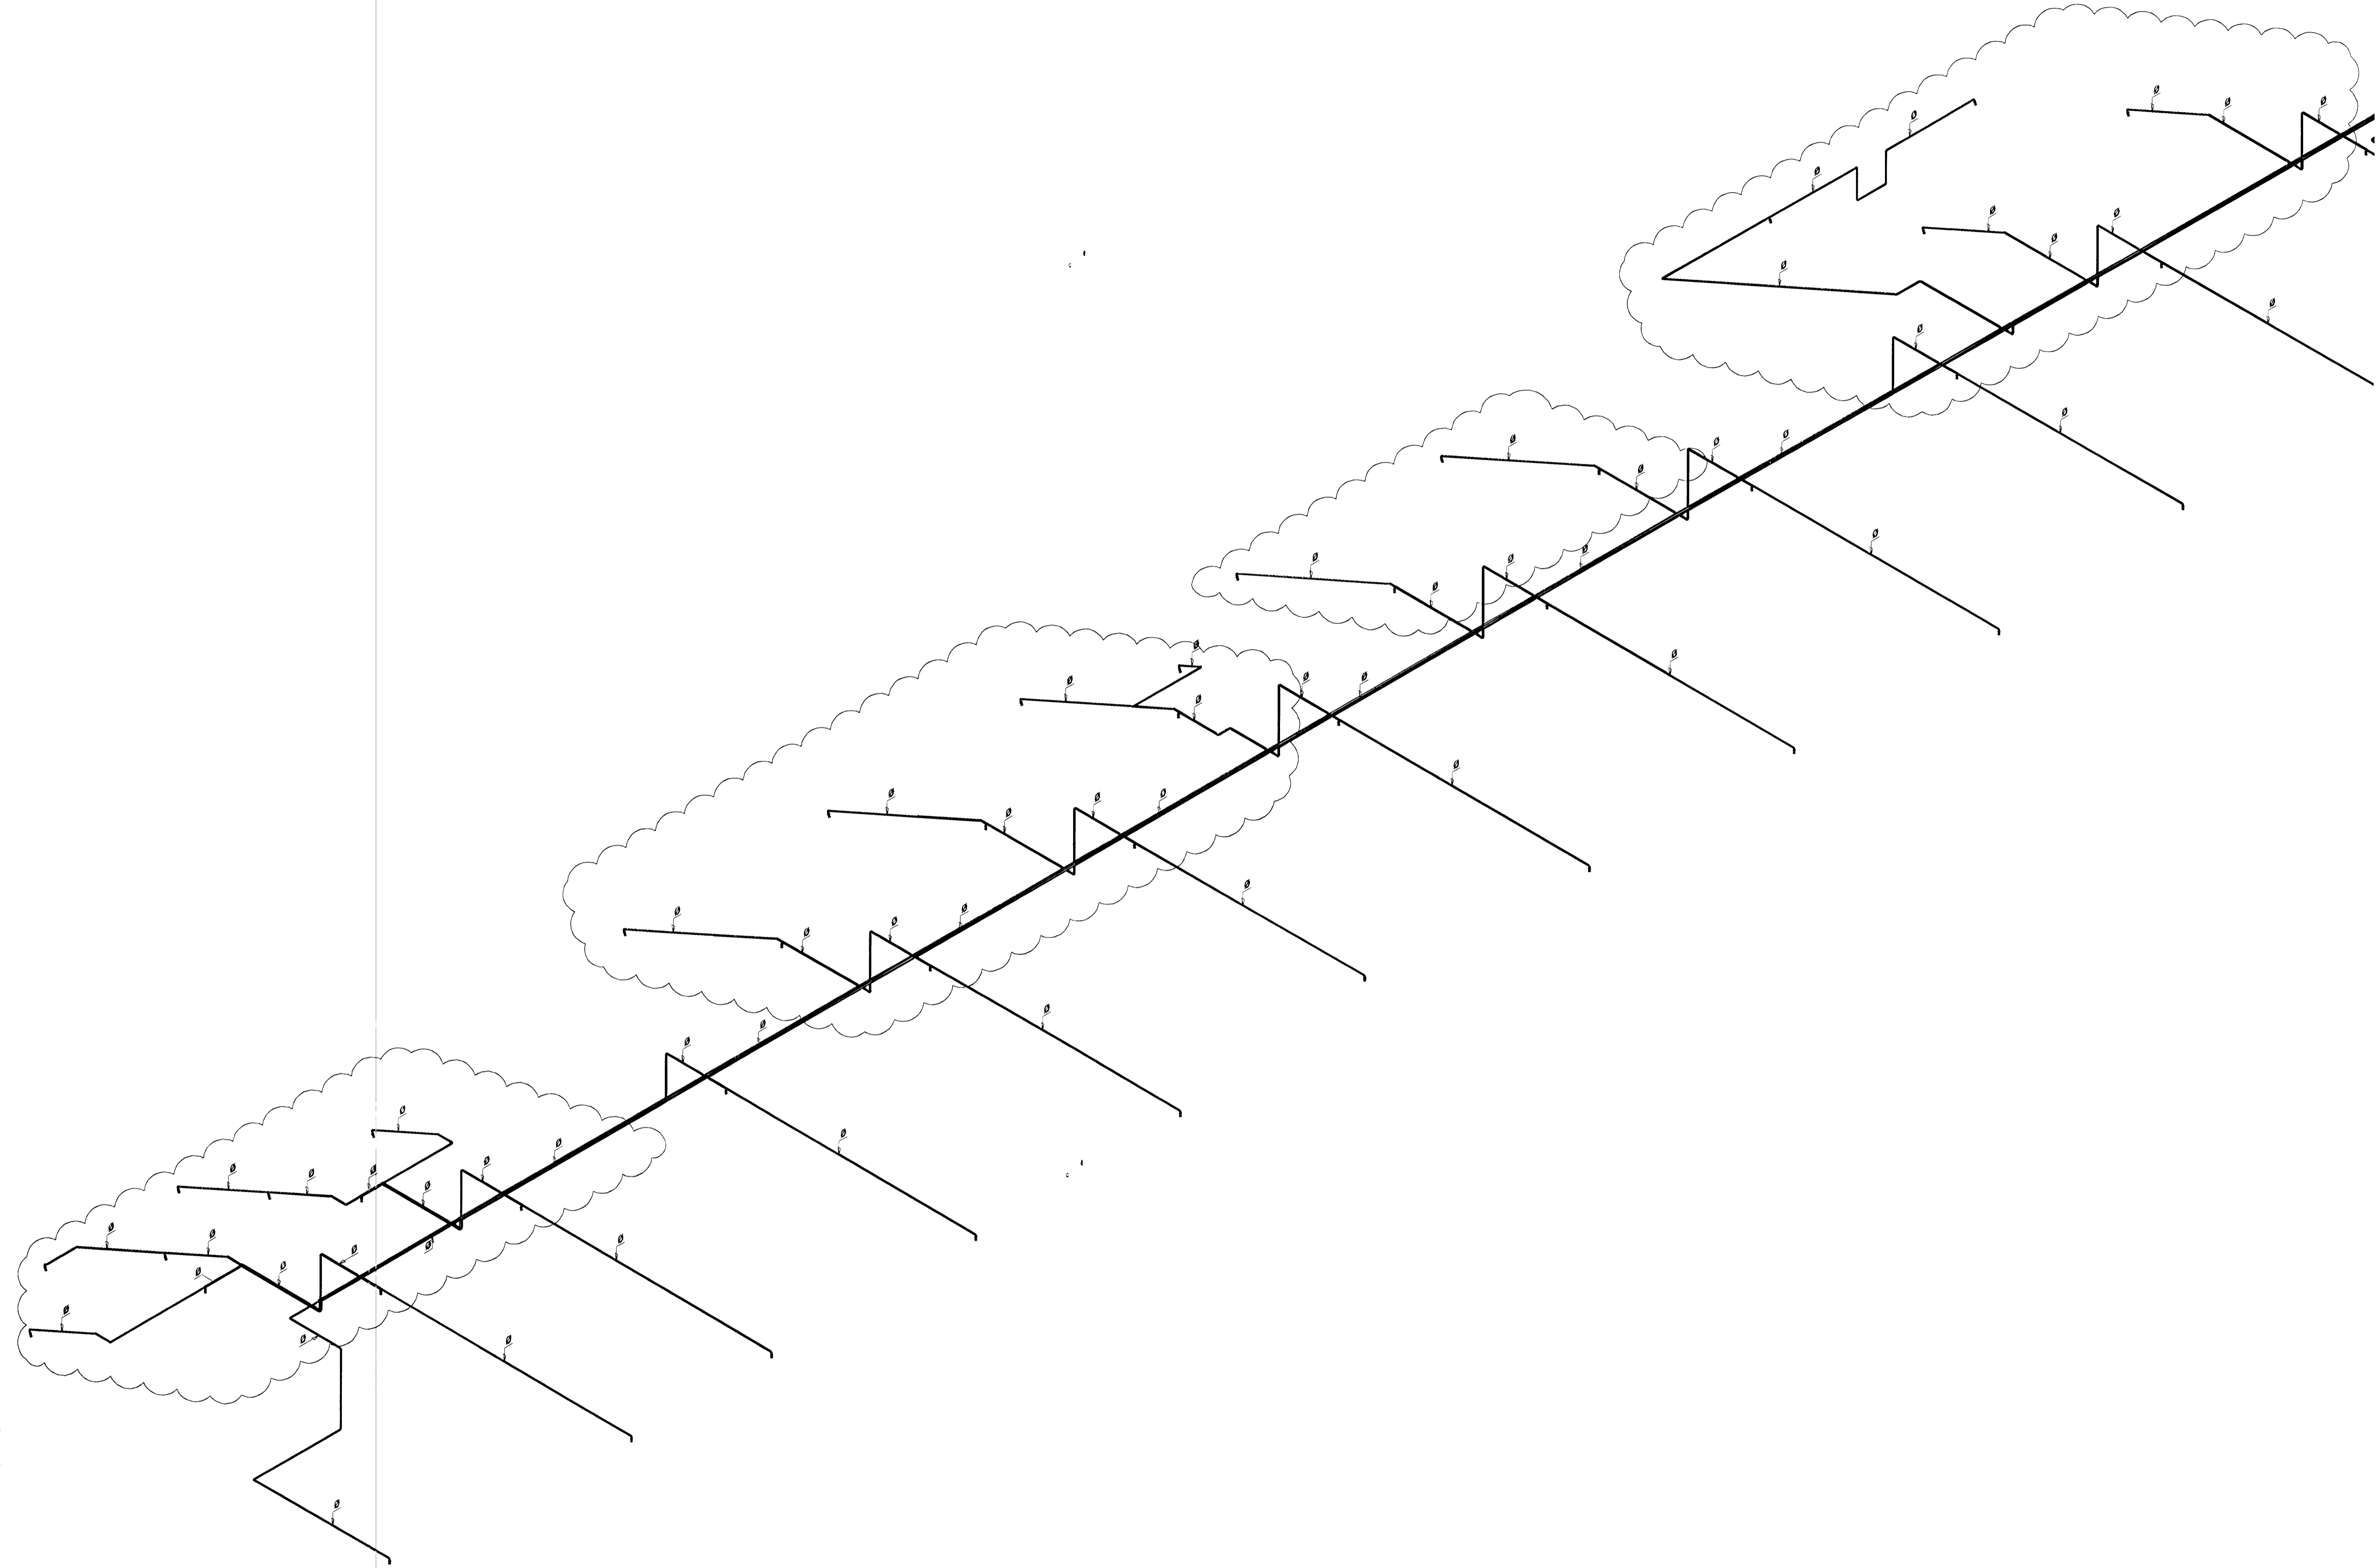

**KAPLAKRIKI**

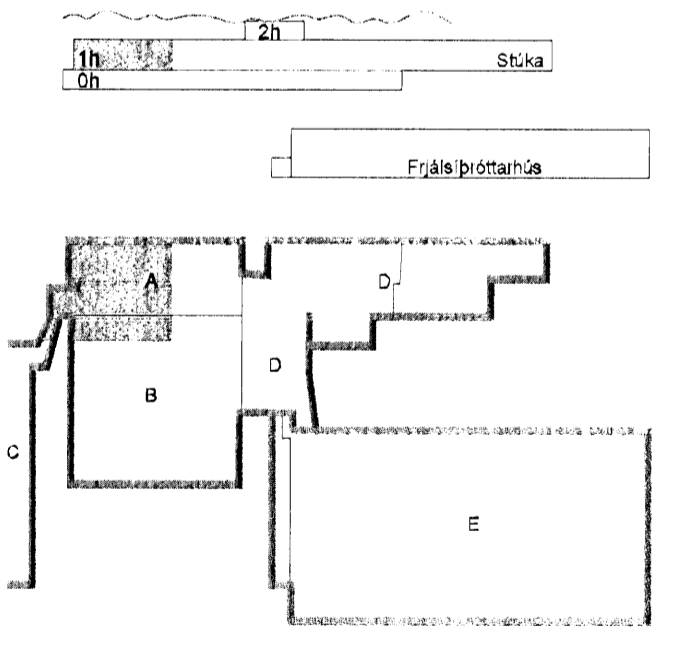

C	12.08.09	Stúlar færast og stærðir á lögnum breytast	BS/SÁS
B	11.07.08	Breyttar stærðir og laga lagna	KMU/SÁS
A	23.11.07	Verkefning	KMU/SÁS
Útg.	Dags.	Skýring	Hannað/Vfirlió



**VERKFRÆÐISTOFA**

BÆJARHRAUN 20 · 220 HAFNARFJÖRDUR · KENNIT. 710796-2899  
vsb@vsb.is · Sími 585 8600 · Fax 585 8610 · www.vsb.is

Aritun sérhöfundar  
Sveinn Áki Sværissón Kt: 230855 5609  
Verkefni  
**KAPLAKRIKI**  
**HAFNARFIRÐI**

Verkhliði				
Lagnir				
Vatnsútalagnir				
Rúmmynd				
Hannað	Teiknað	Yfirfarð	Kvarði	Síða
BS	BS	SÁS	1:50	/ A1
Dags.	Verkefni	Teikning	Útgáfa	
30.04.07	06811	A P691	C	

V:\2006\06811\06811\_Kaplakriki-Firshettu\A\_P691\_rúmmynd.dwg