Byggingarfulltrúi Hafnarfjarðar
Móttekið þann
07 AUG 2009
Sigurður Steinar Jónsson

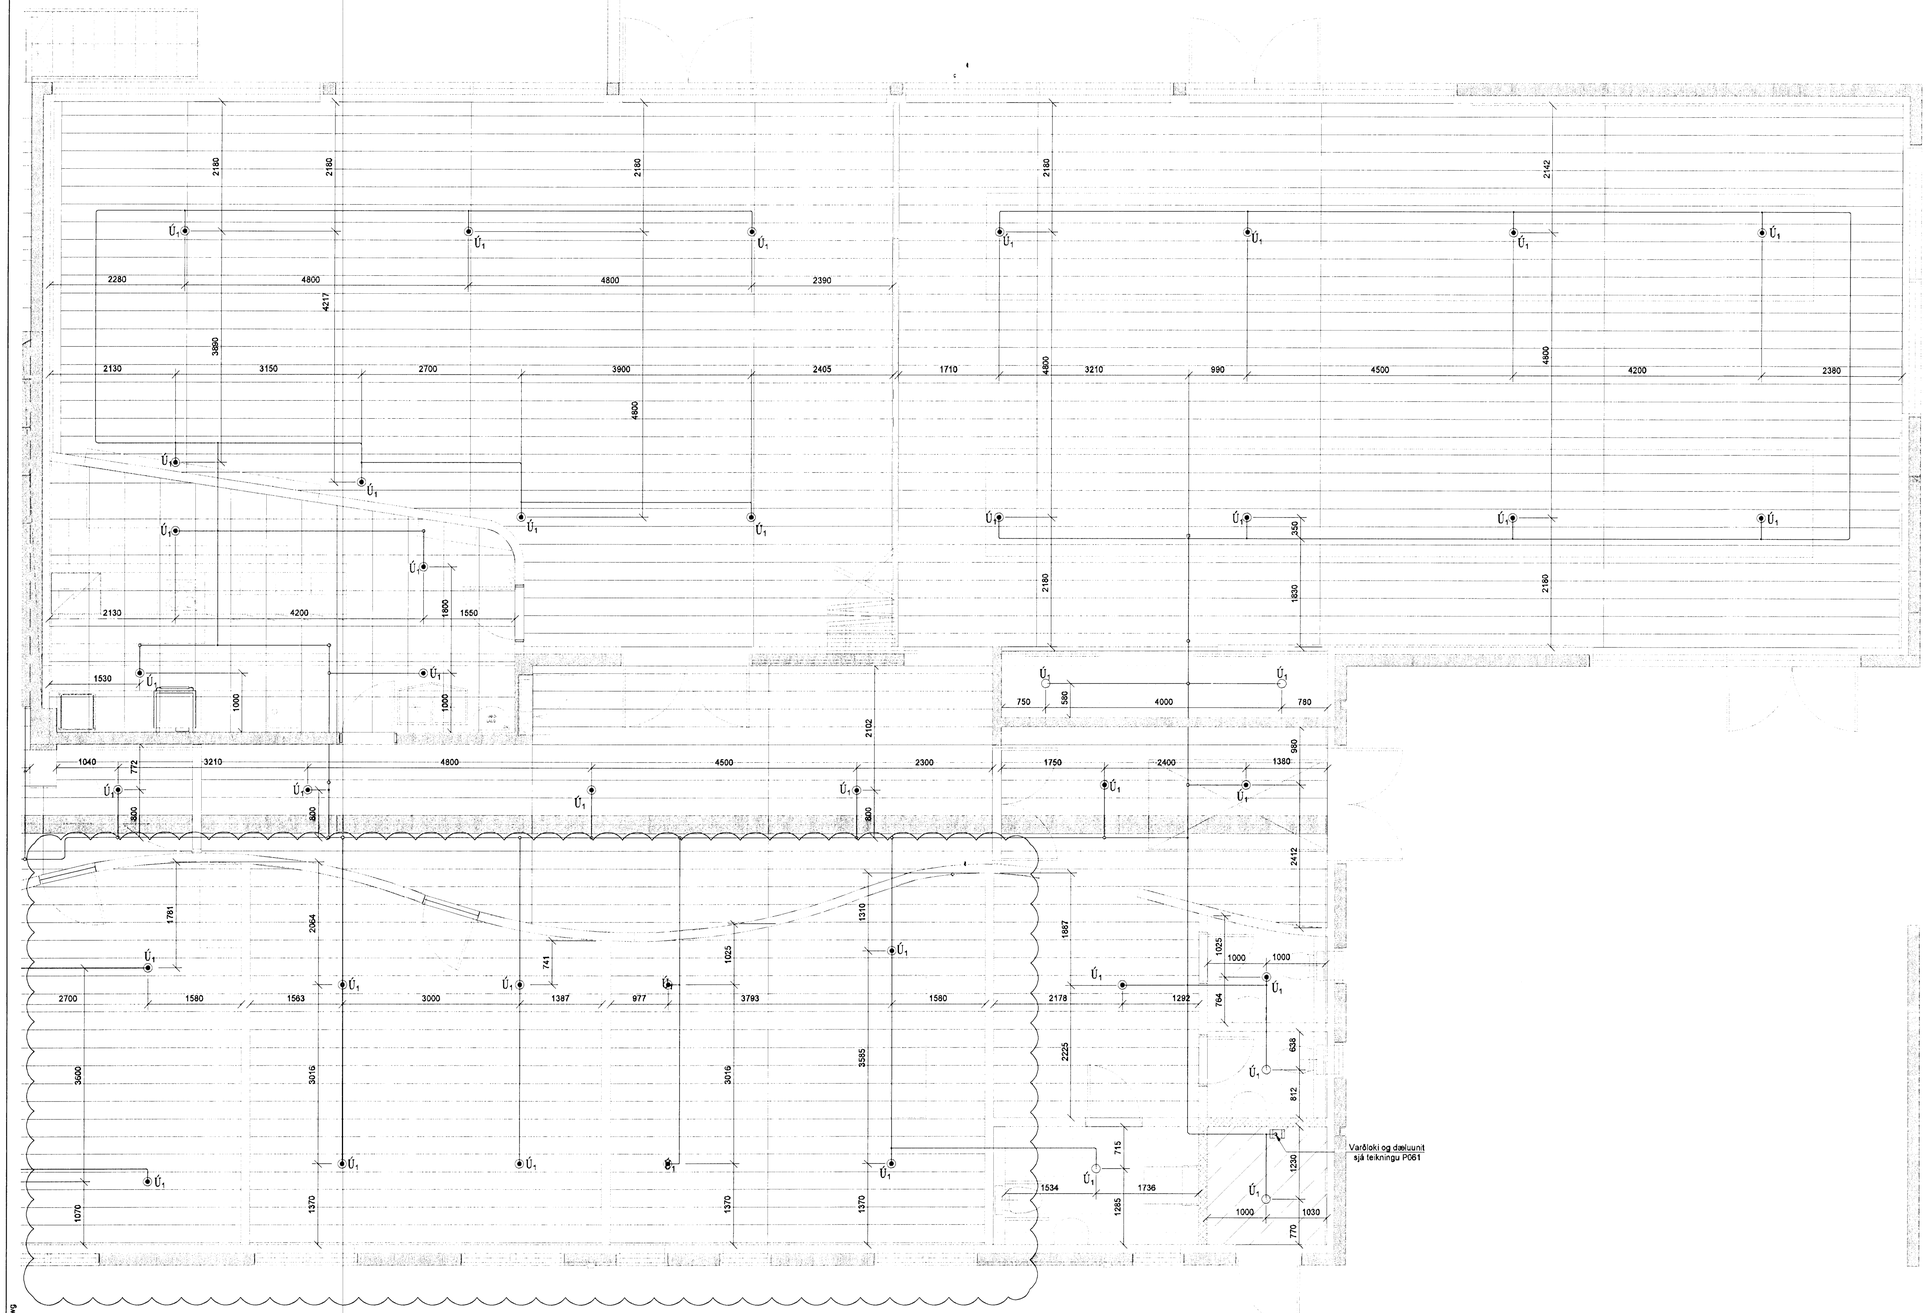

KAPLAKRIKI

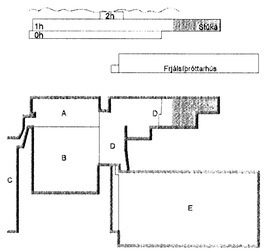

E	12.06.09	Stúfar færast og stærðir á lögnum breytast	BS/SÁS
D	22.01.09	Stúfar færast til	BS/SÁS
C	09.12.08	Breytt lega lagna	BS/SÁs
B	11.07.08	Breyttar stærðir og lega lagna	KMJ/SÁS
A	23.11.07	Verkteikning	KMJ/SÁS
Útg.	Dags.	Skýring	Hannað/Yfirfarið

VSB
VERKFRÆÐISTOFA

BÆJARHRAUN 20 · 220 HAFNARFJÖRÐUR · KENNIT. 710796-2899
vsb@vsb.is · Sími 585 8600 · Fax 585 8610 · www.vsb.is

Áritun sérhönnuðar
Sveinn Áki Sverrisson Kt: 230855 5609

Verkheiti
KAPLAKRIKI
HAFNARFIRÐI

Verkhluti
Lagnir
Vatnsúðalagnir
Grunnmynd 1.hæðar

Hannað	Teiknað	Yfirfarið	Kvarði		Stærð
BS	BS	SÁS	1:50	/ A1	-

Dags.	Verkefni	Teikning	Útgáfa
30.04.07	06811	A P614	E

V:\2006\06811\06811-Kaplakriki-FH\Sheets\Lagnir\06811-A.P5-1.hæð.dwg