



Byggingafultrúð Hafnarfjarðar
Móttekið þann
07 AUG 2009
Sigurður Steinar Jónsson

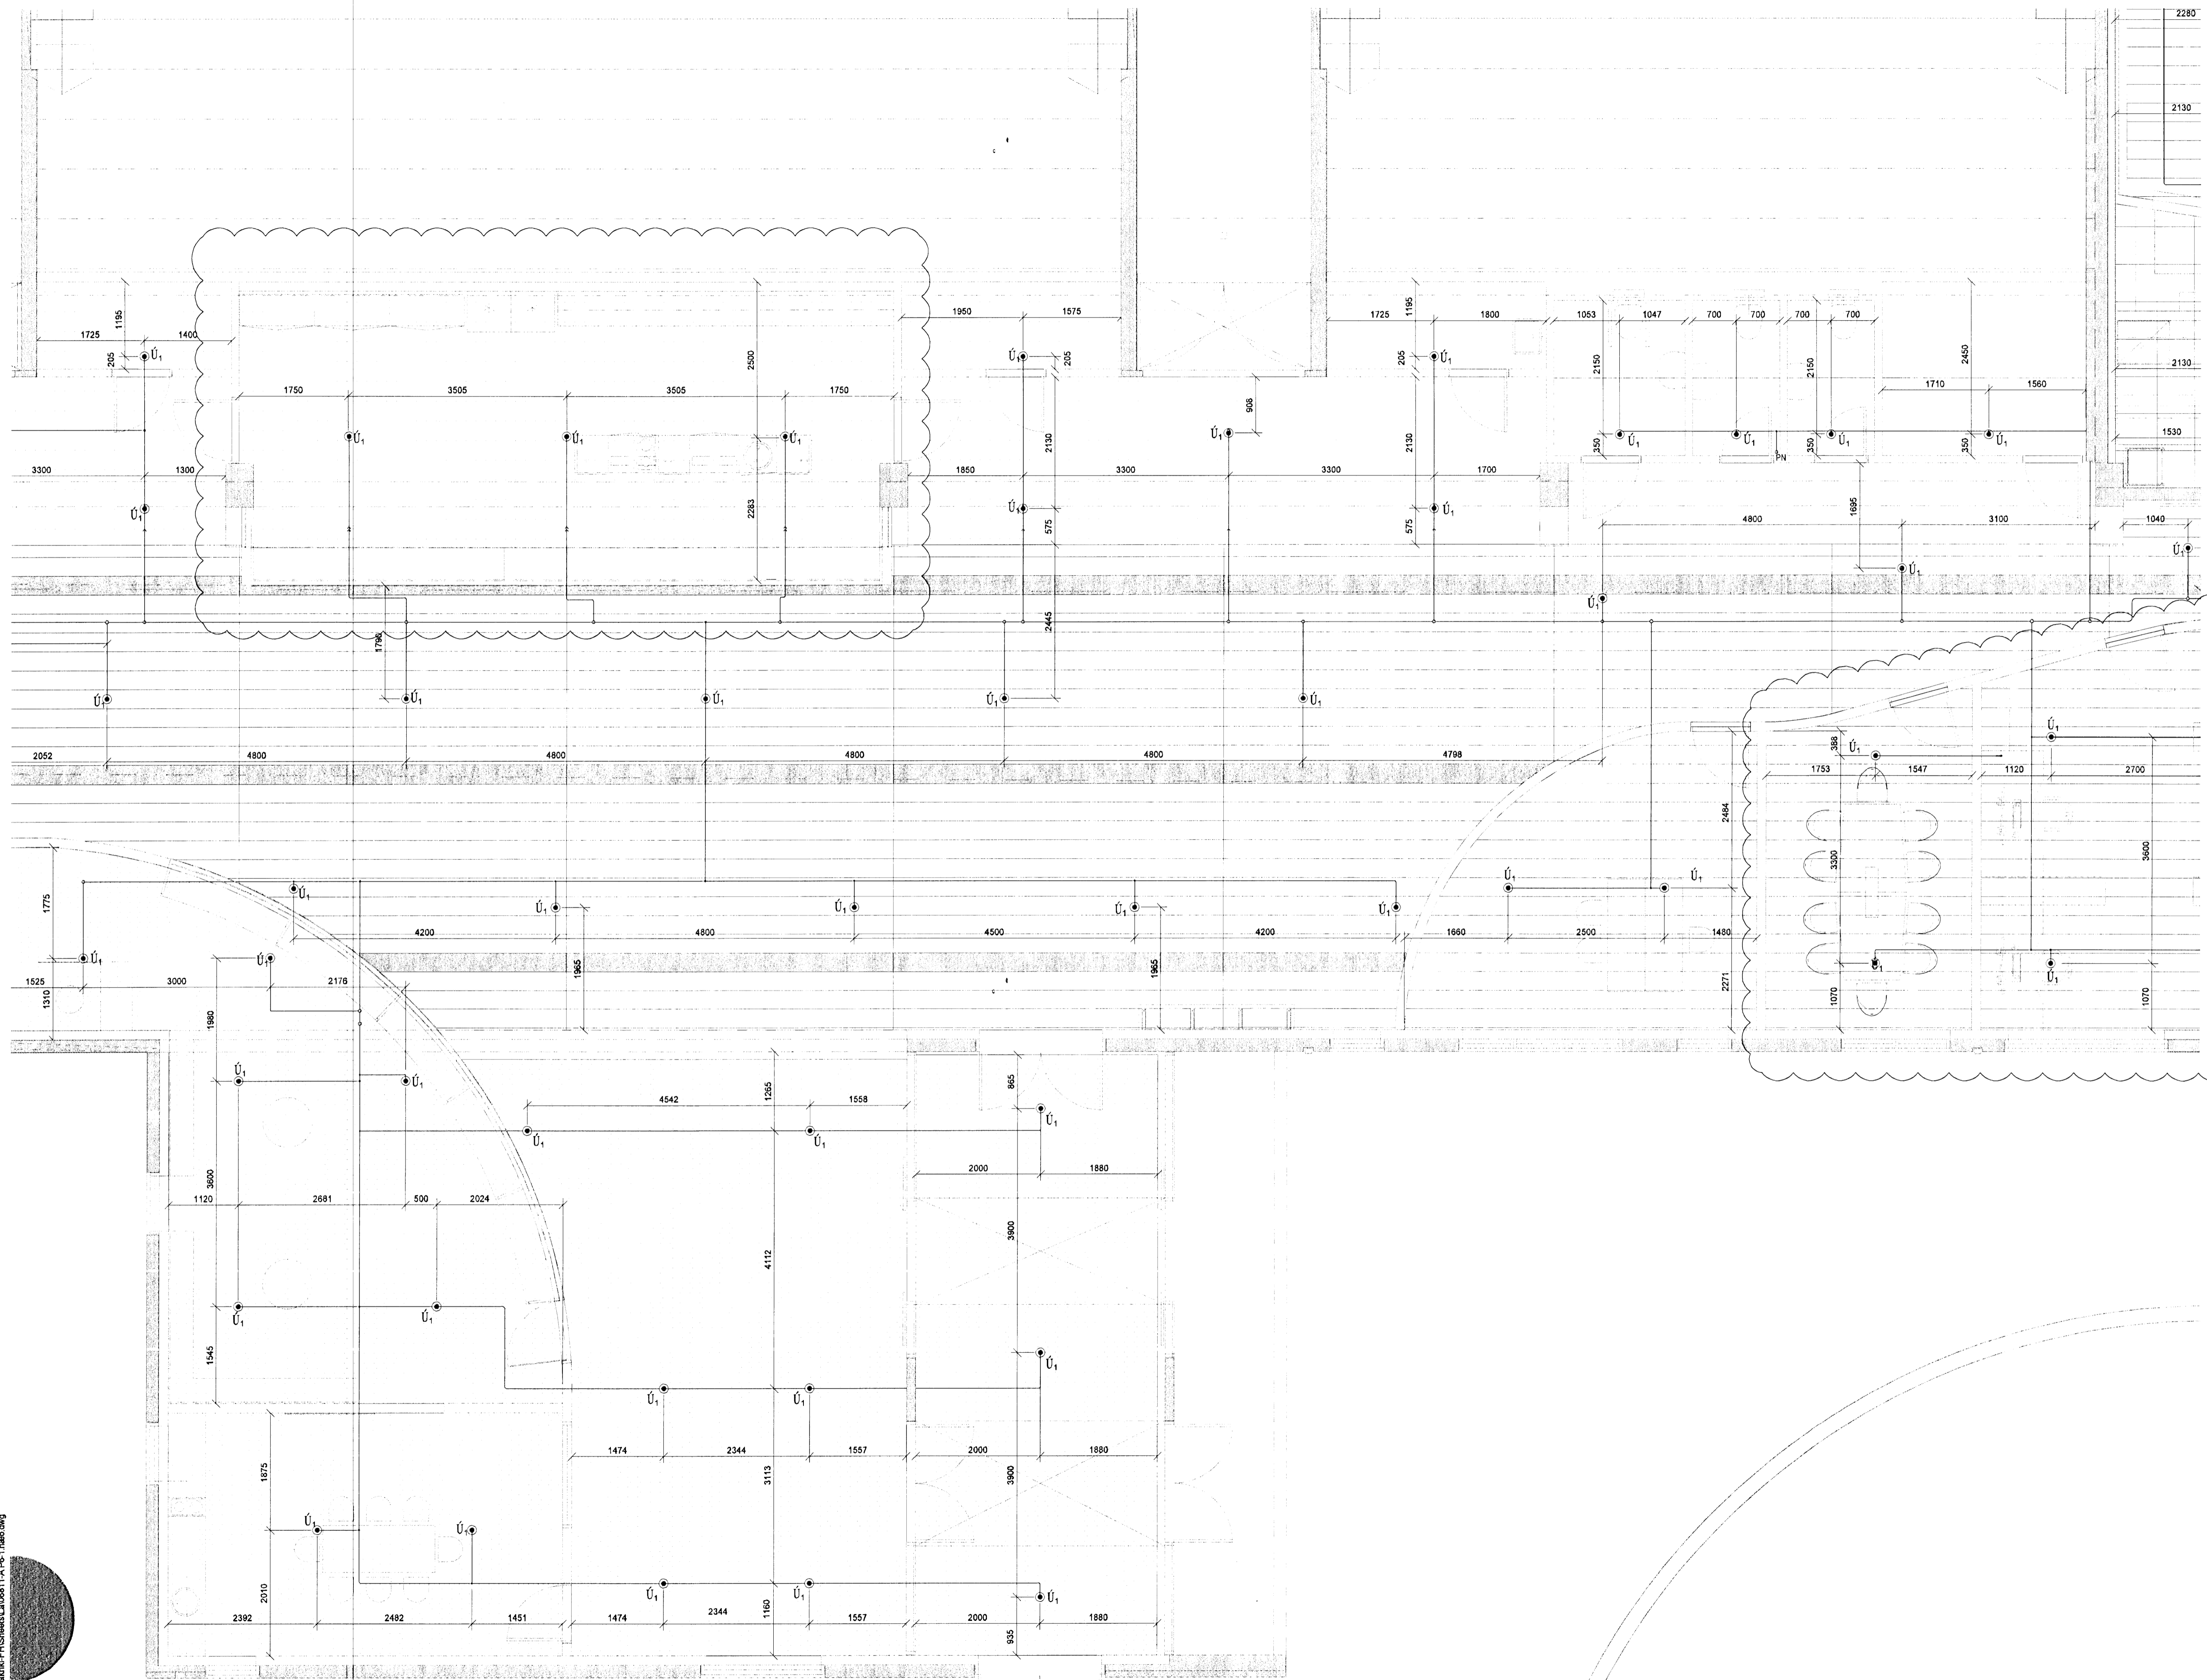

KAPLAKRIKI

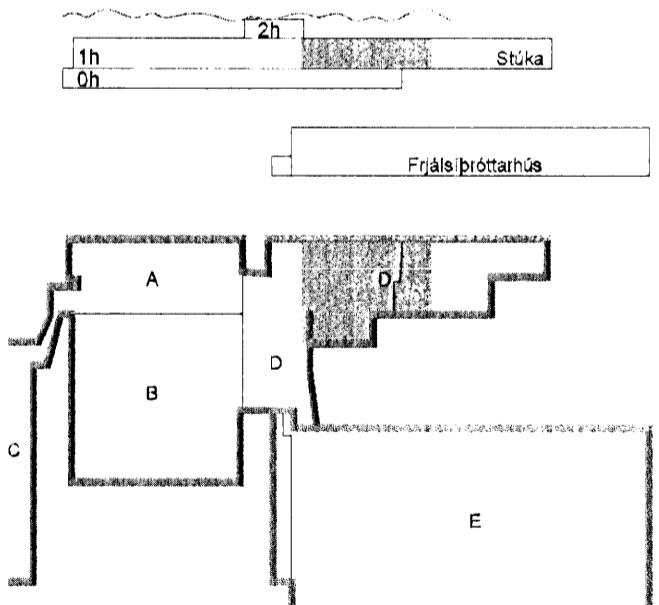

- E 12.06.09 Stúlar færast og stærðir á lögnum breytast BS/SAS
 - D 22.01.09 Stúlar færast til BS/SAS
 - C 09.12.08 Breytt lagna KMS/SAS
 - B 11.07.08 Breytt stærðir og lagna KMS/SAS
 - A 23.11.07 Verkefning KMS/SAS
- Útg. Dags. Skýring Hannad/Yrferð



VERKERFRÆÐISTOFA

BÆJARHRAUN 20 · 220 HAFNARFJÖRÐUR · KENNIT. 710796-2899
vsb@vsb.is Sími 585 8600 · Fax 585 8610 www.vsb.is

Artun sérhönnuðar Sveinn Aki Sverrisson Kt. 230855 5609

KAPLAKRIKI
HAFNARFIRÐI

Verkið				
Lagnir				
Vatnsúðalagnir				
Grunnmynd 1.hæðar				
Hannad	Teiknað	Yfirfarð	Kvartí	Síða
BS	BS	SAS	1:50	/ A1
Dags.	Verkefni	Teikning	Útgáfa	
30.04.07	06811	A P613	E	

V:\2008\06811\06811-Kaplakriki\Final\06811_1_P613_1.hæð.dwg