



Samþykkt þann
07 AUG 2009
 Byggingafulltrúinn / Hafnarfirði
 F.h. Sigurður Steinar Jónsson

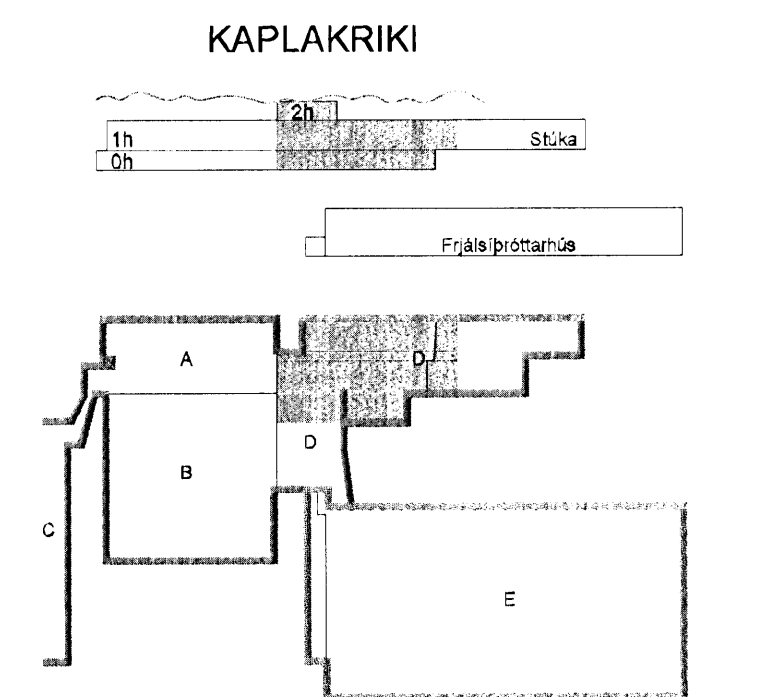

E	12.08.09	Breytingar vegna FH	SÁS/SÁS
D	09.12.08	Færsla laga vegna breytinga undir stúku	KMJS/SÁS
C	07.07.08	Breyting á öllum neyslúvatns- og hitaþögnum	KMJS/SÁS
B	03.03.08	Öflum bætt á teikningu	BS / SÁS
A	23.11.07	Verkefningin	KMJS/SÁS
Útg.	Dags	Skipting	Hannað/Yfirfarið

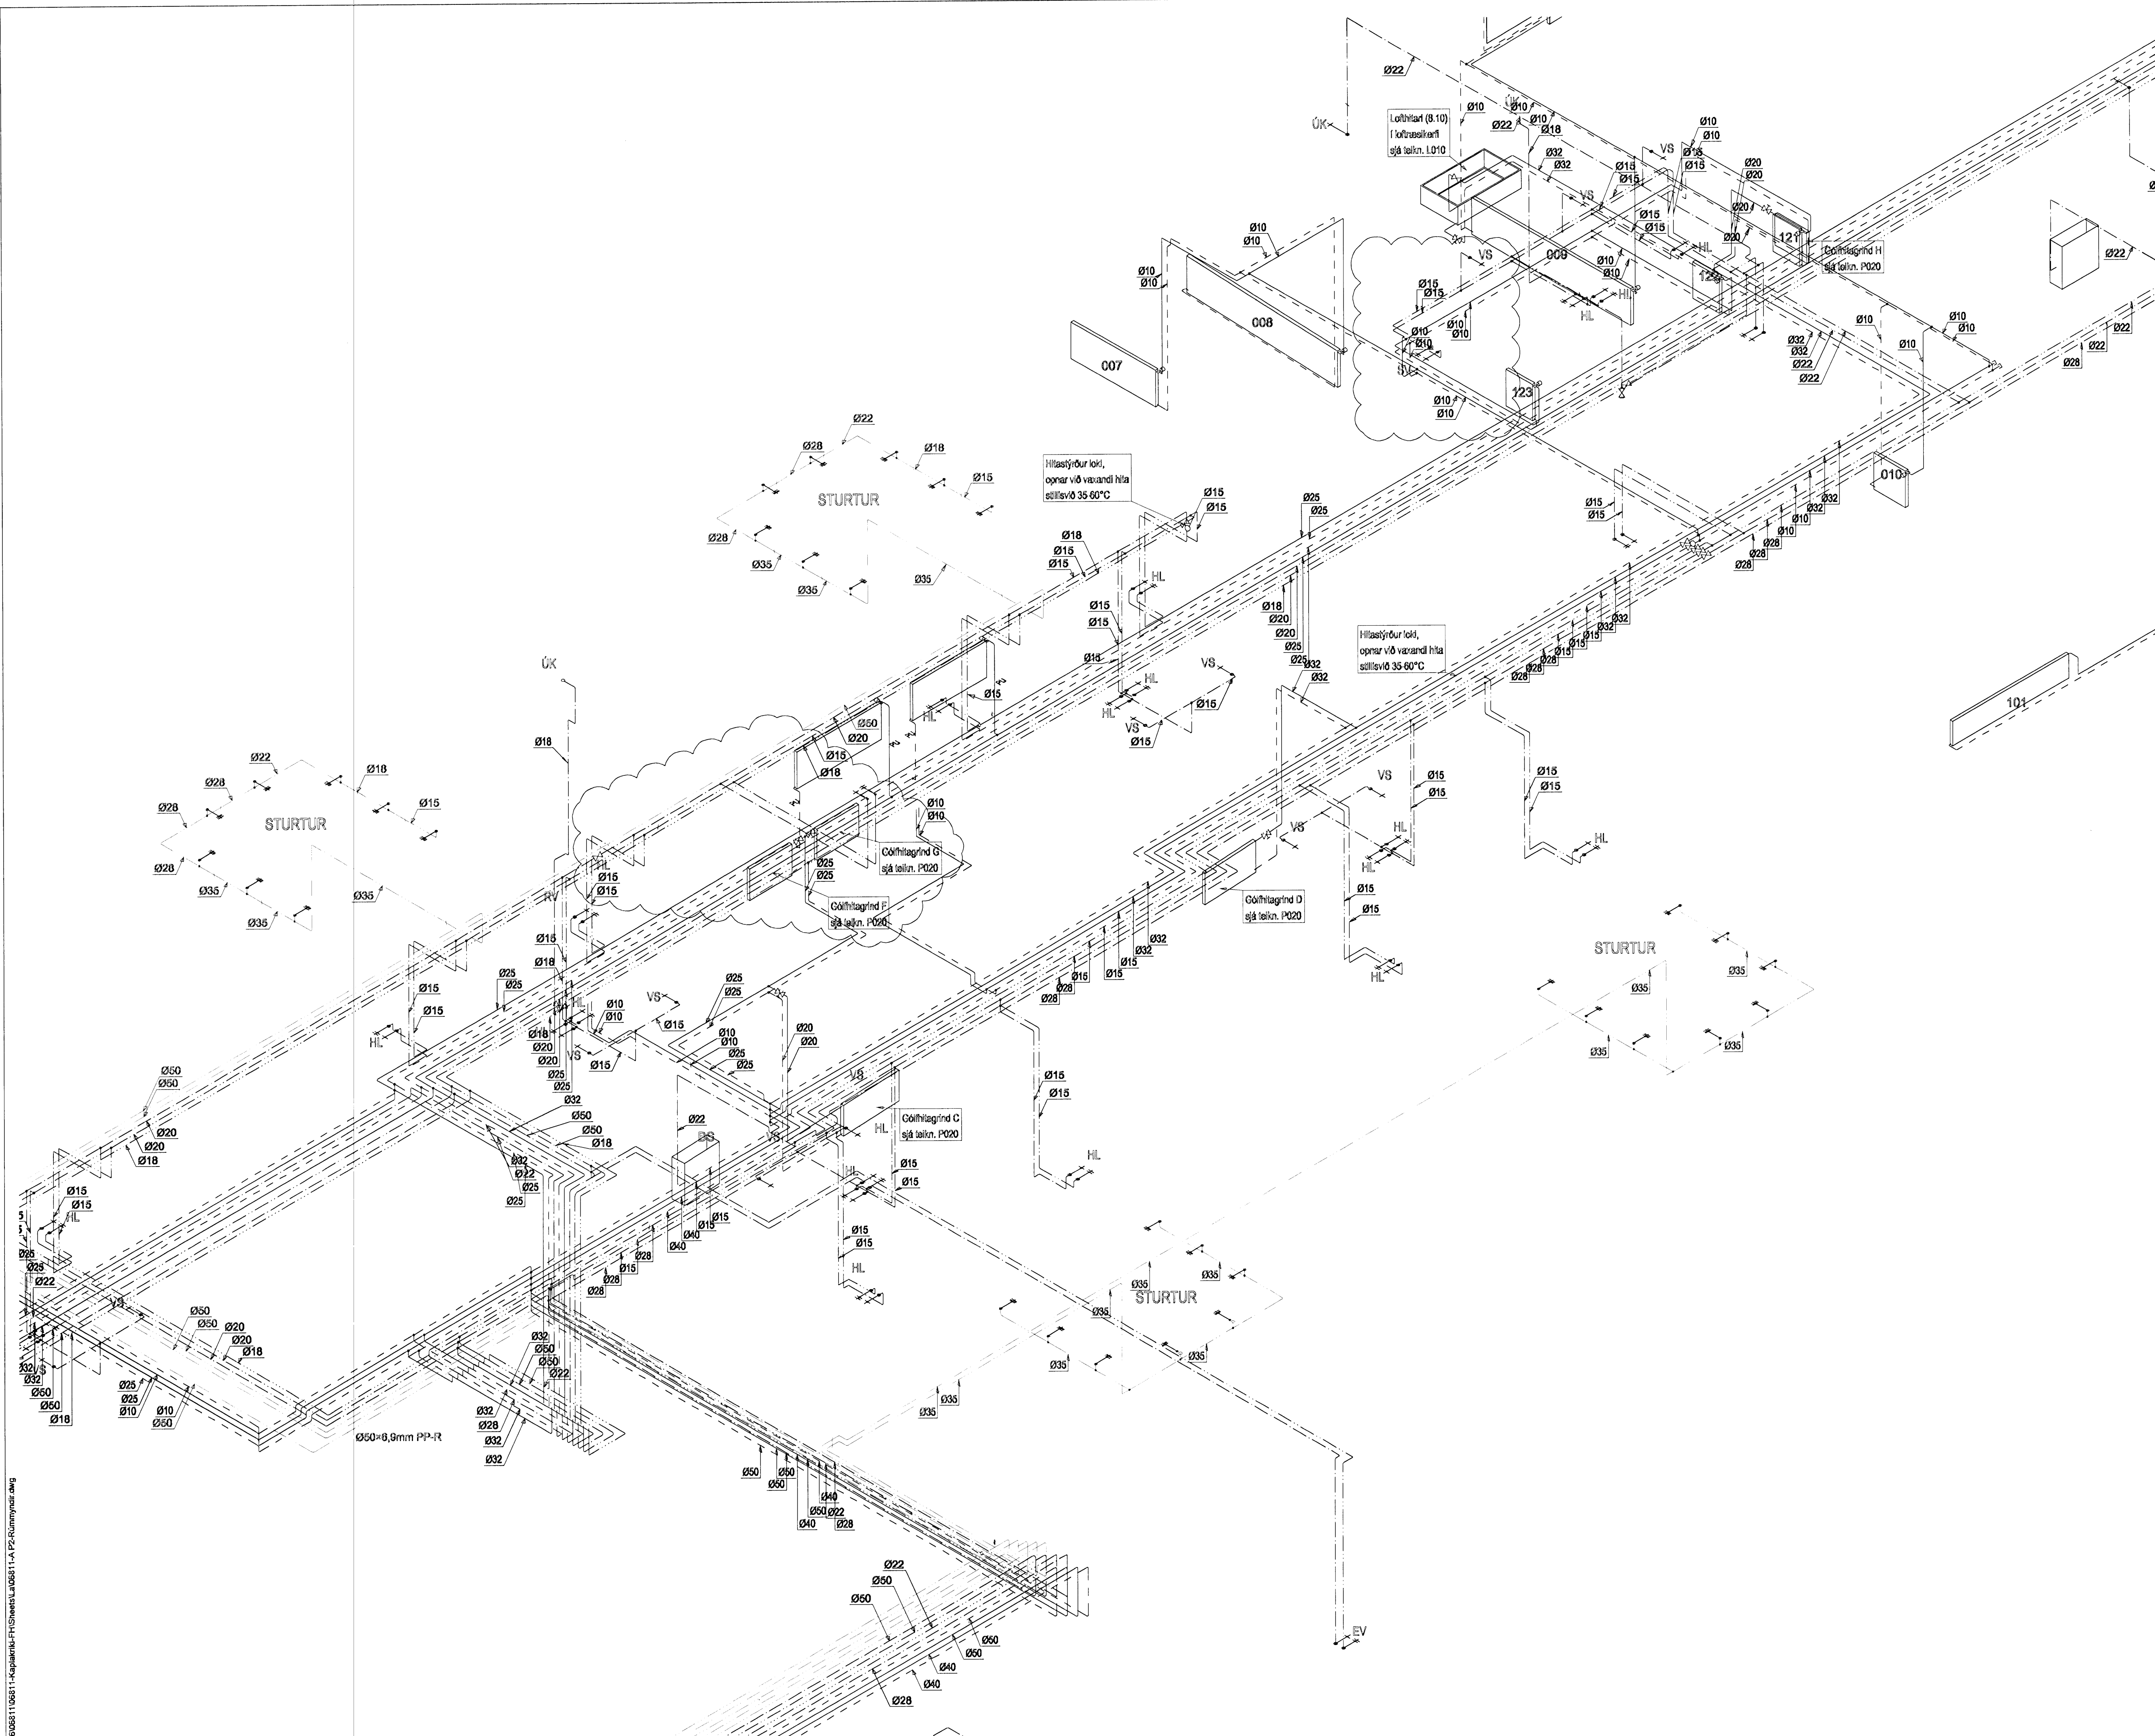

VERKFRÆÐISTOFA

BEIJARHRAUN 20 · 220 HAFNARFJÖRDUR · KENNIT. 710796-2899
 vsb@vsb.is · Sími 585 8600 · Fax 585 8610 · www.vsb.is

Artur sérhöfundur Sveinn Áki Sveinsson Kt. 230855 5609 Verkefni:				
KAPLAKRIKI HAFNARFIRÐI				
Verkefni: Lagnir Neyslúvatns- og hitalagnir Rúmmynd				
Hannað	Teiknað	Yfirfarð	Kvarði	Síða
BS	BS	SÁS	/ A1	-
Dags	Verkefni	Teikning	Útgáfa	
16.10.2007	06811	A P293	E	

V:\00000511\00511-Kaplastru-FH\Sheet\AUG0811-A12-Rúmmynd.dwg