



Samþykkt þann  
 07 AUG 2009  
 Byggingafrúnn í Hafnarfirði  
 F.h. Sigurður Steinarr Jónsson

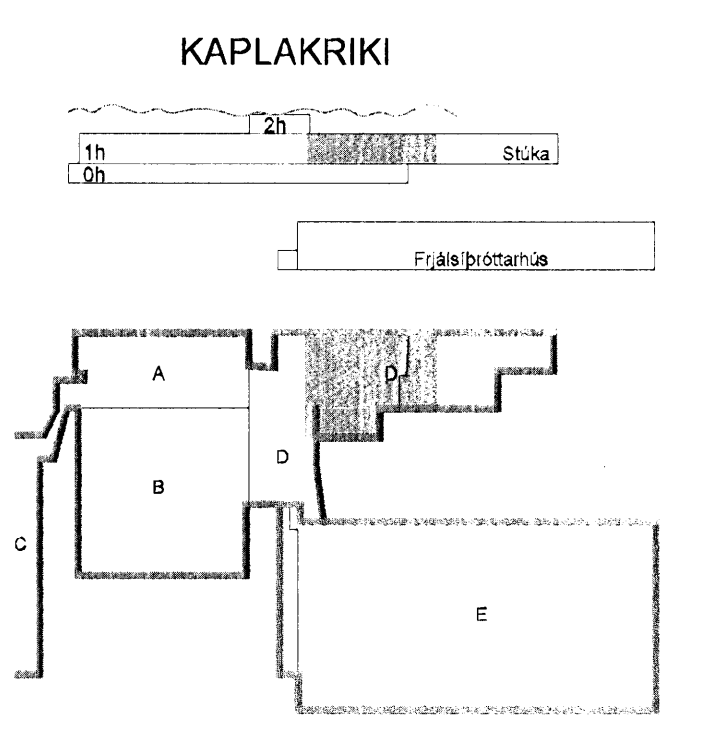

- E 12.08.09 Breyting vegna FH SÁS/SÁS
- D 09.12.08 Færsla lagna vegna breytinga undir stöku KM/J/SÁS
- C 01.08.08 Breytingar á frárennsl JUR/K/M/SÁS
- B 07.07.08 Lega BS færð KM/J/SÁS
- A 23.11.07 Verkefning KM/J/SÁS
- Útg. Dags. Skýring Hannad/Yfirfarð

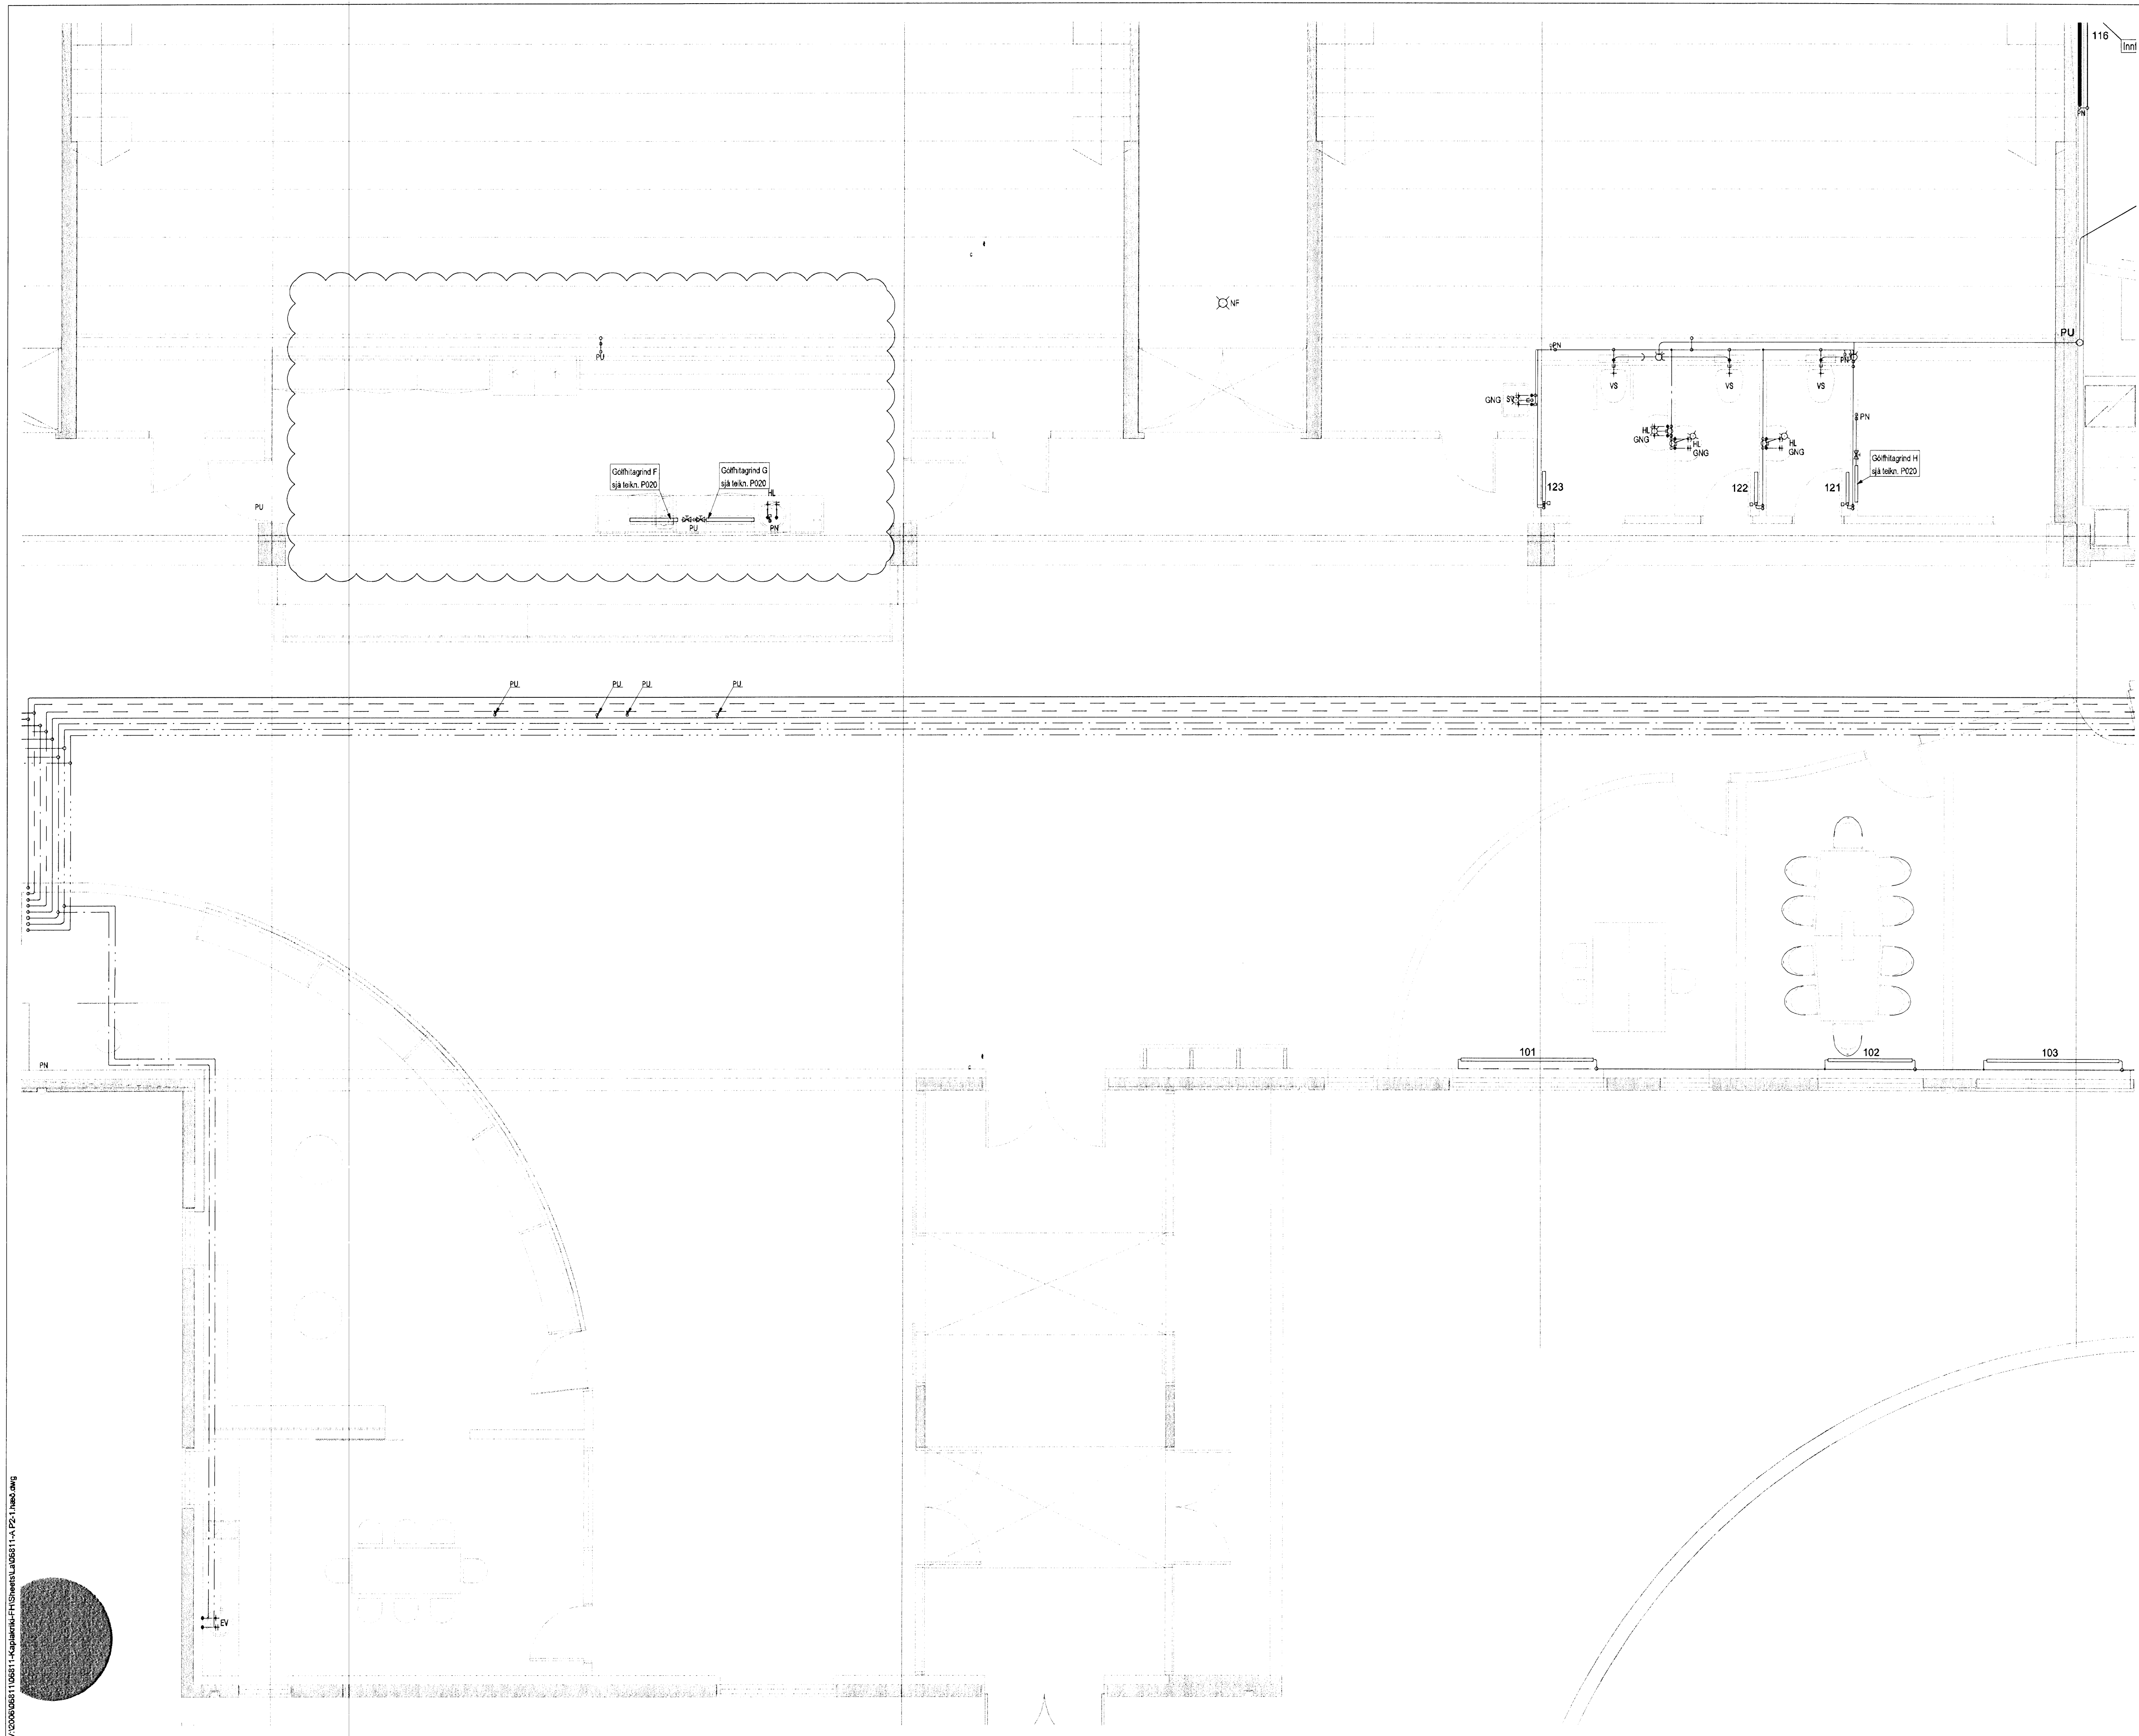

**VERKFRÆÐISTOFA**

BÆJARHRAUN 20 • 220 HAFNARFJÖRDUR • KENNIT. 710796-2899  
 vsb@vao.is • Sími 585 8600 • Fax 585 8610 • www.vsb.is

Áritun sérhöfundar  
 Sveinn Áki Sverrisson Kt. 230856 6908  
 Verkefni *Pjón Birtipjón*

Verkefni  
**KAPLAKRIKI  
 HAFNARFIRÐI**

Verkefni  
**Lagnir  
 Neysluvatns- og hitalagnir  
 Grunnmynd 1. hæðar**

Hannad	Teiknad	Yfirfarð	Kvæði	Síða
BS	BS	SÁS	1:50	/ A1
Dags.	Verkefni	Teikning	Útgáfa	
30.04.07	06811	A P213	E	

V:\06060811\06811\Kaplakriki\Fröðuneyti\06811\_A\_P2\_1\_hæð.dwg