



Samþykkt þann  
**28 OCT 2010**  
 Byggingakritírim í Hefnarfirði  
 F.h. Sigurður Steinar Jónsson


Úr Gildi

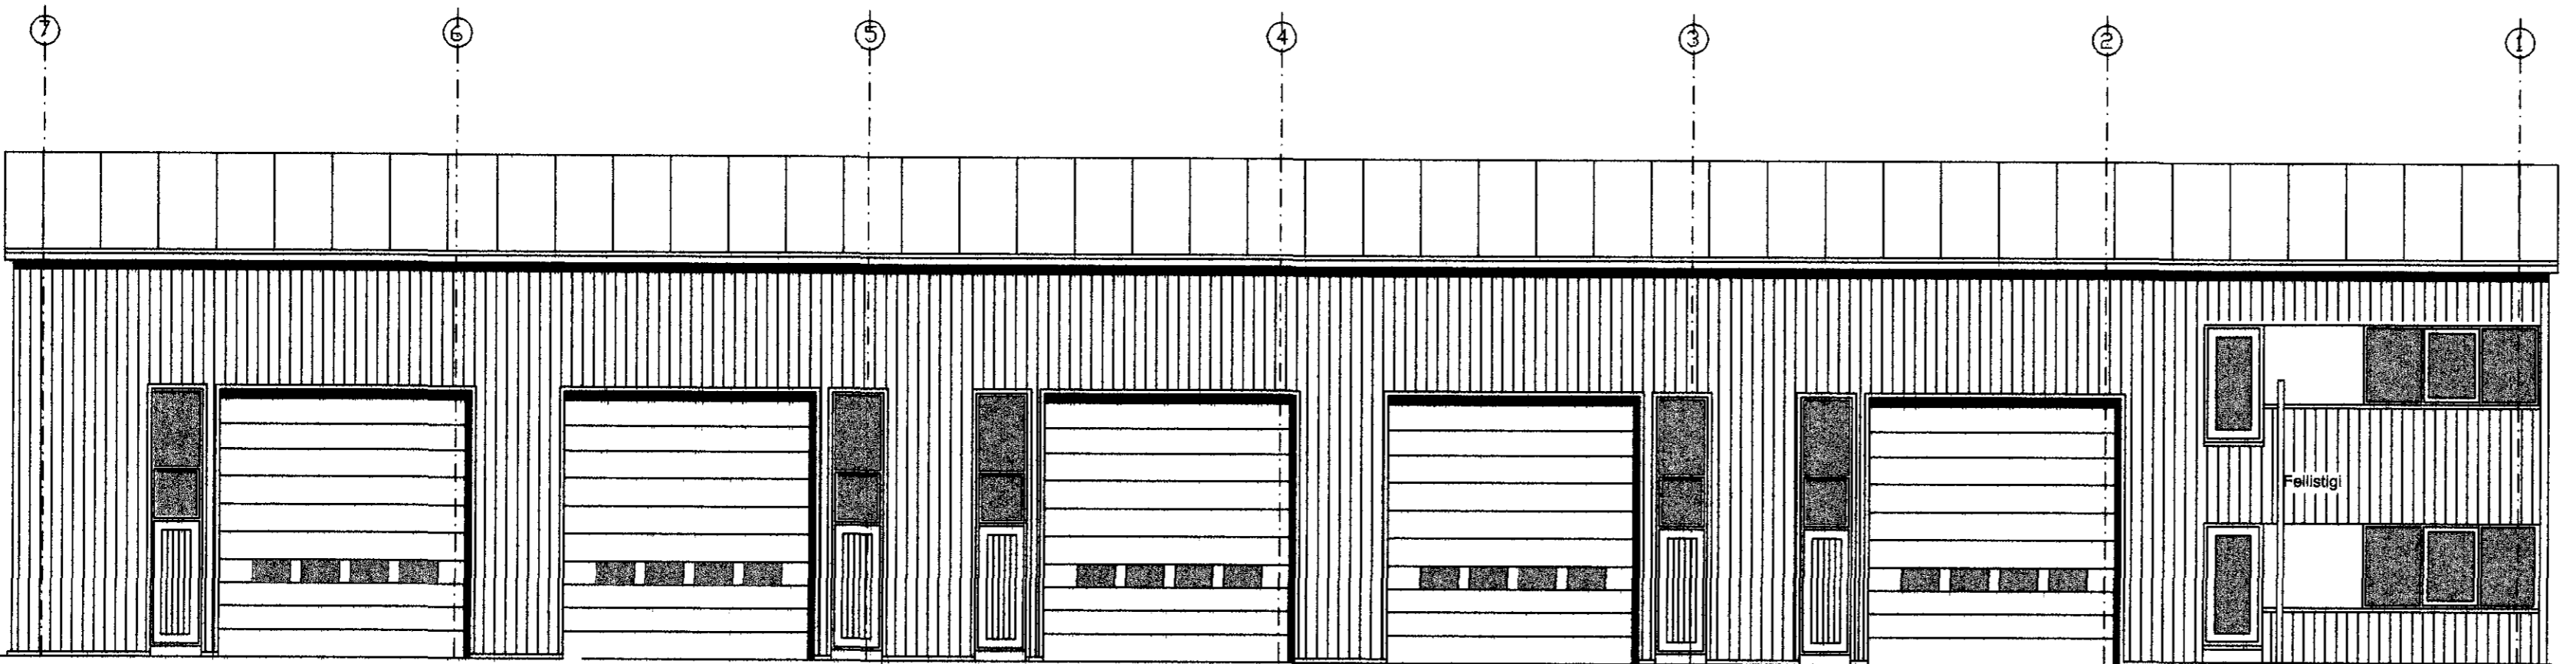



Norð-vestur mhl. 02

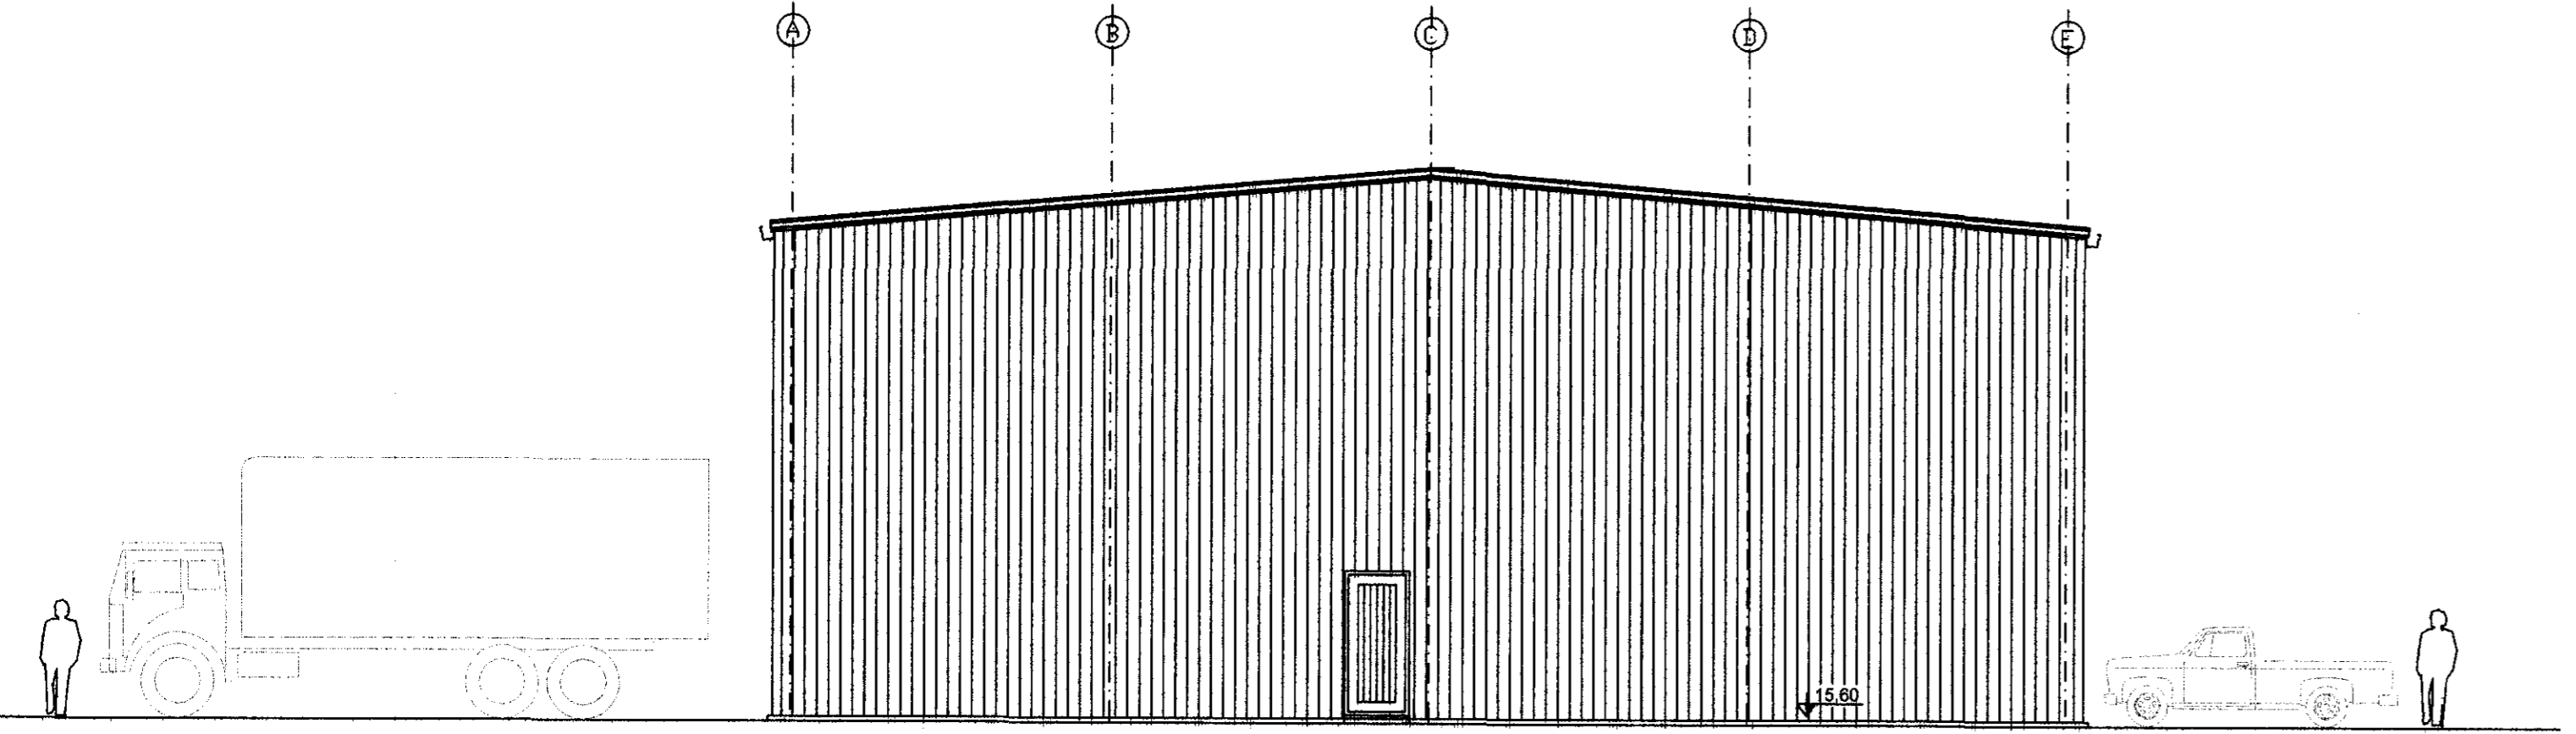


Norð - Austur Gafi mhl. 02

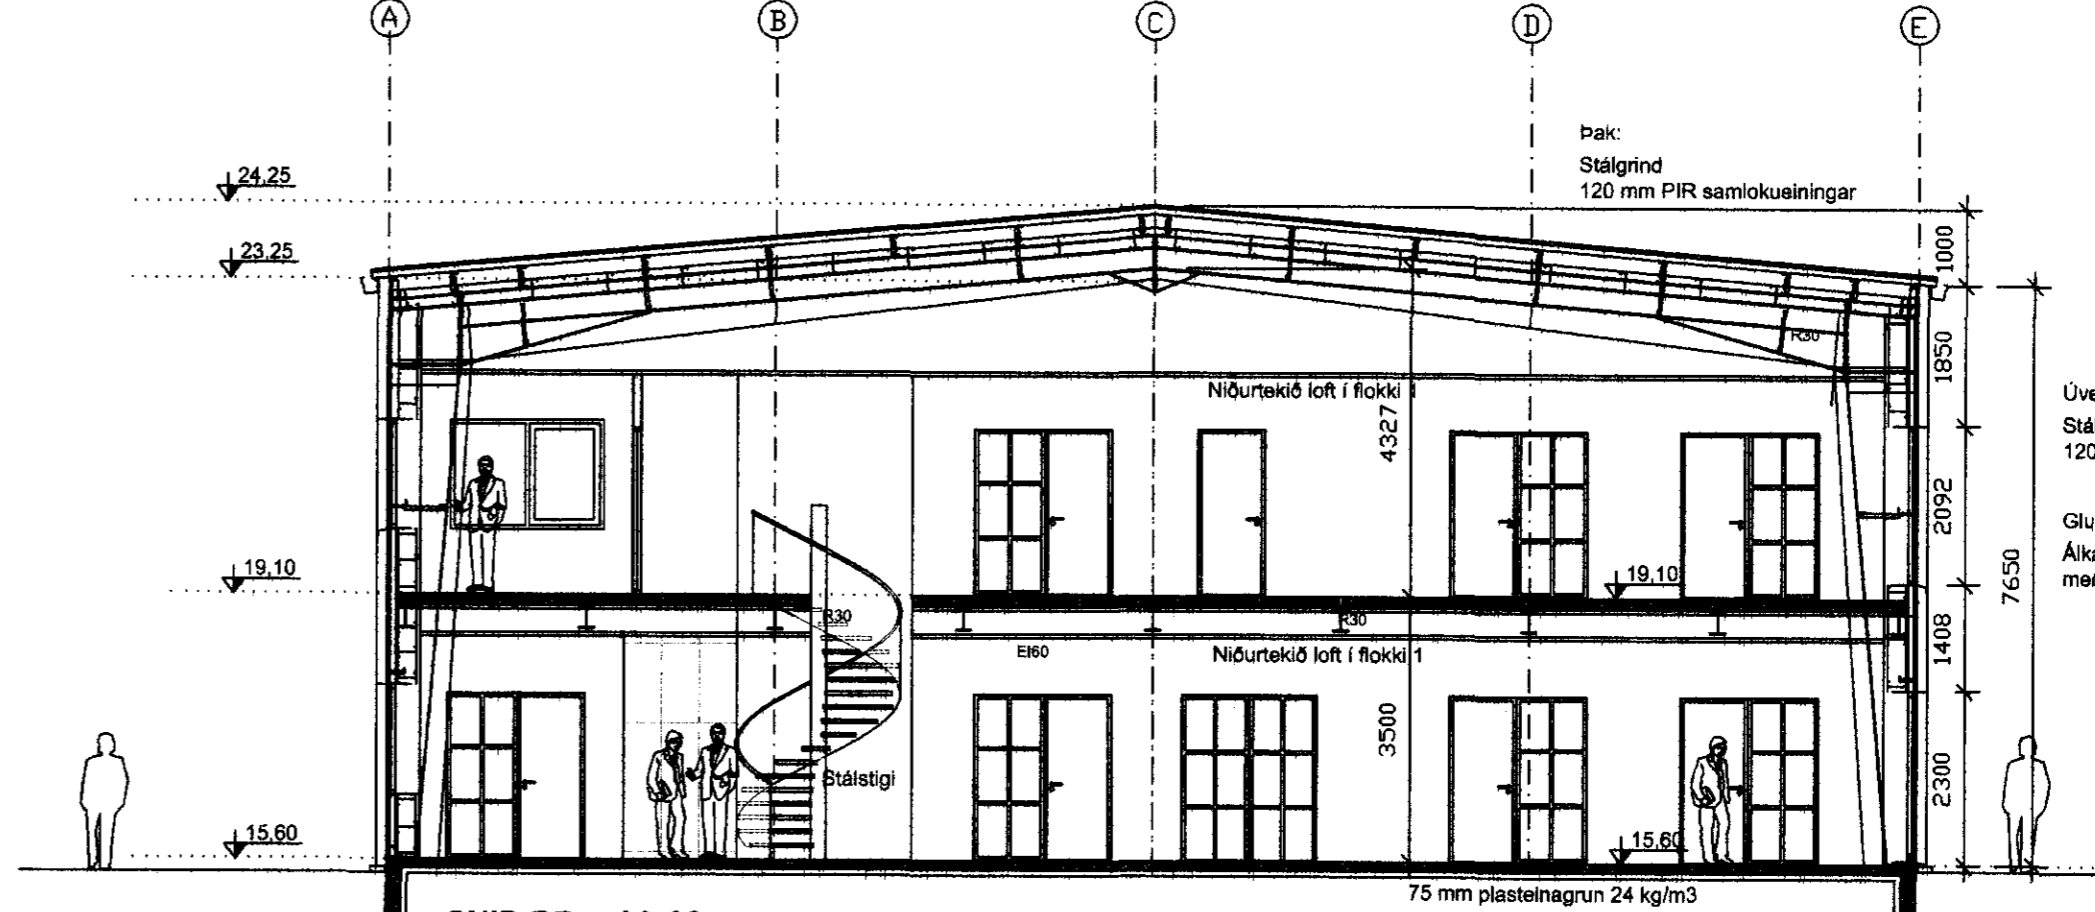


SNID BB mhl. 02

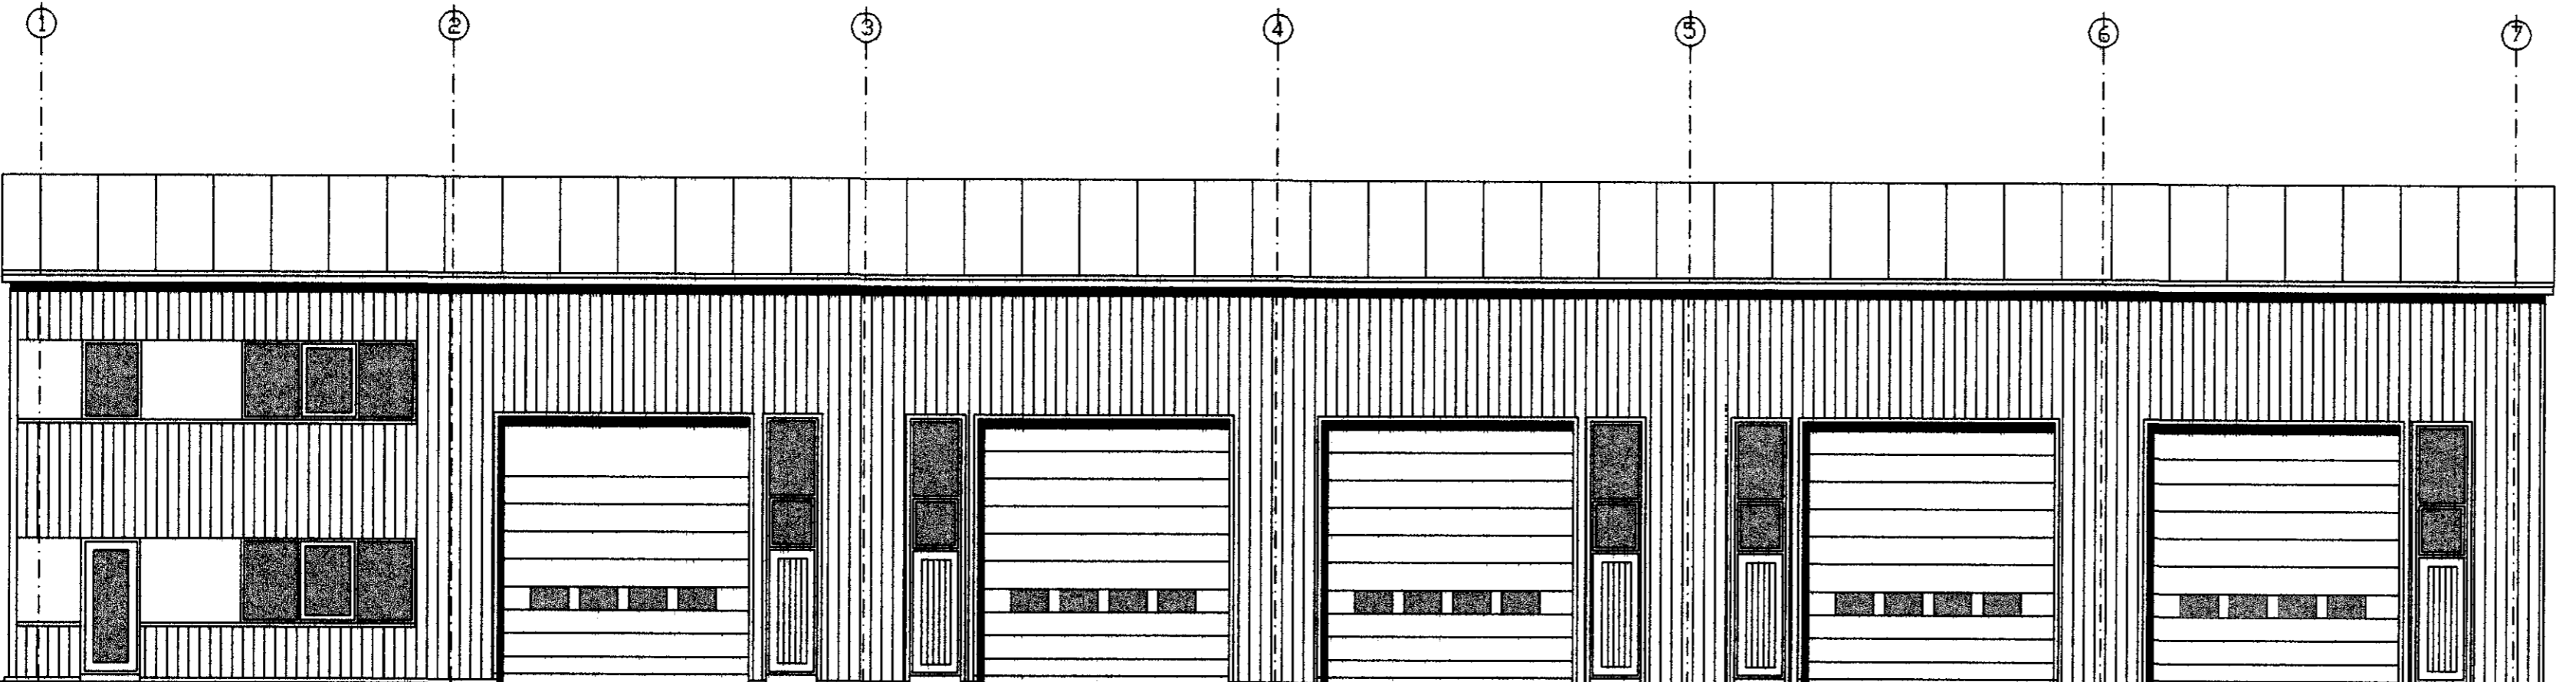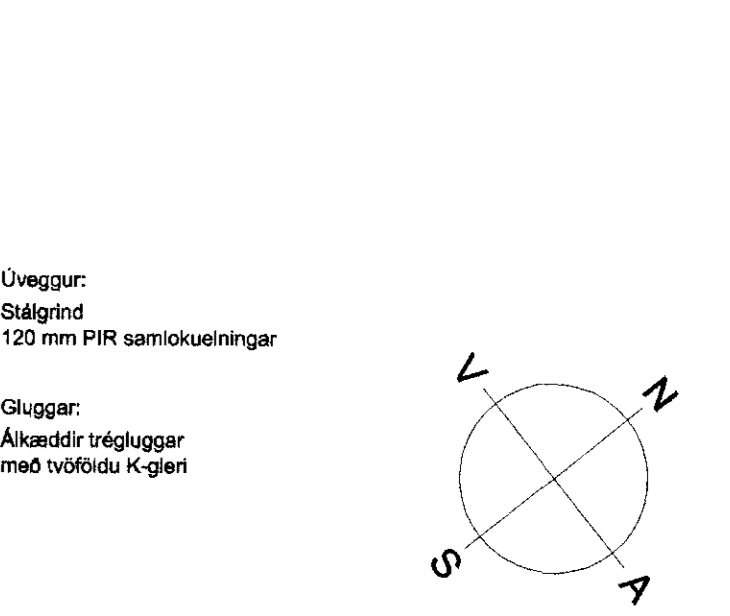

Suð-austur mhl. 02

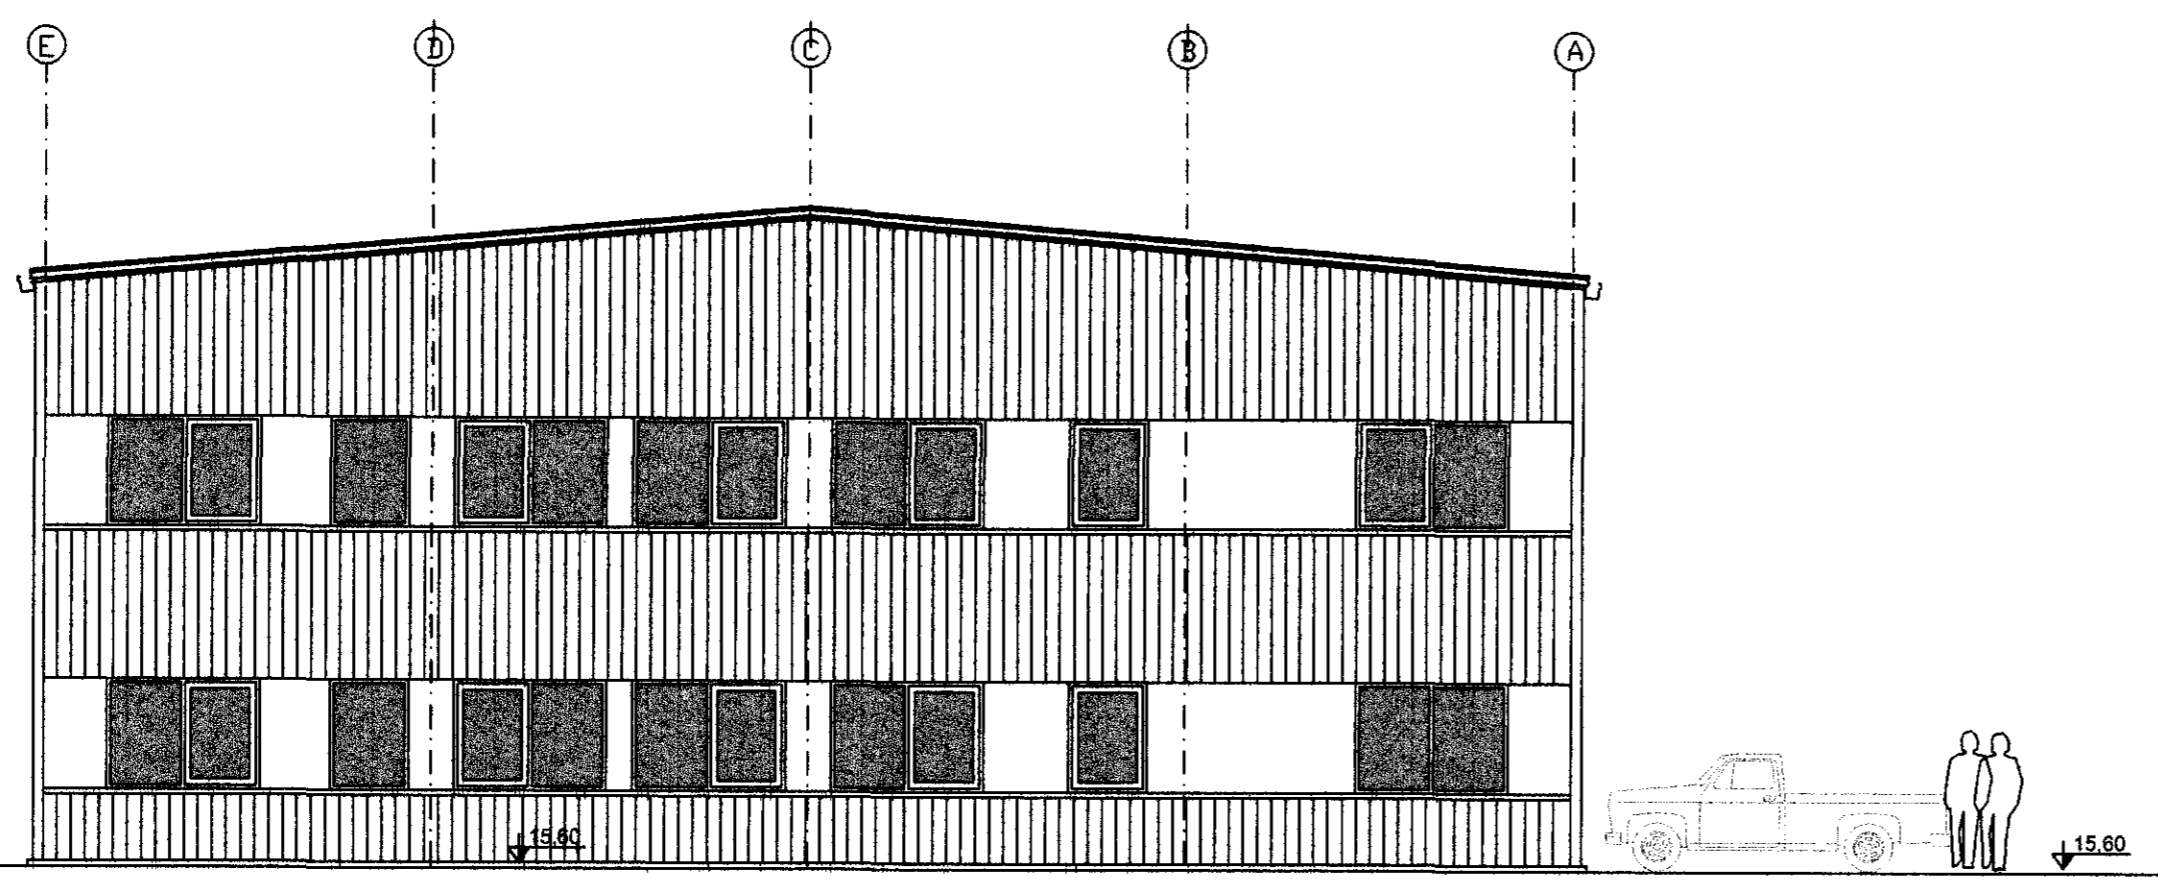

Suð - Vestur Gafi mhl. 02

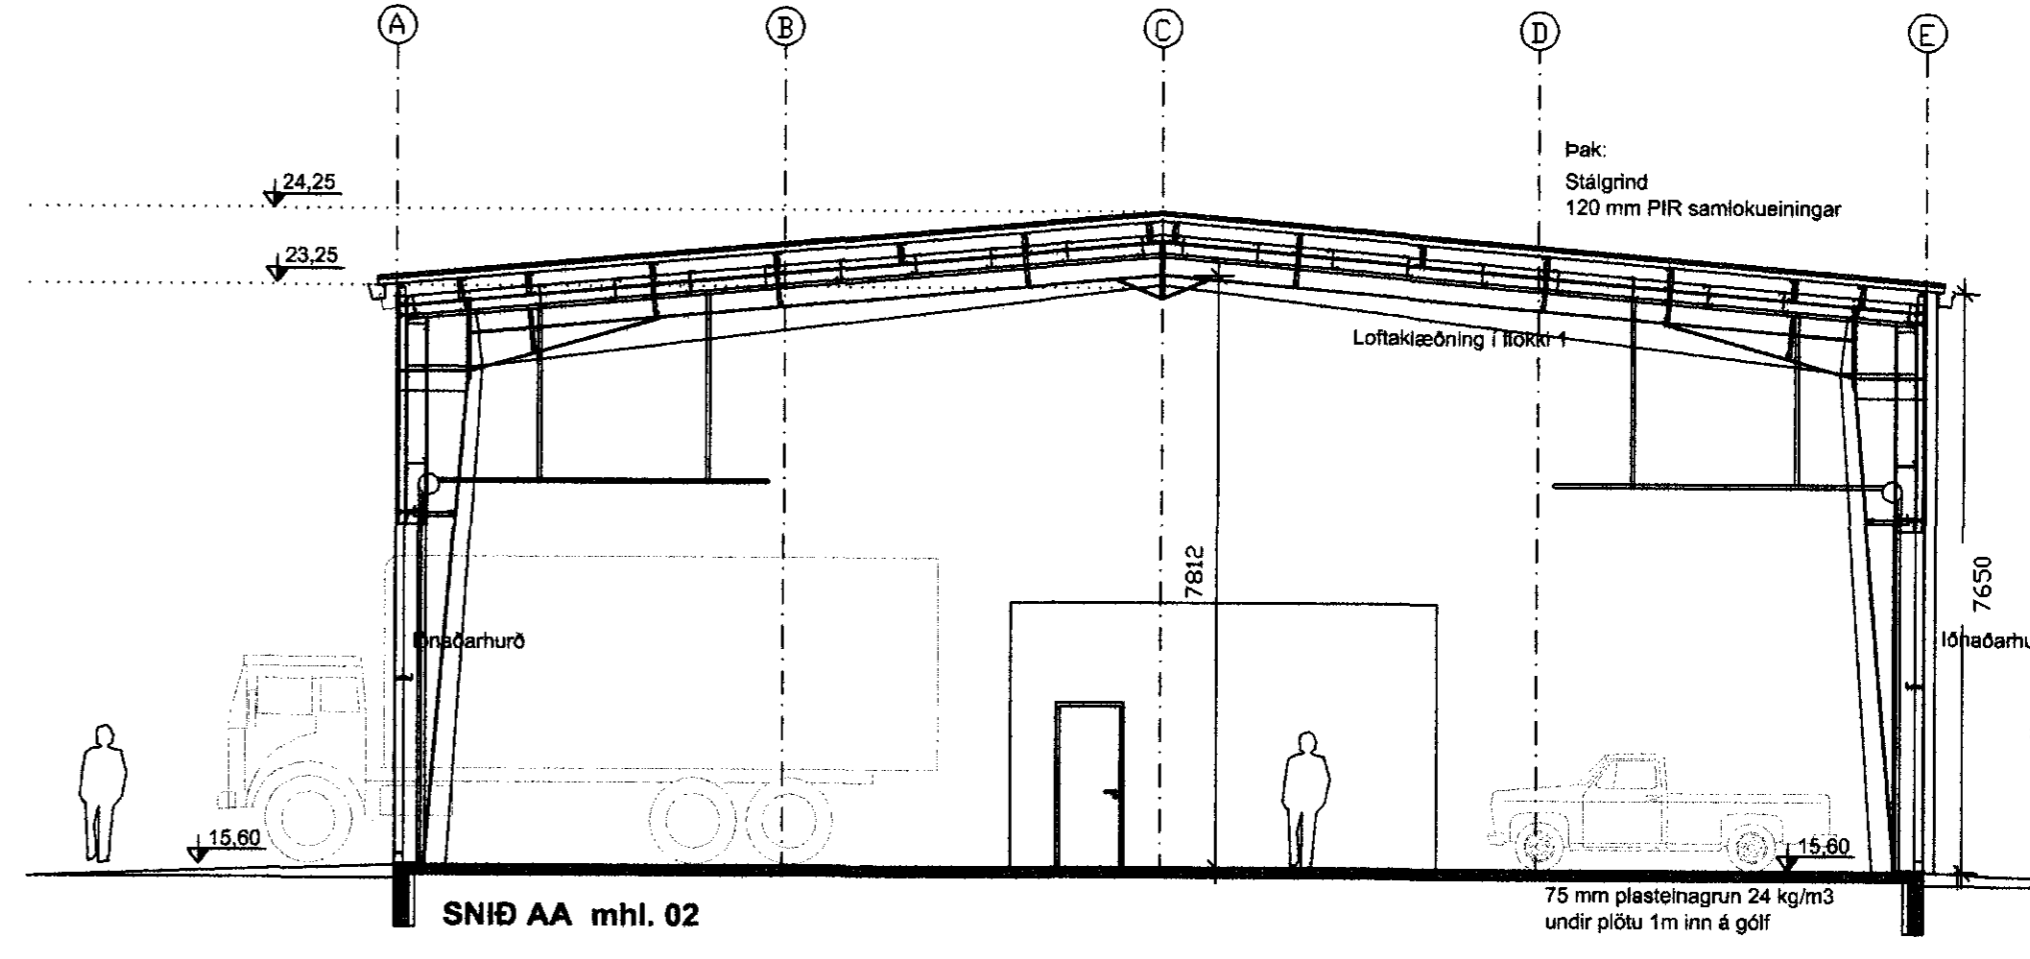

SNID AA mhl. 02

**TÁKN**

- GN = Niúrtall
- LR = Loftræsting
- PK = Póstkassar
- NL = Neyðarjós
- VLR = Vélkúln loftræsting
- R = Reykskynjari
- ÚT = Merktur útgangur
- ☐ = Bílastæði fyrir fístaðra
- BO = Björgunarpop
- ☐ = Fellistigi við björgunarpop
- ☐ = Brunnalanga

**ELDVARNAMERKINGAR**

- REI 60 = Berandi A60 eða 90 veggur
- EI 60 = A60 eða B60 veggurmilli
- R60 = Burður í 60 mínútur, t.d. skilabli
- EI30 = B30 hurð eða veggur
- EI30 CS = B30 S ( reyktótt og sjálflokandi)
- EI60 CS = A60 eða B60 hurð
- E 30 = F30 gler
- ECS 30
- A = er óbrennanlegt efni
- B = er brennanlegt efni (t.d. smbur)

Breyting: 15.11. 2006 - Hásti lengd og breidd um 28 cm og hækkun um 15cm

Breyting: 15.08. 2010 - Samræmd útlit (Reyndatæknig)



**SH hönnun ehf.**  
 Smiðjuveg 11 200 Kópavogi  
 Sí: 564 4683 FAX: 564 4681  
 shonnun@islandia.is

Verkheimt Íshella 7.  
 Verklut Útlit ( mhl.02) og snið AA og BB  
 Hannab Stefán Halldórsson 180454-3579  
 Telknað S.H. - G.W. Blað nr. 5  
 Mkv. 1:100 Dags. 15.11. 2006

Yfirfarið af brunahönnuðum  
**MSI** 15.10.2010