

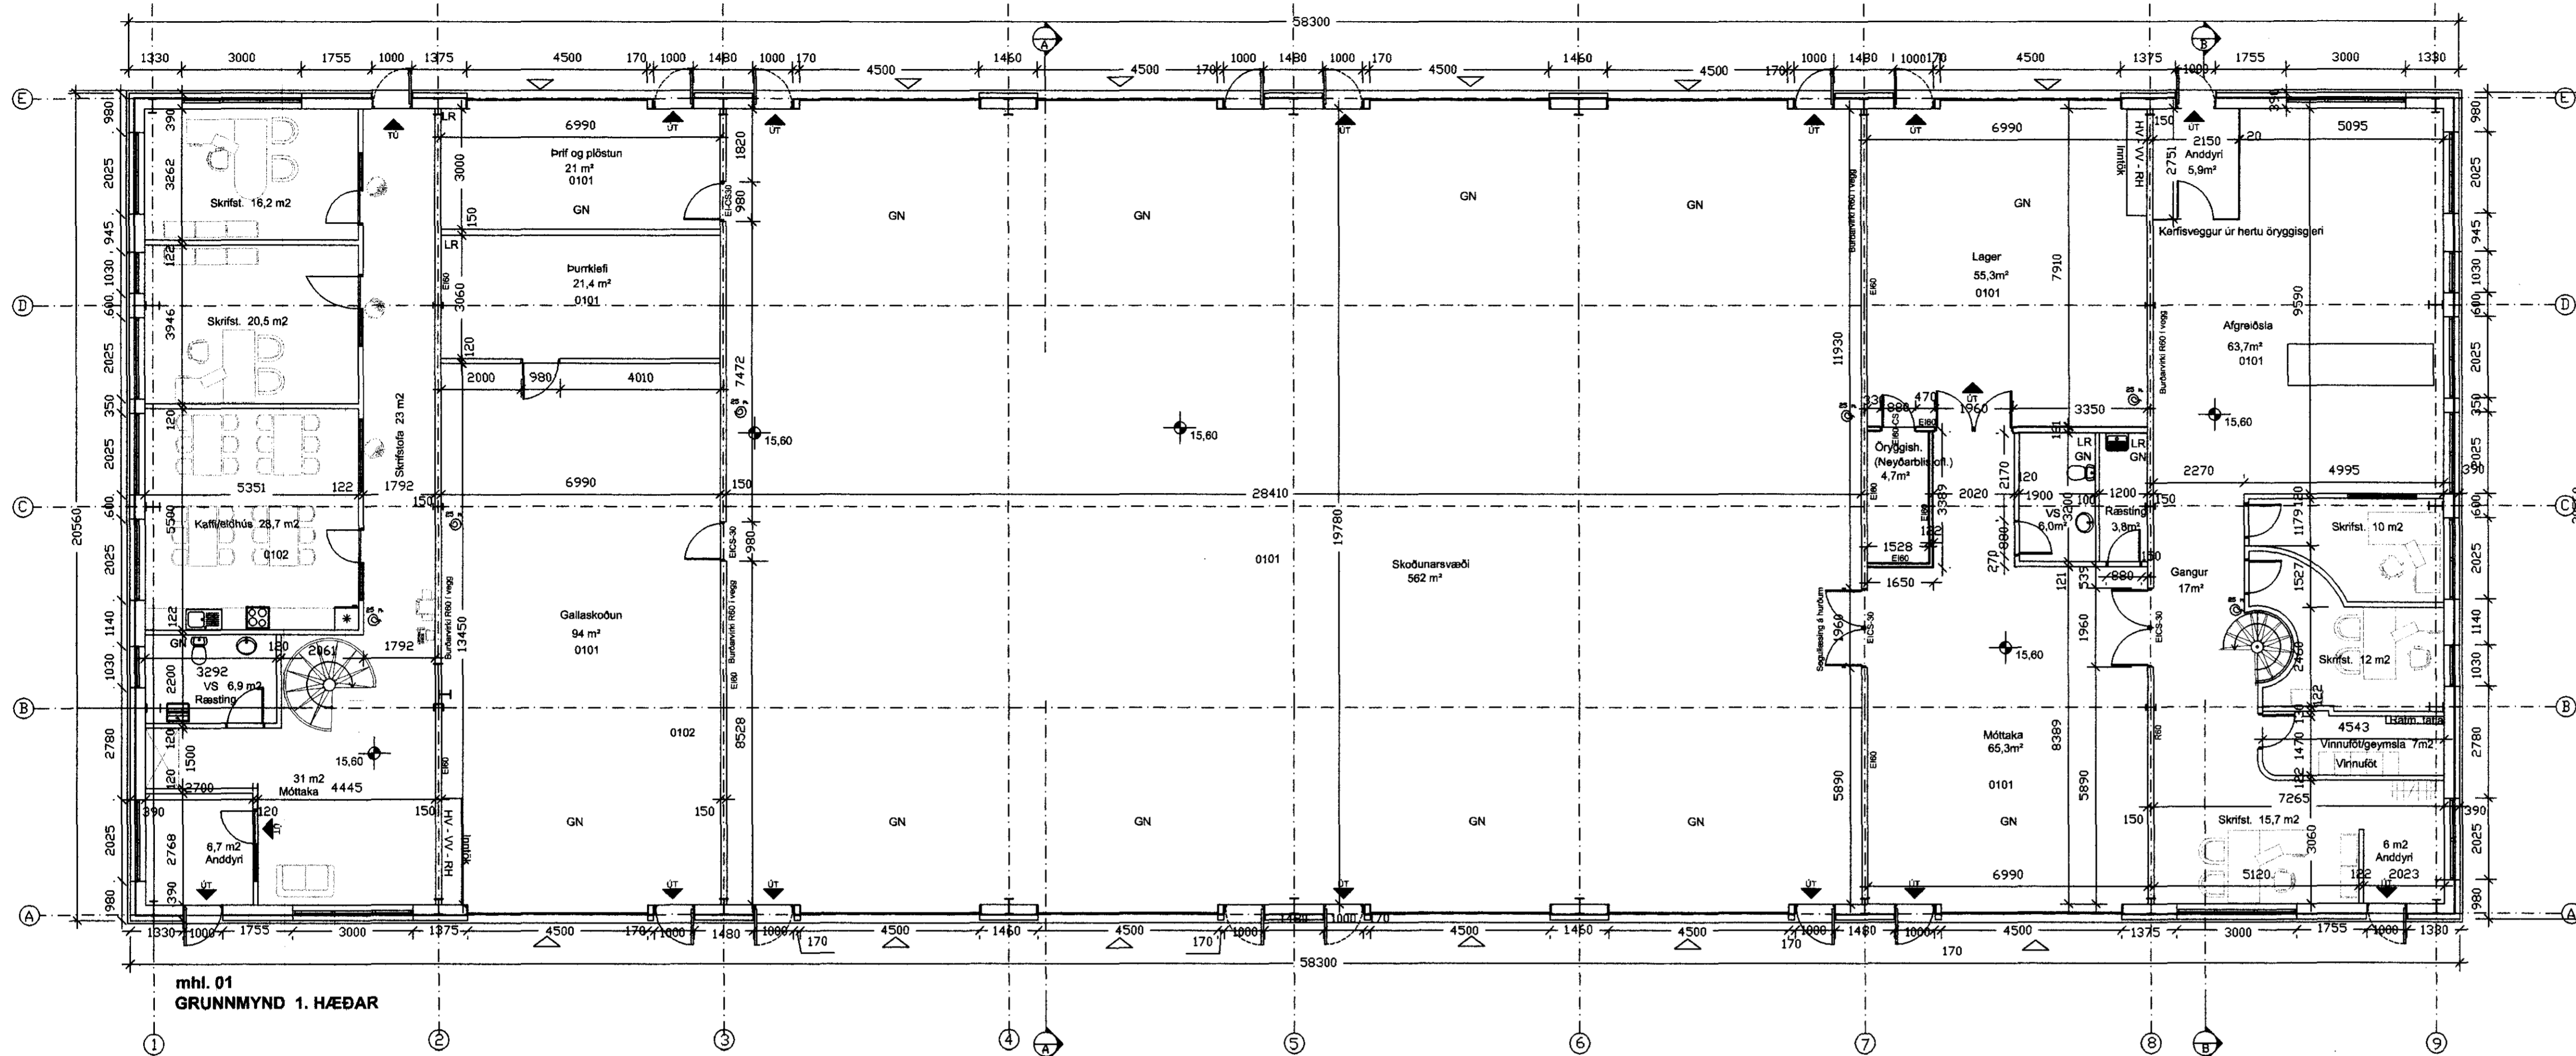


Úr Gildi

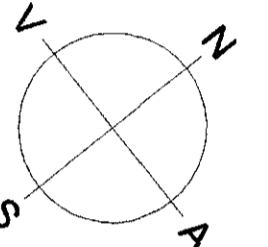

mhl. 01  
GRUNNMYND 1. HÆÐAR

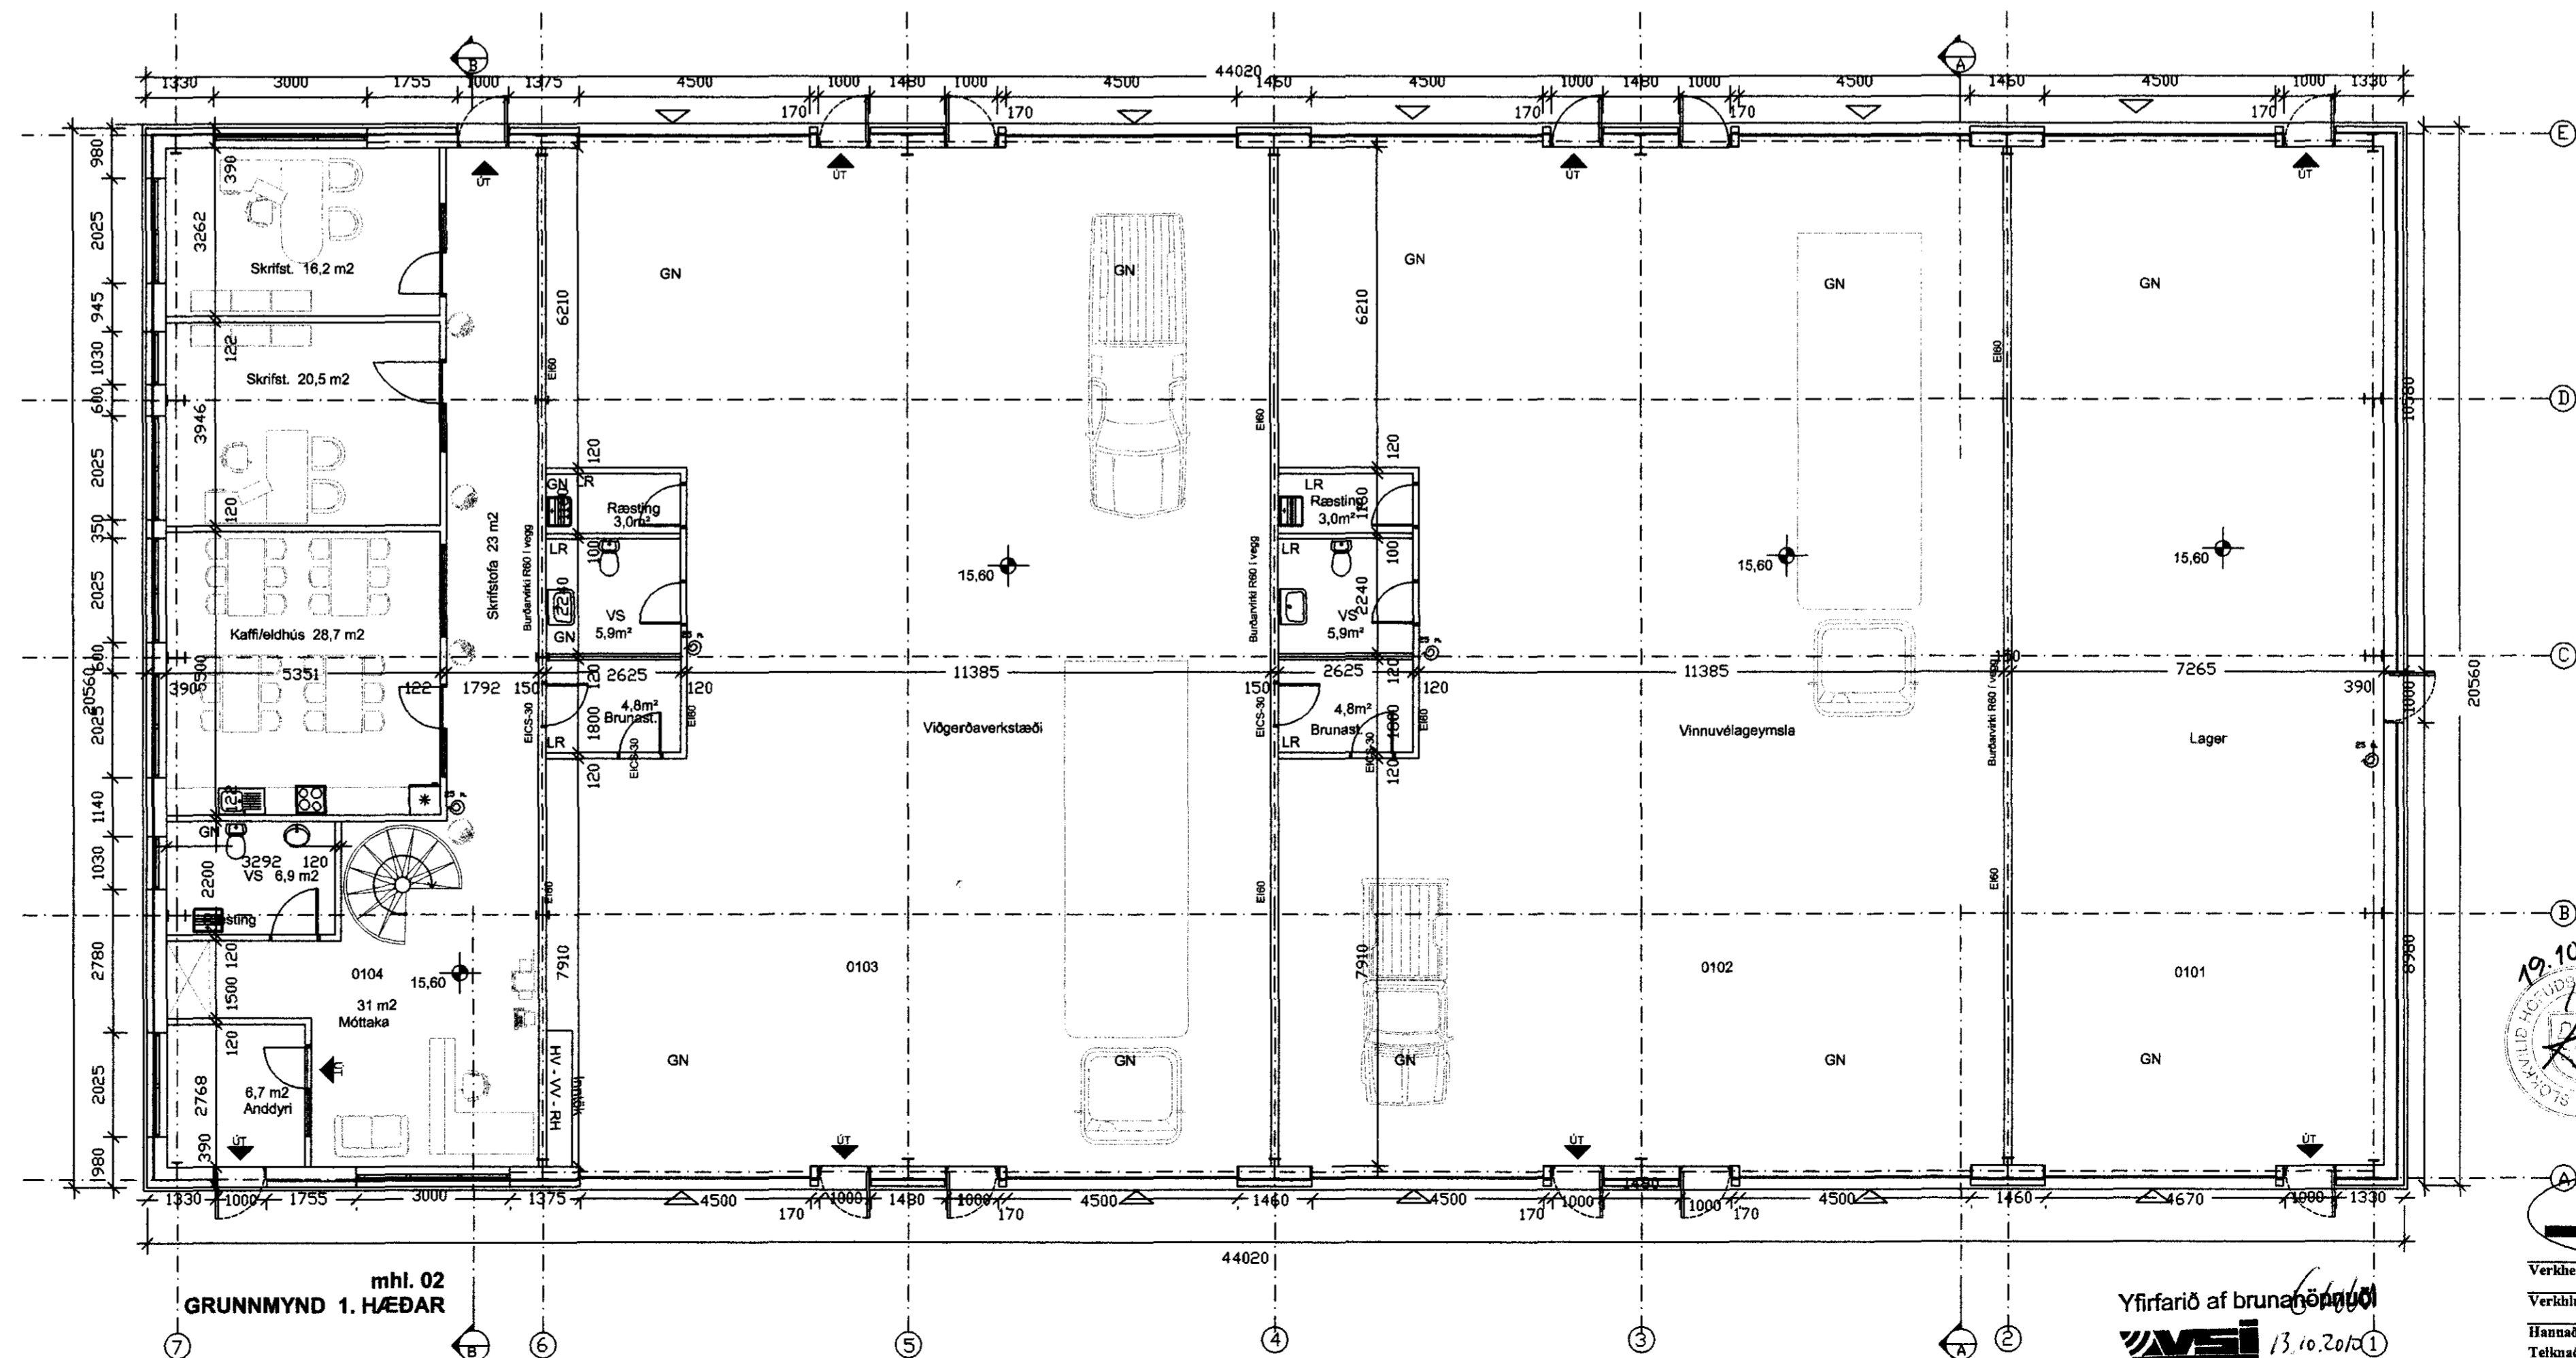

mhl. 02  
GRUNNMYND 1. HÆÐAR

TÁKN

- GN = Niðurtali
- LR = Loftþræsing
- PK = Póstkassar
- NL = Nýjarþjóf
- VLR = Völmúli loftþræsing
- R = Reykskýpti
- UT = Merktur útgangur
- ☐ = Biliastæði fyrir fæðbra
- BO = Björgunarpop
- ☐ = Felliástigi við björgunarpop
- ☐ = Brunnaslanga

ELDVARNAMERKINGAR

- REI 60 = Berandi A60 eða B60 veggur
- EI 60 = A60 eða B60 veggumillifli
- R60 = Burður í 60 mínútur, t.d. súlabúti
- EI 30 = B30 huru eða veggur
- EI 30 CS = B30 S (reykþétt og sjálflokandi)
- EI 60 CS = A60 eða B60 huru
- E 30 = F30 glær
- ECS 30
- A = er óbrennanlegt efni
- B = er brennanlegt efni (t.d. límbur)

Breyting: 15.11.2006 - Hæsin lengd og breidd um

28 cm og lárskil um 15cm

Breyting: 15.08.2010 - breytt lárskil um 10cm



SH hönnun ehf.  
Smíðjuveg 11 200 Kópavogi  
S: 564 4683 FAX: 564 4681  
shonnun@islandia.is

Verkheldi Ishella 7.  
Verkheldi Grunnmynd 1. hæða

Hannað Stefn Hallsson 180454-3579 Blað nr. 2  
Teiknað S.H. - G.W. Skala  
Mkr. 1:100 Daga. 15.11.2006

Yfirfari af brunaformi  
13.10.2010