
 





GRUNNMYND 2. HÆÐAR, 1:100

SKÝRINGAR:

-  E-Bygging. Svæði sem er verið að endurinnrétta.
-  E-Bygging. Viðbygging við E-byggingu.


A - breytingar á aðaluppdráttum 20.08.2010:

- Rými E-201-2 Stækkun tæknirýmis.
- Rými E-201-5 Gólfuppbygging og gólfkátar, op milli hæða.
- Rými E-202 Lagnastokkur.
- Rými E-203 Stækkun tæknirýmis
- Rými E-204 Húrbætur

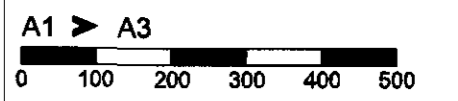

C:
 B:
 A: Breytingar innan og utan húsa - sjá hér að ofan 20.08.2010

BREYTINGAR: DAGS:

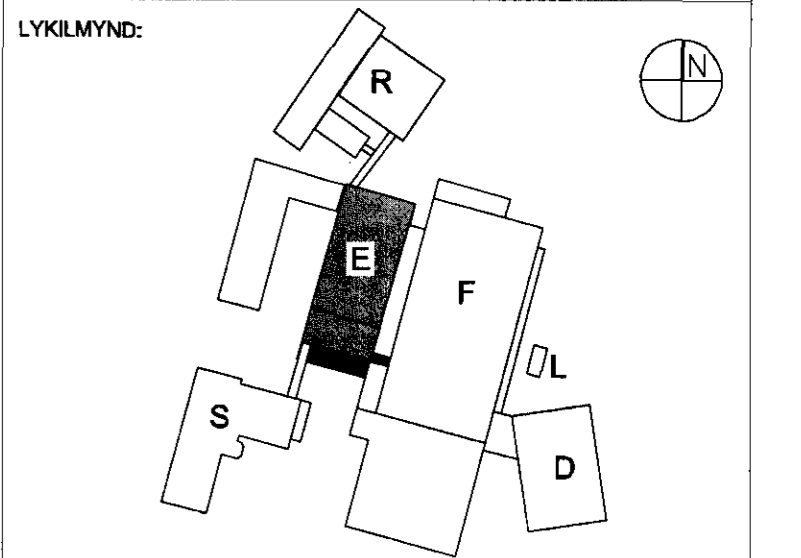

LYKLMYND:



REYKJAVÍKURVEGUR 78.
 BYGGINGARHLUTI: E-BYGGING

ADALUPPDRÁTTUR

GRUNNMYND 2. HÆÐAR

VERK: ACTA 0933 DAGS: 19.04.2010
 KVARN: 1:100 TEIKNAR: ÖB/BÓS
 SKRÁ: 0933-E-Grunnur-2.h.dwg

ÚTI INNI

ARKITEKTAR

ÞINGHOLTSTRÆTI 27 101 REYKJAVÍK
 Símar 552 7880 & 552 7881 FAX 552 7881
 Netfang: ut@ut.is
 Veffang: http://www.ut.is
 BALDUR Ó. SVAVARSSON ARKITEKTAR FAI
 120357-5149

JÓN ÞÓR ÞORVALDSSON ARKITEKTAR FAI
 021256-7579

TEIKNINGANR: A-E-102 BREYTING: A