




SKÝRINGAR:

-  E-Bygging: Endurinnréttað svæði
-  E-Bygging: Viðbygging við E-byggingu.

A-breytingar á aðaluppdráttum 20.08.2010:

- Rými E-101 Færsla glugga fram að gangi.
- Rými E-106 Opnanlegur vegghluti vegna framfarafutringa.
- Rými E-107 Steypur veggur umhverfis lyftu
- Rými E-109 Þykking vegghluta.
- Rými E-117 Stækun slúsu. Tvöföld hurð í stað fellihurða.
- Rými E-122 Tvöföld hurð að herbergi í stað fellihurða.
- Rými E-123 Tvöföld hurð að herbergi í stað fellihurða.
- Rými E-130 Hurðarögnun út á gang. Glerveggir felldir niður
- Rými E-131 Nýtt rými, E-131, vegna E-122 og E-123.
- Rými E-142 Nýtt rými.
- Rými E-144 Steypur veggur umhverfis stiga í stað
- Rými E-150 Ný hurð frá þessu rými.
- Rými E-205 Opnun hurðar að gangi, E-133.

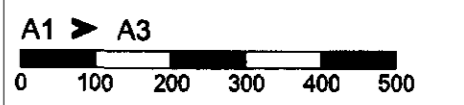


C:

B:

A: Breytingar innihósa skv. lista hér fyrir ofan. 20.08.2010

BREYTINGAR: DAGS:

LYKILMYND:

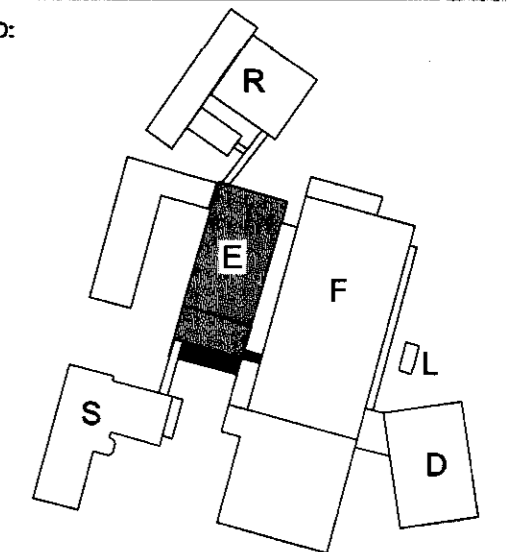

VERKKAUPI:



REYKJAVÍKURVEGUR 78.  
BYGGINGARHLUT: E-BYGGING

ADALUPPDRATTUR

GRUNNMYND 1. HÆÐAR

VERK: ACTA 0933 DAGS: 19.04.2010

KVARDI: 1:100 TEIKNAB: 08

SKRÁ: 0833-E-G runnur 1h.dwg

ÚTI INNI

ARKITEKTAR

ÞINGHOLTSTRÆTI 27 101 REYKJAVÍK  
SÍMAR 552 7660 & 562 7666 FAX 552 7661  
NETFANG u@ui.is  
VEFFANG http://www.ui.is

BALDUR Ó. SVAVERSSON ARKITEKTAR FAI

120357-5149

JÓN ÞÓR ÞORVALDSSON ARKITEKTAR FAI

021256-7579

TEIKNINGANR: A-E-101 BREYTING: A

GRUNNMYND 1. HÆÐAR, 1:100