



Samþykkt þann
 10. NOV 2010
 Bygginguleitruðinn í Hafnarfirði
 F.h. Sigurður Steinar Jónsson

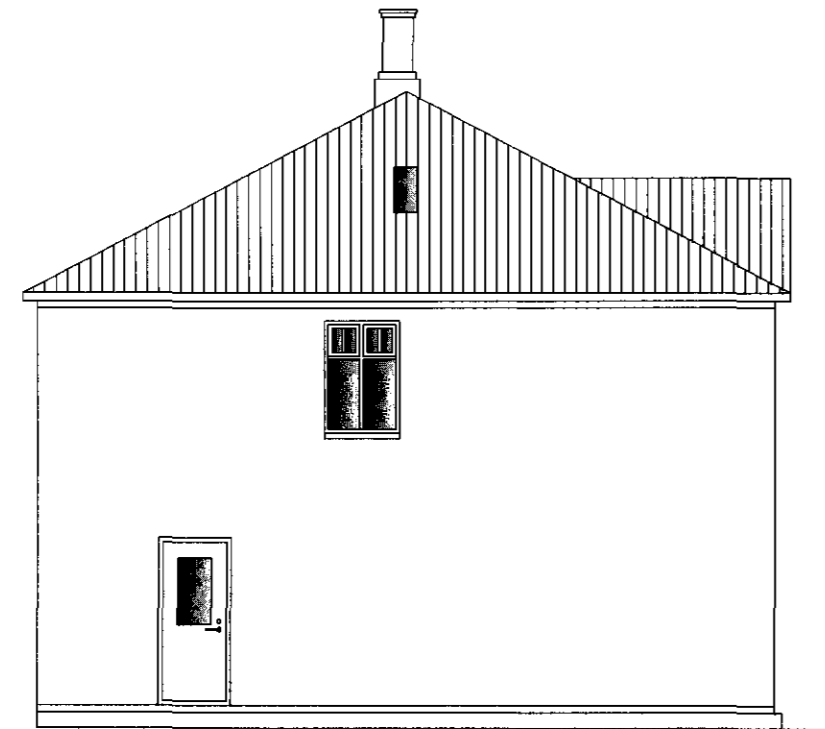


NORDEVSTUR



SUDVESTUR

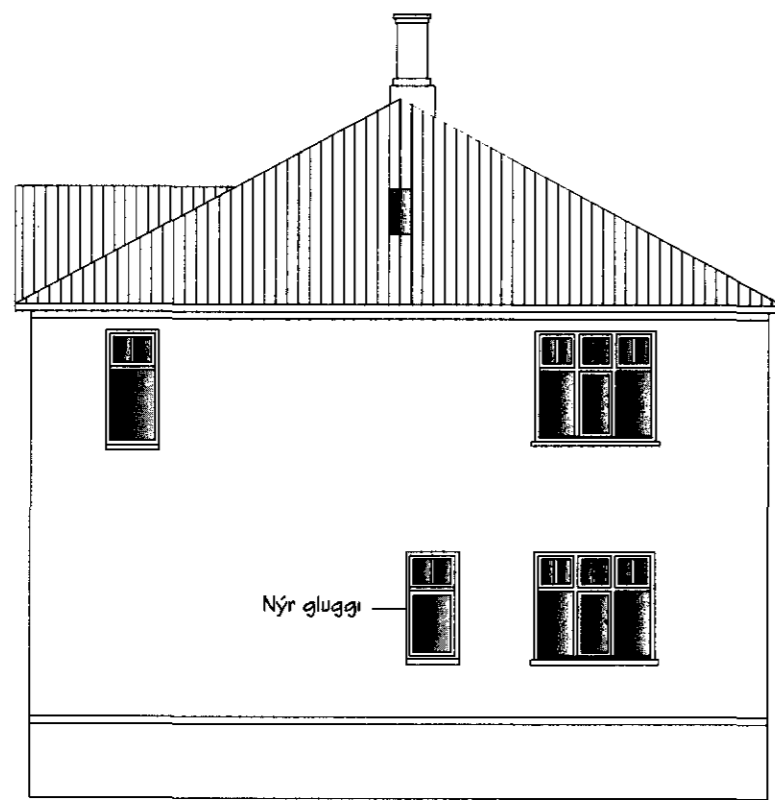

SUDAUSTUR

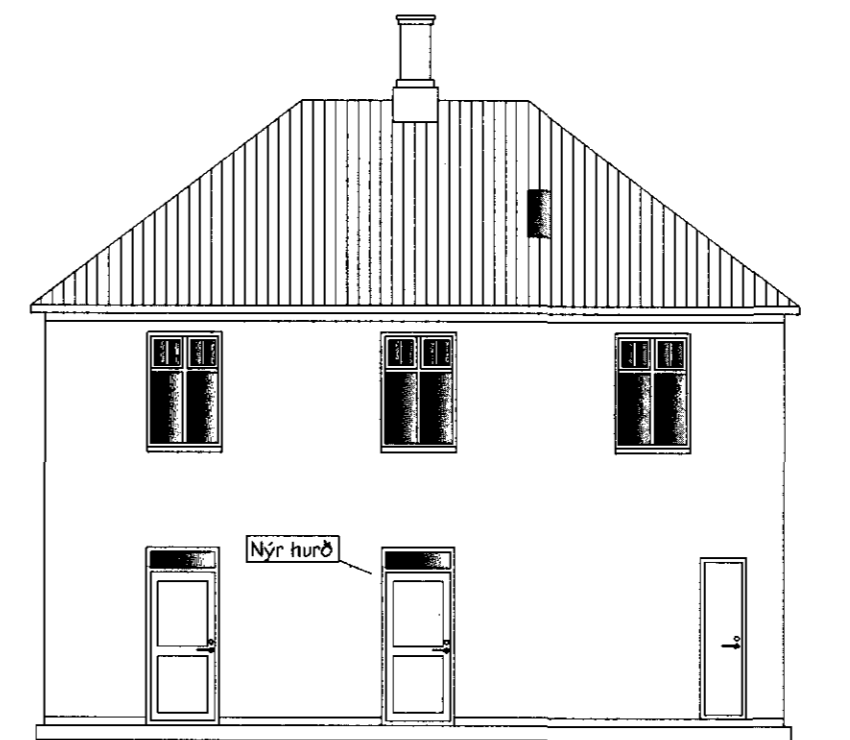

NORDAUSTUR

Hannað:
 Kristinn Bakursson
 Yfirfarð:
 K.B.
 Samþykkt: K.B. Kennitala: 1004544599
 Adalhönnuður:

Br.númer	Dags.	Skýring.
—	—	—
—	—	—
—	—	—

Tvíbýlishús við Austurgötu 25
 Austurgata 25
 220 Hafnarfjörður

Útlit; Norður, vestur, suður og austur
 1:100