



Samykktt þann
03 NOV 2010
Eignarstjórnarið í Hafnarfirði
F.h. Sigurður Steinar Jónsson

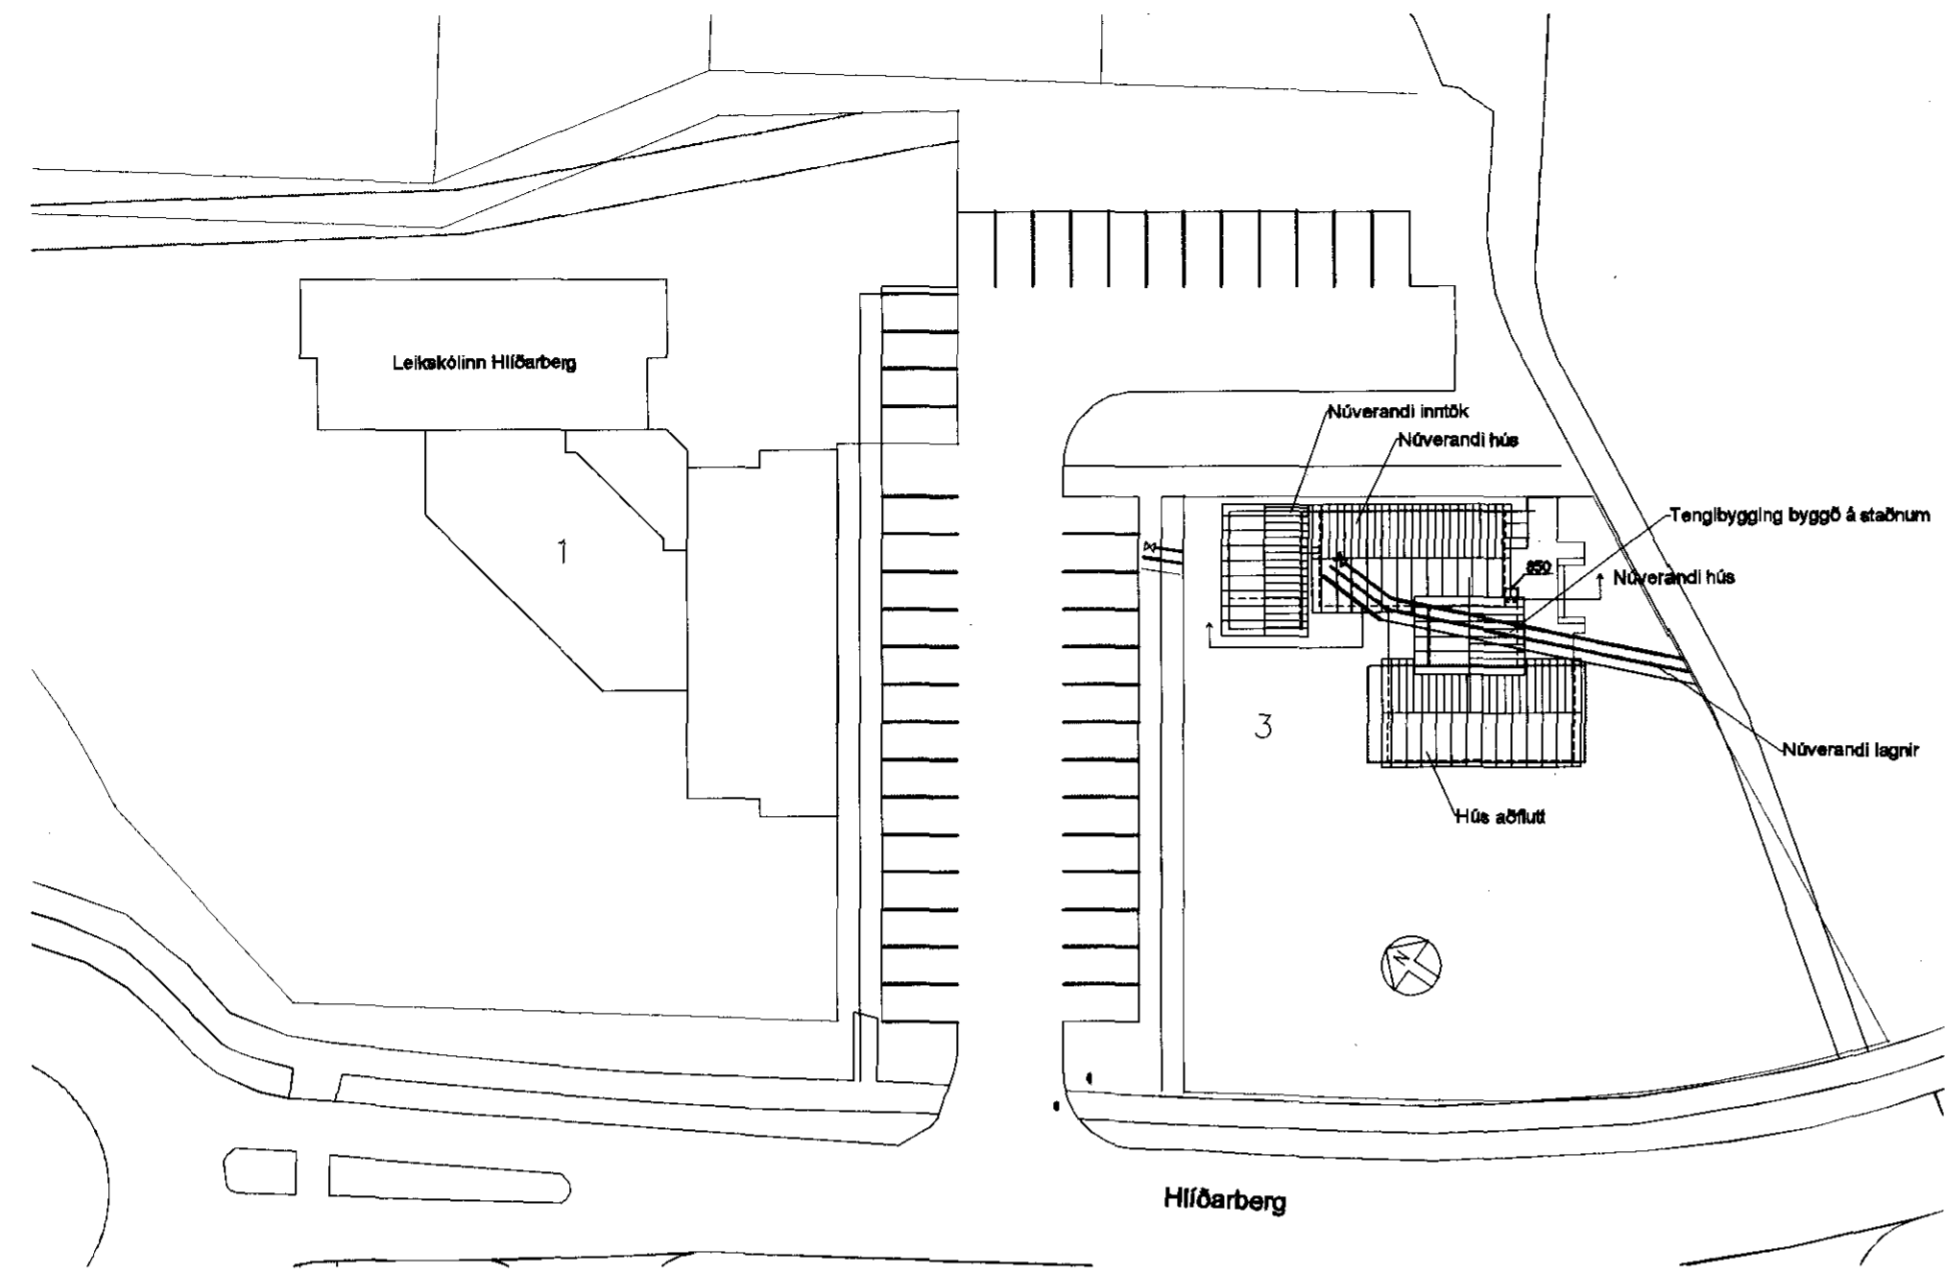

Afstæða 1:500

Staðingartífla: Hlíðarberg 3				Stærðir: Benedikt Sigurvinsson													
Landsnúmer: 120880				Kennitala: 060270-4919													
Matskútanúmer: D1				Útgáfa: 4.01b													
				Dagur: 23.8.2010													
Uppskipting og lýsing				Stærðir													
D0	D1	D2	D3	D4	D5	DSM	D6	D7	D8	D9	D10a	D10b	D11	D12	D16	D17	
Lokun	Rými hæð-ríb	Nöfnun texti	Höfuð-flokkun	Eignar-held	Botnráð nr	Málubú nr	Stígr nr	Op nr	Brúðfáur nr	Brúðfáur sh < 1,8	Salarhæð mín	Salarhæð max	Brúðfáur númer nr	Núðfáur nr	Brúflatur nr	Reitubala skiptarúmmál	Skiptarúmmál
		Matskúti			285,9	0,0	0,0	0,0	208,6	0,0			677,2	180,0	208,6		519,103
		Botn											41,7				
	D1	1.hæð			208,6	0,0	0,0	0,0	208,6	0,0			586,1	180,0	208,6		
A	0101	Starfsm. aðstöða	N	0101	28,1				28,1		2,35	2,95	74,4	24,3	28,1	2,65	64,395
A	0102	Hlíðbygging	U	0101	2,4				2,4		2,30	2,60	5,9	2,3	2,4	2,46	5,658
A	0103	Kennsluhús	N	0101	77,3				77,3		2,75	2,75	206,6	68,1	77,3	2,75	181,775
A	0104	Anddyfi	N	0101	23,5				23,5		2,54	2,85	63,2	21,1	23,5	2,69	58,759
A	0105	Kennsluhús	N	0101	77,3				77,3		2,75	3,62	246,0	68,2	77,3	3,18	210,516
B	0106	vindfang	U	0101	3,8				3,8		2,30	2,60					
C	0107	Palkur	U	0101	9,8				9,8								
C	0108	Palkur	U	0101	10,9				10,9								
C	0109	Palkur	U	0101	39,7				39,7								
	D2	þek			77,3	0,0	0,0	0,0	0,0	0,0			39,4	0,0	0,0		
A	0201	Palcyrna	F	0101	77,3						0,00	1,02	39,4				

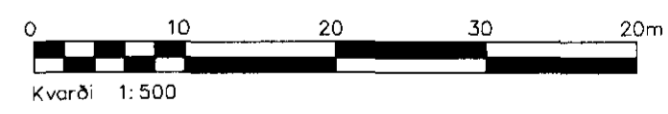

B	Reyndarteikning	HPM	25.08.10
A	Gólfhæð blett við	HPM	25.06.10
Ög.	Brayfingar	Hönnuður	Dags

Verkteikning

Hlíðarberg 3, stækkun

Strendingur ehf.
Verkfæðingur
Vindargata 13-15 - 224 Hafnarfirði
Sími: 565 5650 / Sími: 565 5651
strendingur@strendingur.is

Afstæða og skráningartífla

Hönnuður: *[Signature]*
Páll Póss
Sími: 560367-4729

Dagur: 23.06.2010
Tilkast / Hönnuð af: JW/HPM

Málsvæði: 1:500
Númer teikningar: 002
Bóbíldur: A2