



Samþykkt þann
10 NOV 2010
Byggingafulltrúi í Héraðsráði
F.h. Sigurður Steinarsonsson

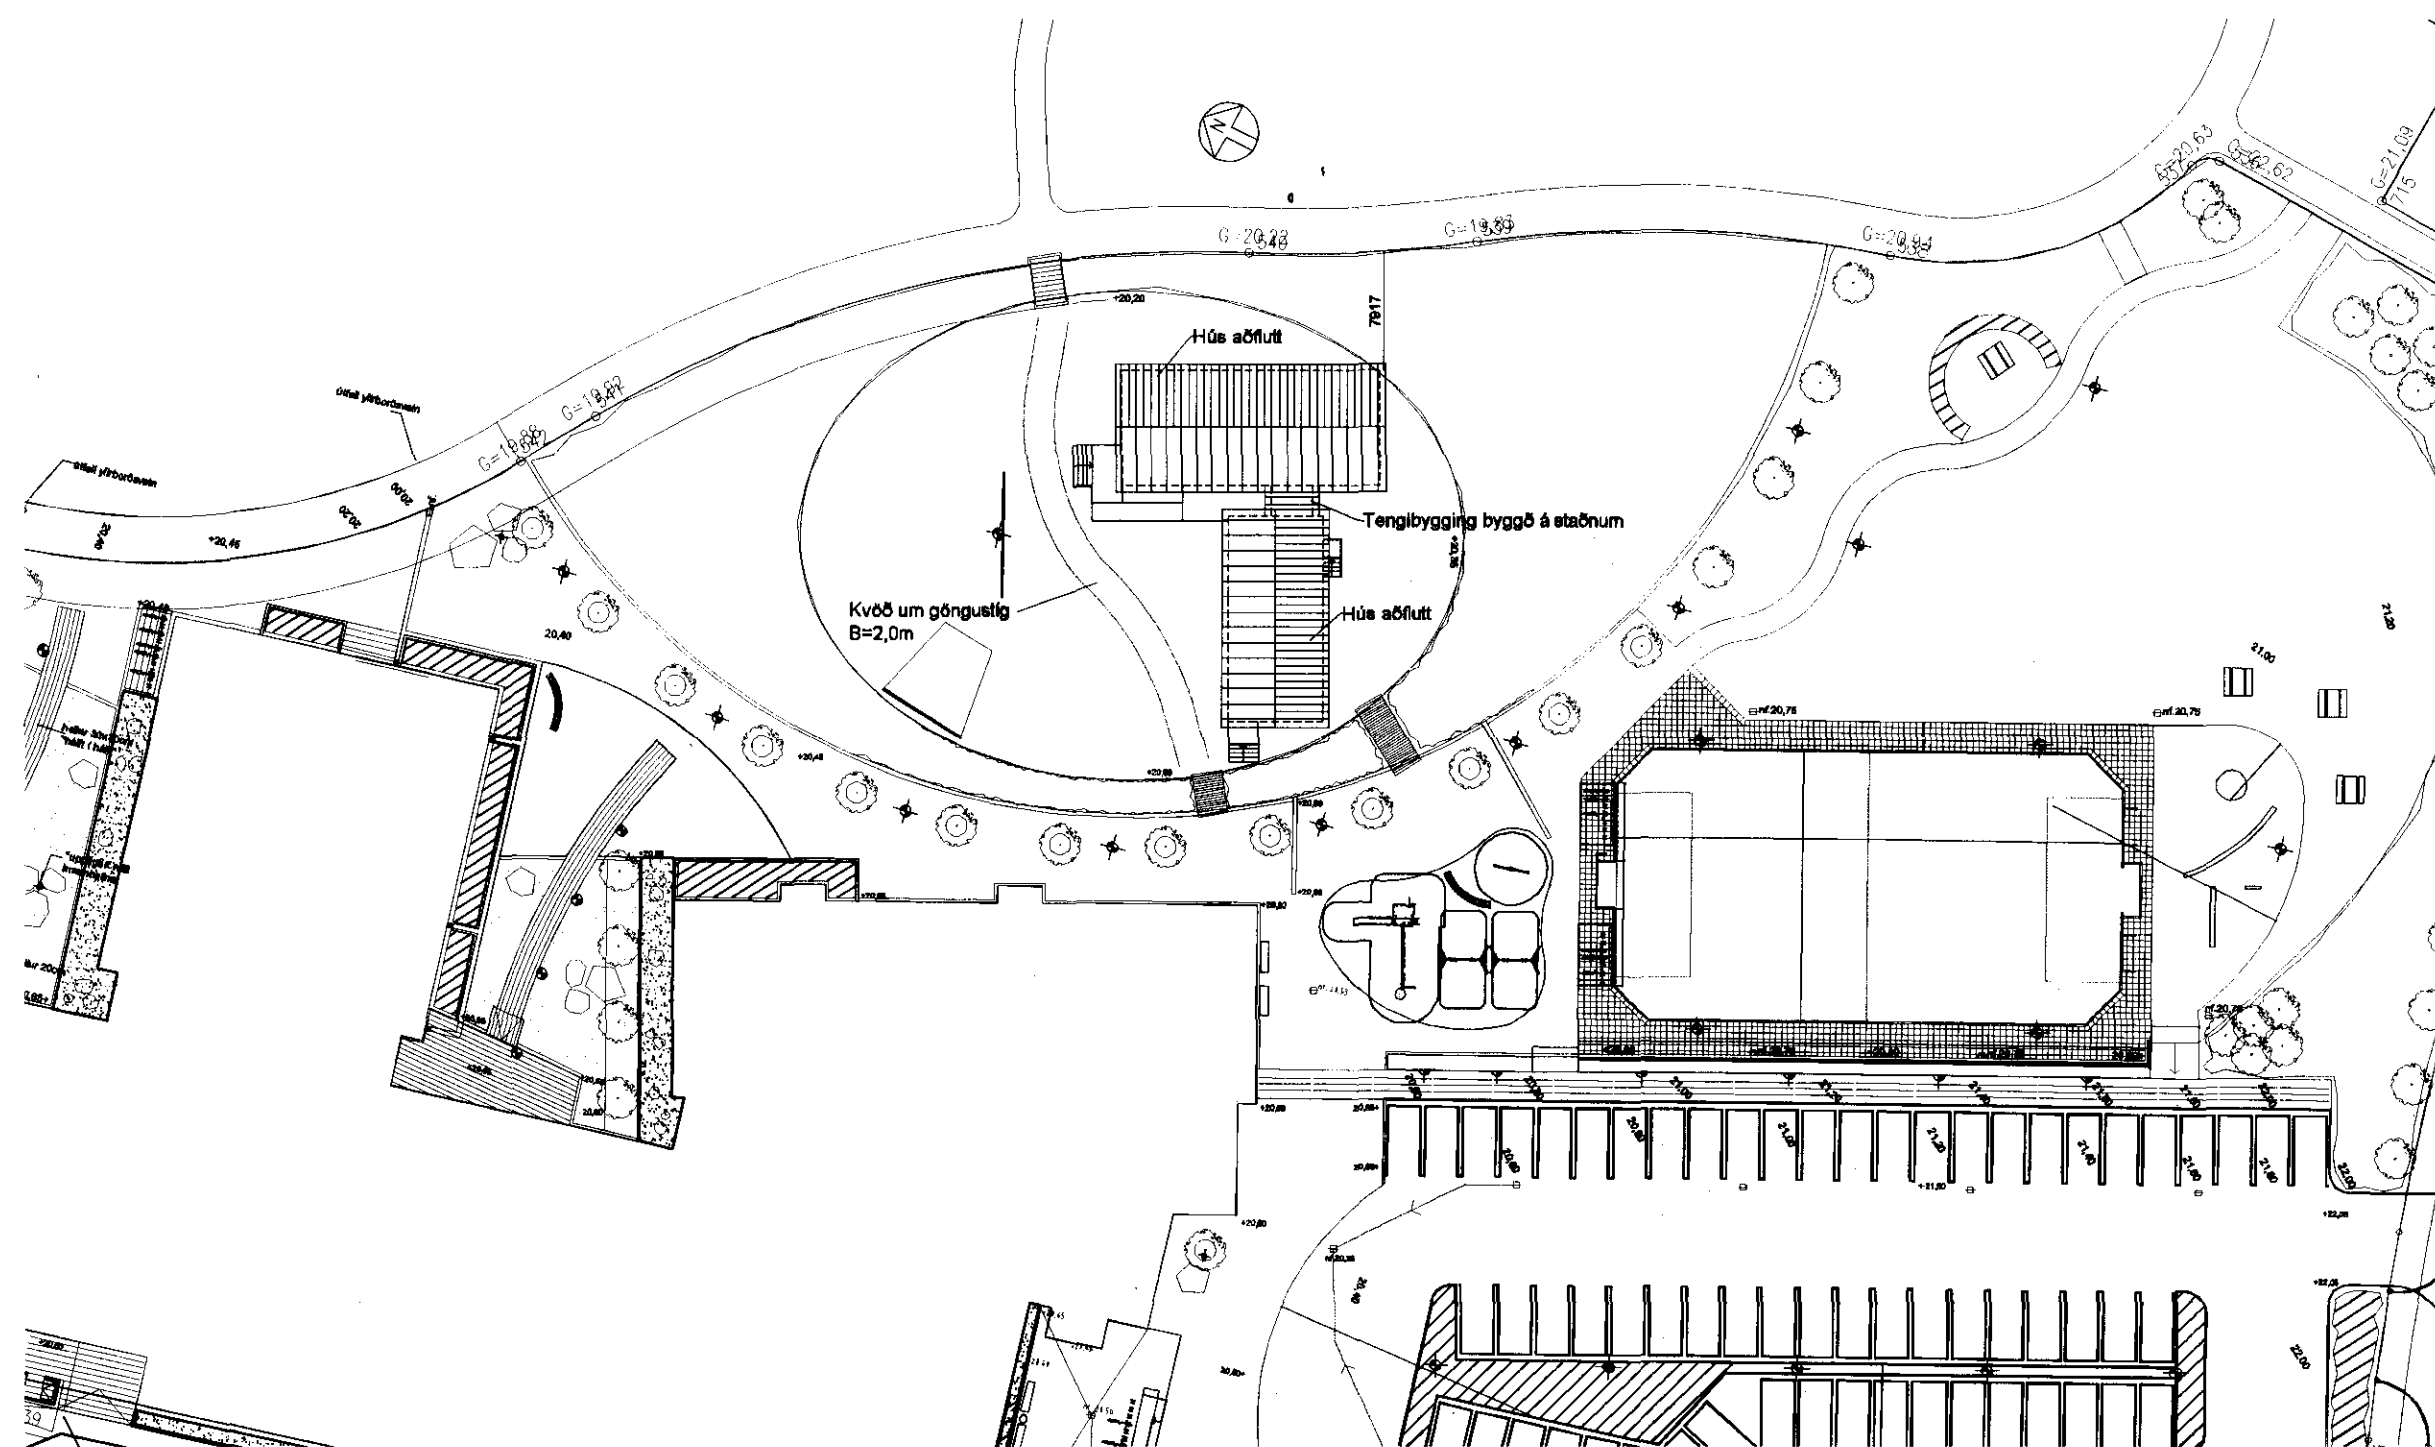

Afstæða 1:500

Skráningartafli: Drekavellir 9, Hafnarírói				Skrásetjari: Benedikt Sigurvinsson													
Landnúmer: 195078				Kennitala: 050270-4919													
Matshlutanúmer: 02				Útgáfa: 4.01f Dags: 23.8.2010													
Uppskipting og lýsing				Stærðir													
D0	D1	D2	D3	D4	D5	D5M	D6	D7	D8	D9	D10a	D10b	D11	D12	D16	Reikntala	D17
Lokun	Rými hæð-röð	Notkun texti	Höfuð-flokkun	Eignar-hald	Botnflötur m²	Miðflötur m²	Stígar m²	Op m²	Brúttóflötur m²	Brúttóflötur sh < 1,8	Salerhæð mín	Salerhæð max	Brúttó rúmmál m³	Nettóflötur m²	Þirt flatarmál m²	Reikntala skiptarúmmál s	Skiptarúmmál m³
		Matshluti			218,8	0,0	0,0	0,0	218,8	0,0			749,2	198,5	218,8		640,419
		Botn											43,8				
	01	1. hæð			218,8	0,0	0,0	0,0	218,8	0,0			705,4	198,5	218,8		
A	0101	Kennslustofa	N	0101	129,0				129,0		2,68	3,94	427,0	116,5	129,0	3,31	385,615
A	0102	Tengbygging	N	0101	5,4				5,4		2,36	2,42	12,9	4,6	5,4	2,39	10,994
A	0103	Kennslustofa	N	0101	84,4				84,4		2,70	3,59	265,5	77,4	84,4	3,15	243,810
Aðugasemdir																	
Sameignir samra																	
Eignarhald																	
				Skiptarúmmál													
	Eignar-hald	Notkun texti	Þirt flatarmál m²	Séreign m²	Séreign og sameign m²												
	0101	Kennslustofa	218,8	640,419	640,419												
		Alls	218,8	640,419	640,419												

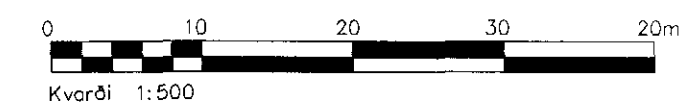

A	Reyndarteikning	PP	29.10.10
Útg.	Breytingar	Höfundur	Daga
Reyndarteikning			

Drekavellir 9, lausar stofur

Strendingur ehf. Verkfræðipjónusta Fyrirkomandi 0-10 - 110 Hafnarstræti t.él. 595 5549 Fax: 595 5549 strendingur@strendingur.is	Afstæða og skráningartafli		
Höfundur Páll Pólsen t.él. 200367-4728	Daga 05.07.2010	Tilnefni / Hornaf af JW/PP	
Samráðingarnúmer	Málkorti 1:500	Höfundur teikningar 002	Bláttölur A2