




Samh. 03 NOV 2006
 Byggingafulltrúin. /
 Talsingurur Steina Jónsson

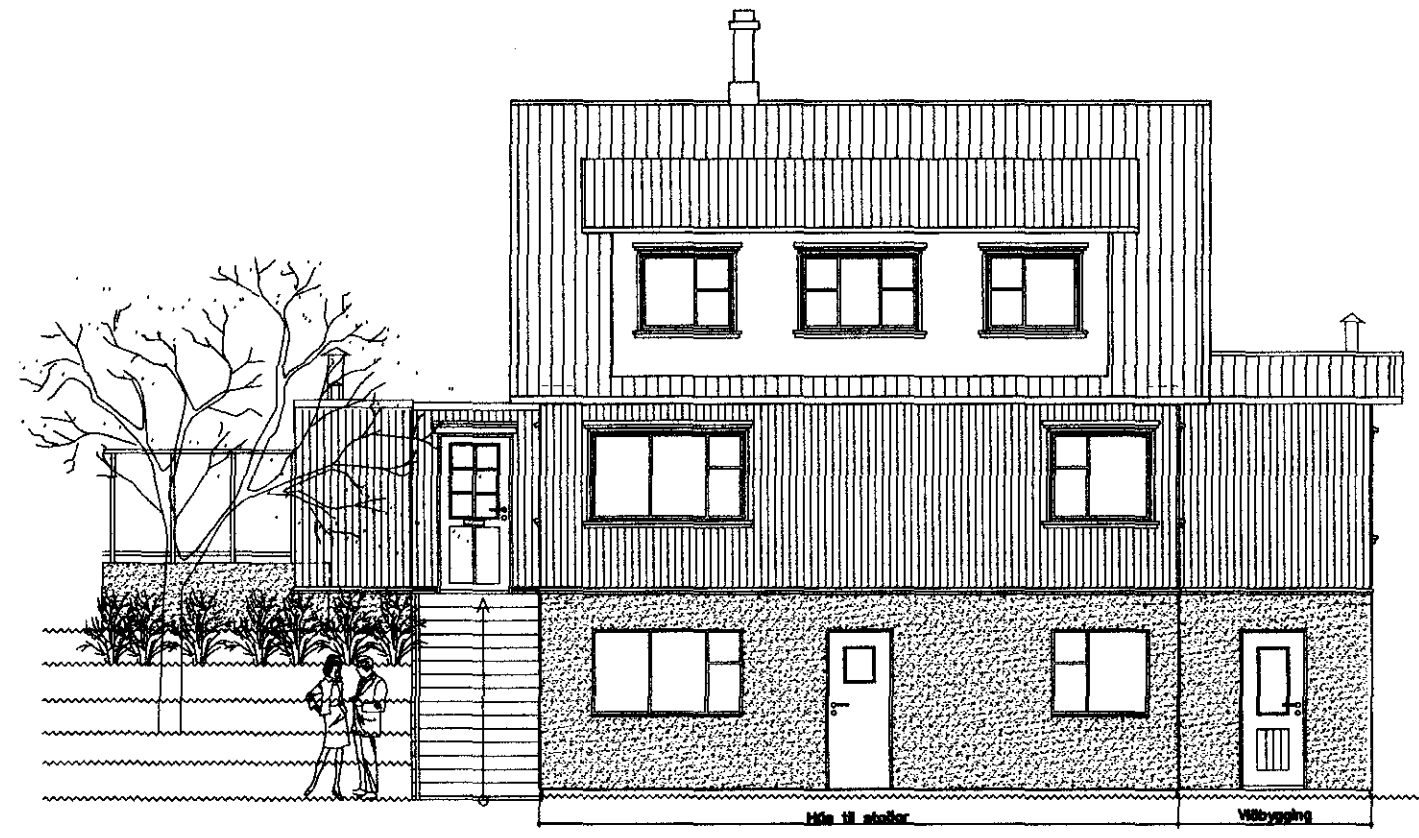

ÓTLIT NORÐ-VESTURHLÍÐ 1:100

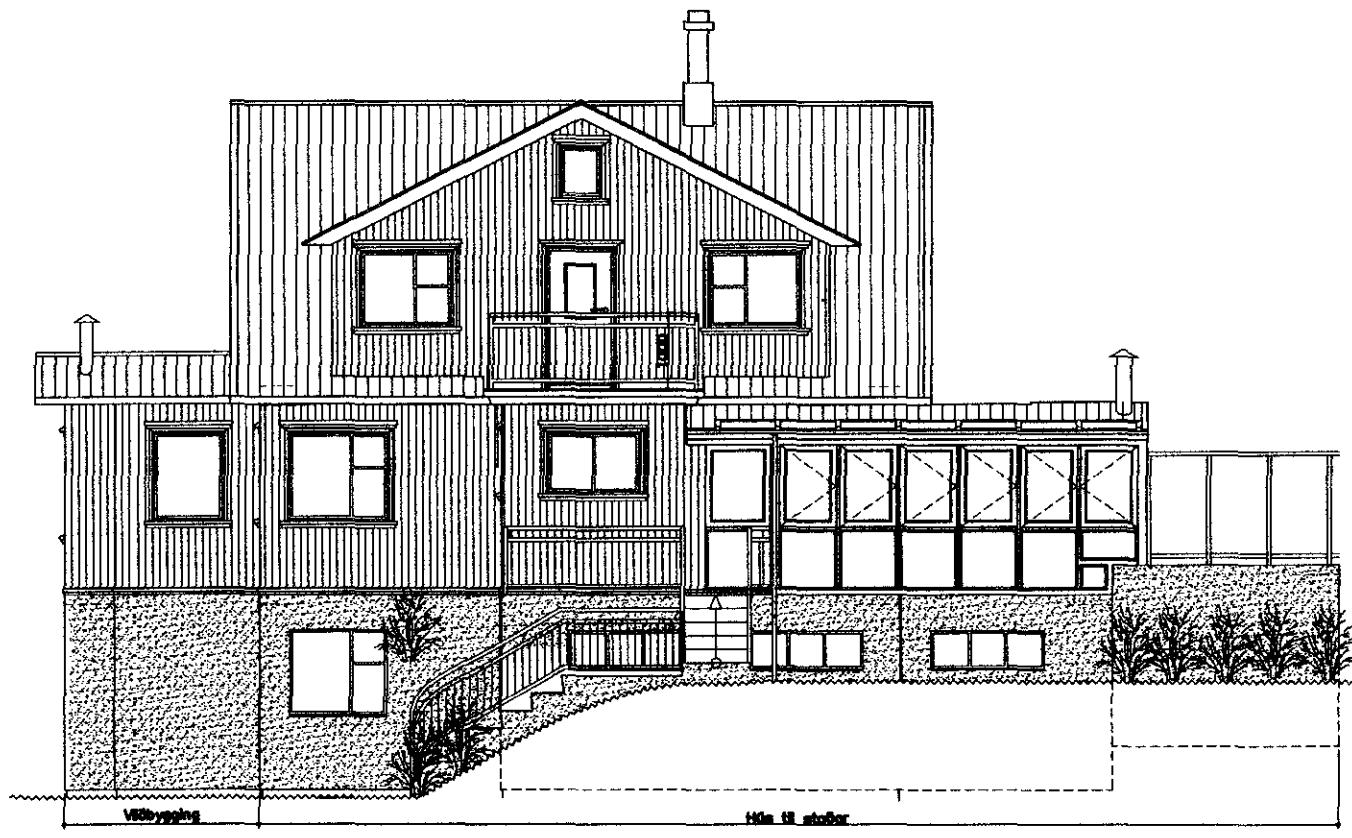


ÓTLIT SUÐ-AUSTURHLÍÐ 1:100

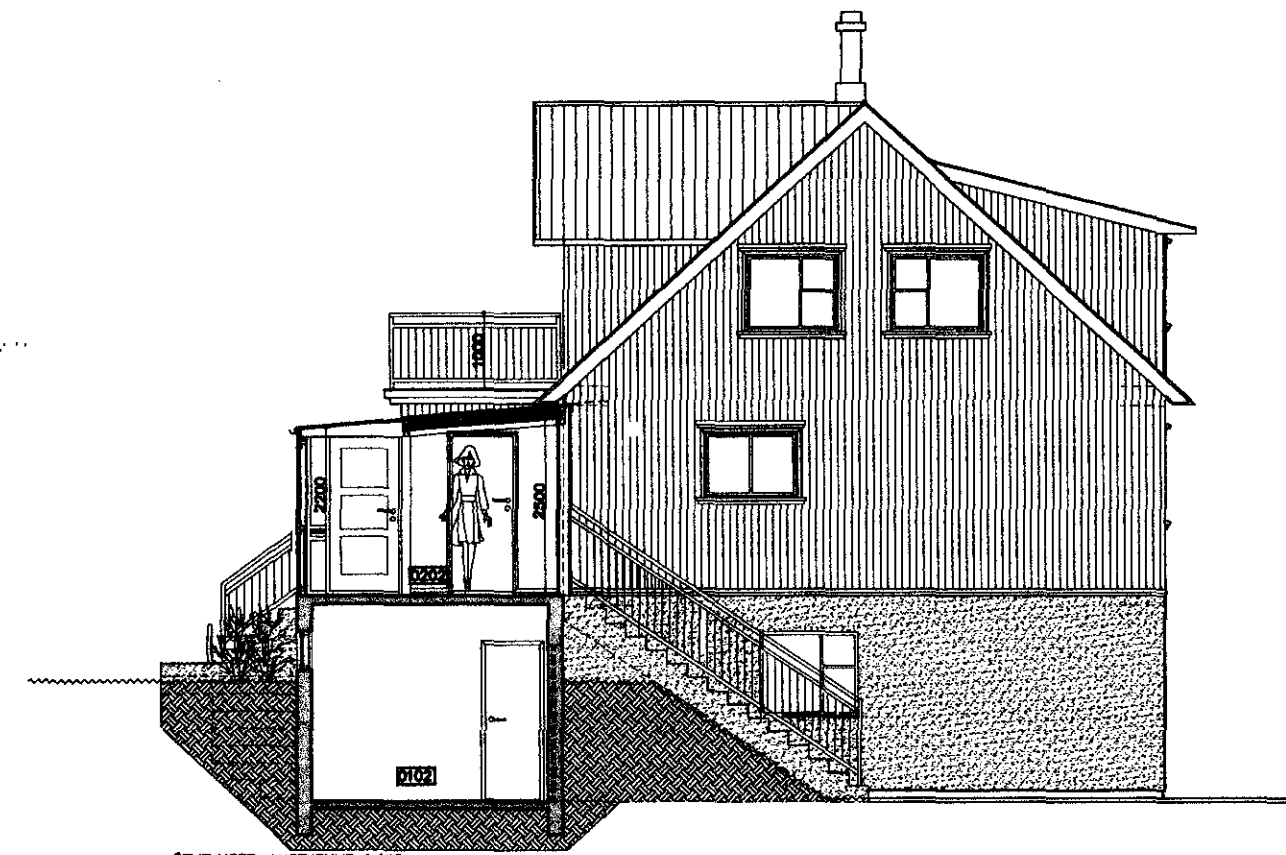


ÓTLIT NORÐ-AUSTURHLÍÐ 1:100
SND C



ÓTLIT SUÐ-VESTURHLÍÐ 1:100

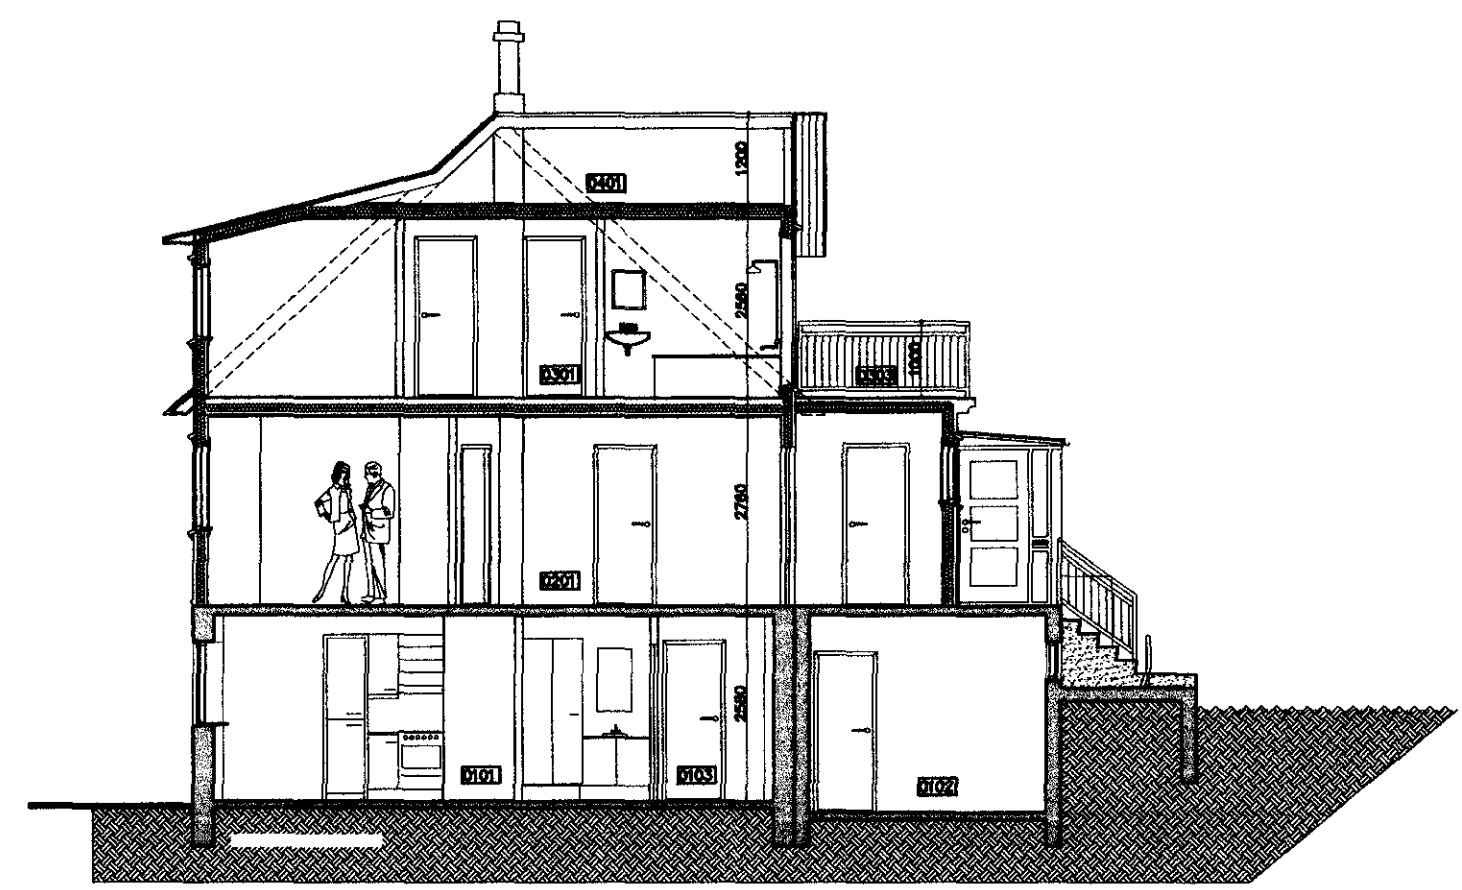

SNEIÐING A-A 1:100

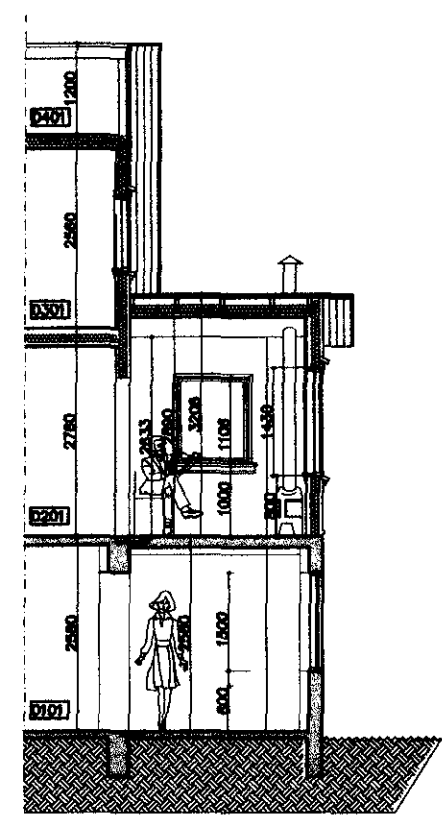

SNEIÐING B-B 1:100

- 5) Tekin út gluggi á viðbyggingu 2.h. norð-austur hlíð.
- 4) Teikning af sístofu uppferð
- 3) bætt við garðhúsi/ sístofu

			Brynjar Danielsson Byggingafr. Skjólshotum 9 201 Kópavogi Sími. 861 5655 Fax. 587 2610 Netfang. onyx@simnet.is		
			DAGS. Júní 06	TEIKNAD AF. BRYNJAR	
nr.	Breyting.	af dags	VERKEFNI	SUÐURGATA 73 HF	TEIKN nr.
1	teikn uppferð	BD 08.01.07	TEIKNING. Viðbygging á suðurgall Útlit og snið		A102
2	teikn uppferð	BD 25.02.07			
3		BD 06.07.08			
4		BD 18.10.10			
5		BD 11.11.10	YFIRFARIN OG SAMÞYKKT.	Kt.	09.04.67-5229
6			MÆLIKVARÐI. 1:100		
7			Ólí mál á teikningum eru í mm.		
8					