
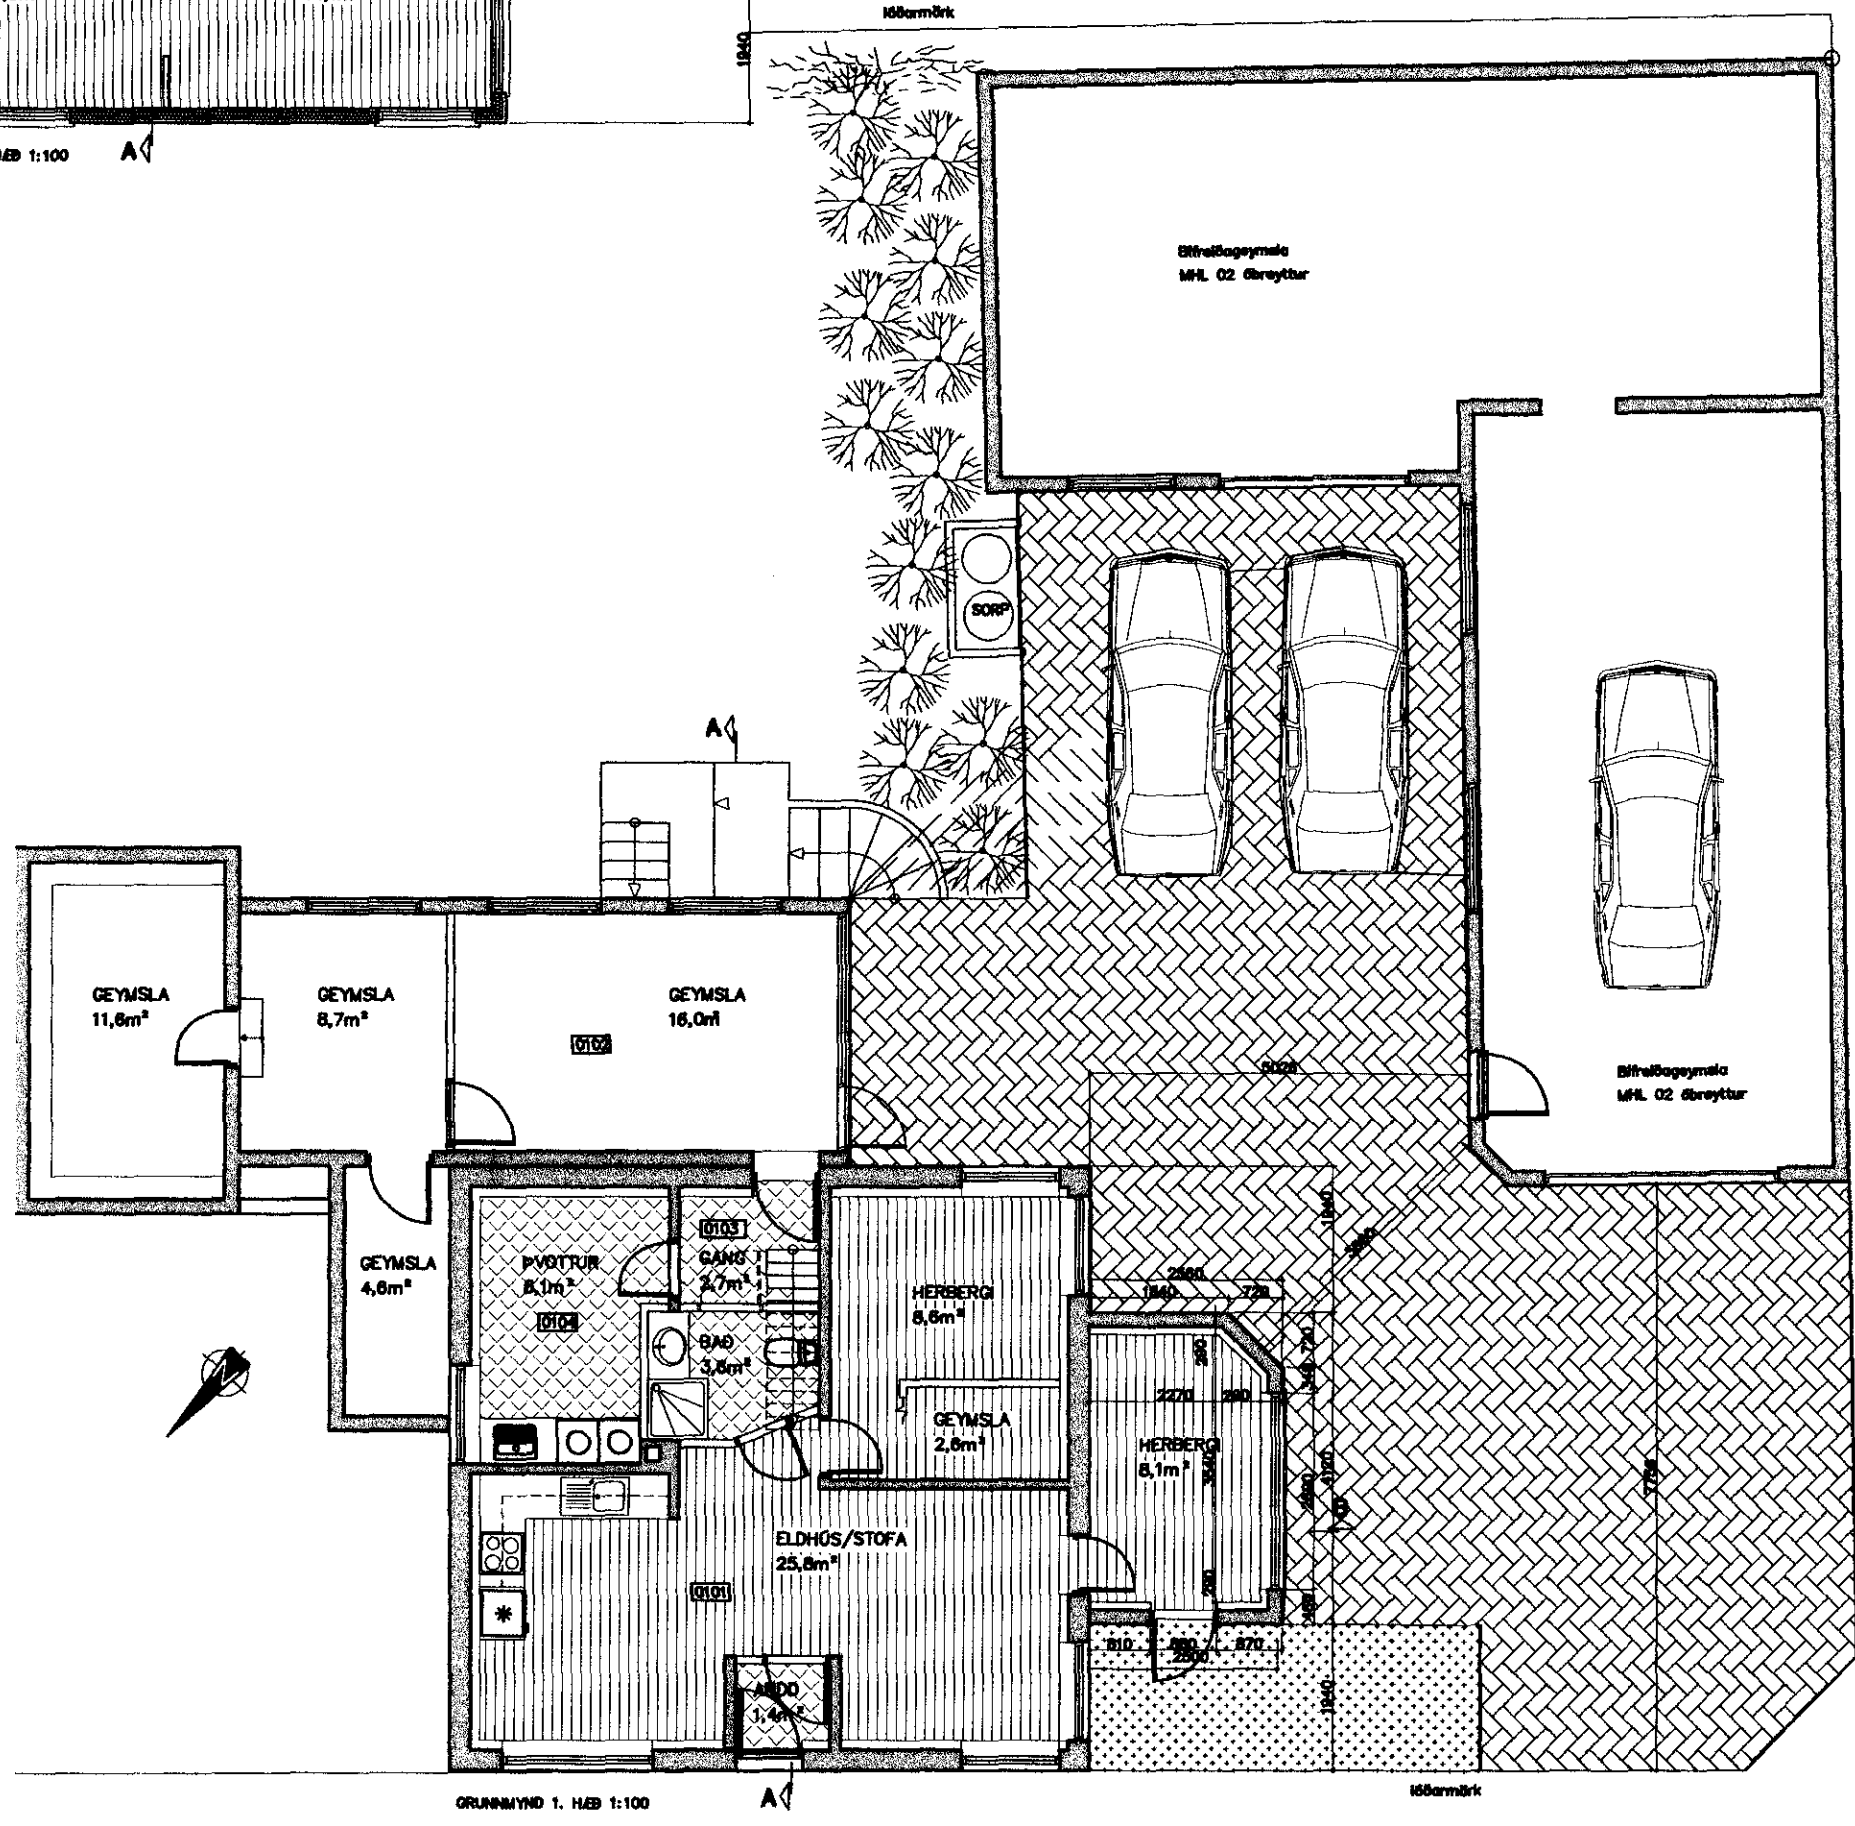
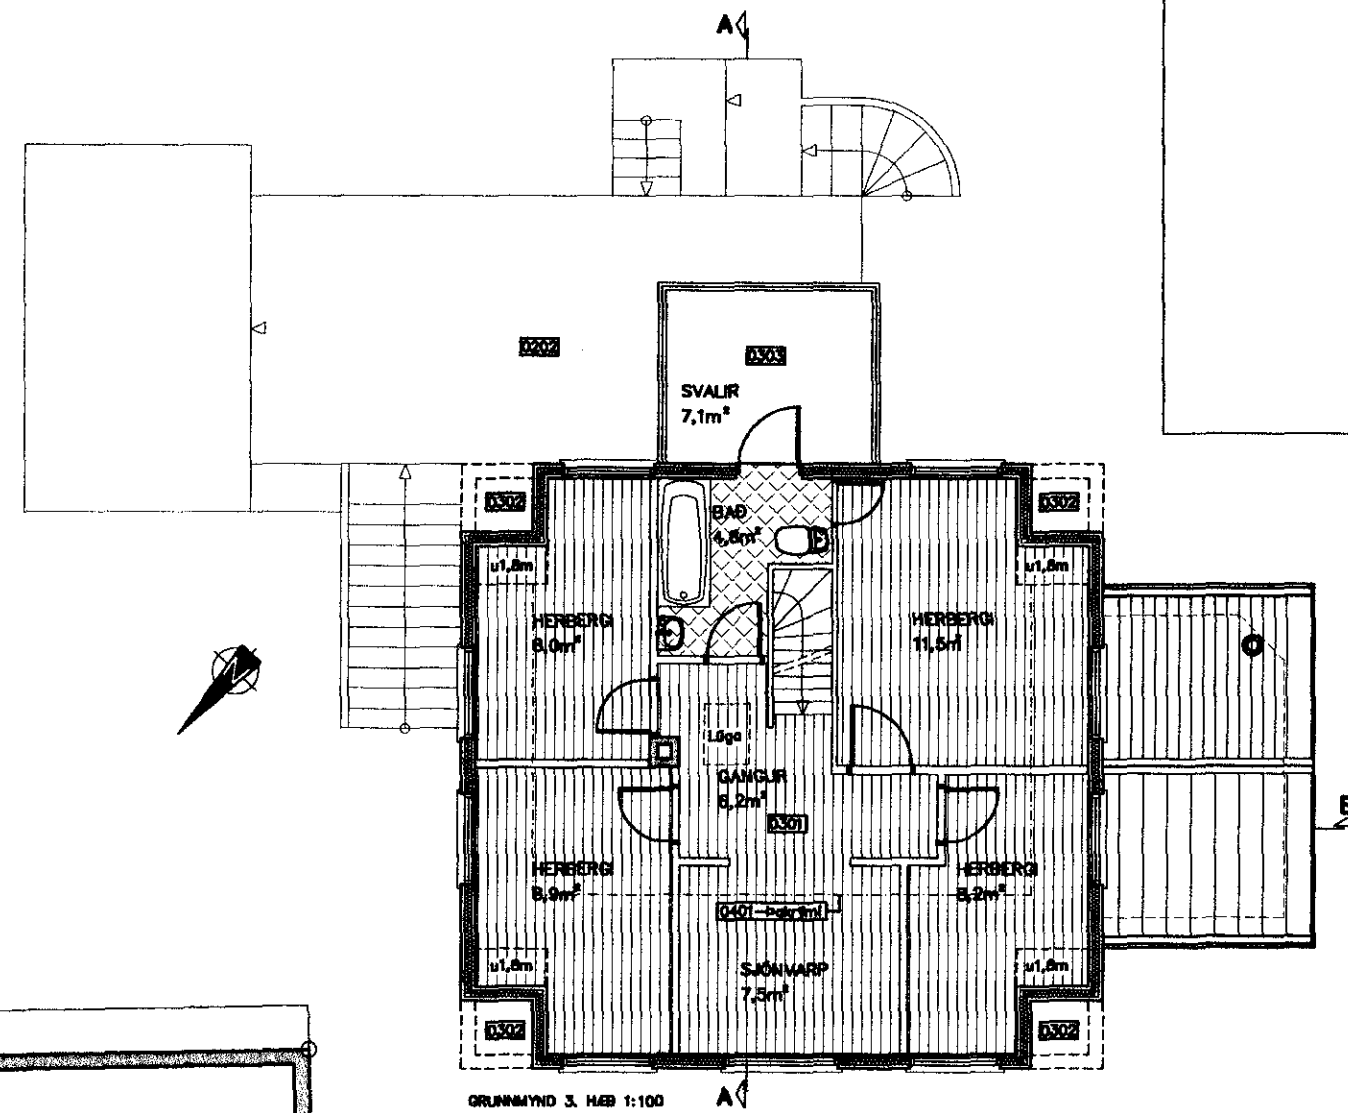


Samþykkt þann
03 NOV 2010
 Byggingáhlutiinn í Hafnarfirði
 E.Þ. Siyurður Steinar Jónsson

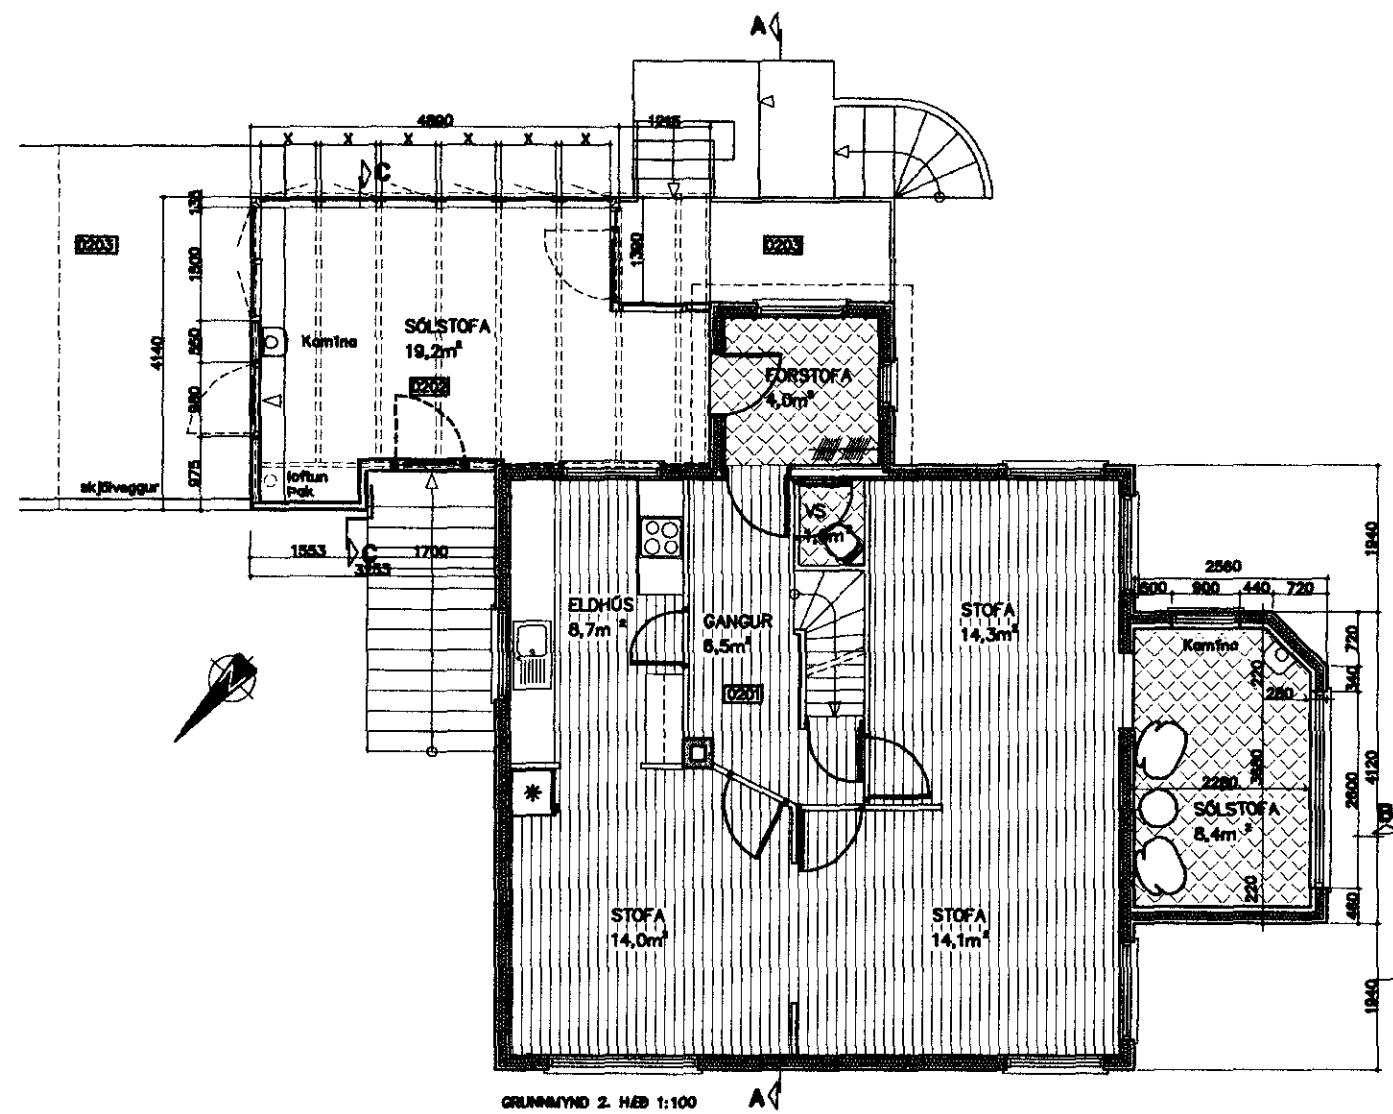

SUÐURGATA 73 HAFNARFIRÐI - VIÐBYGGING.
 Landnr.: 122566
 Staðgr.: 1400-01-84700731
 mhl.: 01

Um er að ræða 21,3 m² óupphitaða viðbyggingu / stækkun sem notast sem garðhús / sólstofa. Byggt verður ofaná steypa plötu til staðar yfir geymslum. Við hönnun viðbyggingarinnar er leitast við að halda heildarsvip hússins með því að nota sama klæðningarefni og glugga í stíl á þeim hliðum sem snúa að götu. Að ördú leyti verður húsið byggt upp sem timburgrind / póstum með gleri.

Útveggur sem snýr að götu og horn að hurð á suðausturhlíð verða byggðir upp með berandi timburgrind. Að innan verða tvöföldar gífsplötur klæddar á rafmagnsgrind. Að utan verður timburgrindin styrkt með vatnslímdum krossvið. Utan á krossviðinn koma lektur og bárujárnklæðning þar utan á.

Hluta af þaki er hefðbuedið bárujárnþak en glerhliðar og glerþak, verða berandi timburpóstar með tvöföldu gleri á milli, eða opnanlegum fögum í samræmi við teikningu. Ofaná berandi bita í þaki verða skúrfaði Shuco ál/gler listar, sem rúður falla inni og gúmikanntur með álloki felldur ofaná.

Gerð og stærð berandi hluta, vísast í verkfræðiteikningar.

- 5) Tekin út gluggi á viðbyggingu 2.h. norð-austur hlið.
- 4) Teikning af sólstofu uppferð
- 3) Þett við garðhúsal/ sólstofu

				Brynjar Daníelsson Byggingafr. Skjólslun 9 201 Kópavogi Sími. 861 5655 Fax. 587 2610 Netfang. onyx@simnet.is			
				DAGS. Júní 06 TEIKNAB AF. BRYNJAR			
nr.	Breyting	af	dags	VERKEFNI	SUÐURGATA 73 HF Viðbygging á suðurgæfl grunnmyndir	TEIKN nr.	A101
1	teikn uppferð	BD	08.01.07				
2	teikn uppferð	BD	25.02.07				
3	teikn uppferð	BD	06.07.08				
4		BD	18.10.10				
5		BD	11.11.10				
6				YFIRFARIN OG SAMÞYKKT.			09.04.67-5229
7				MÆLIKVARDI 1:100/500			
8				Öll mál á teikningunni eru í mm.			