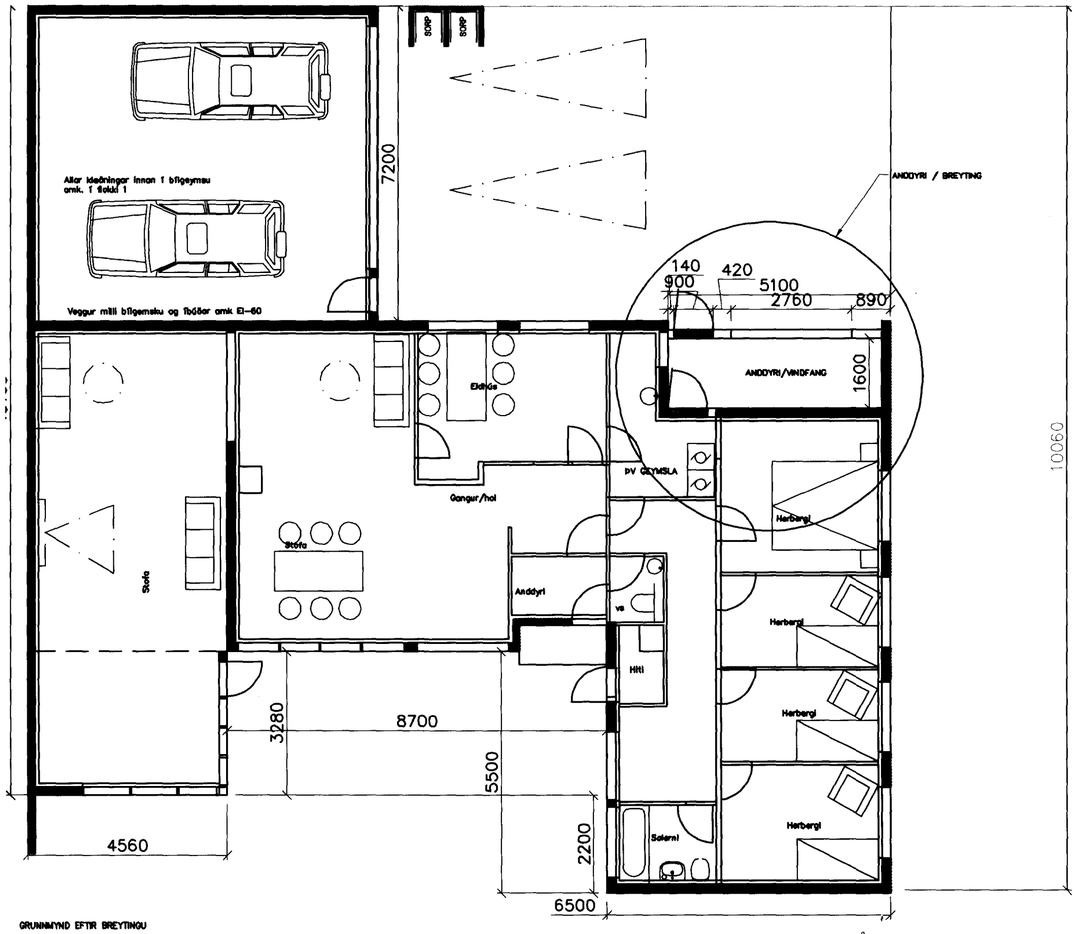

GRUNNMYND EFTIR BREYTINGU

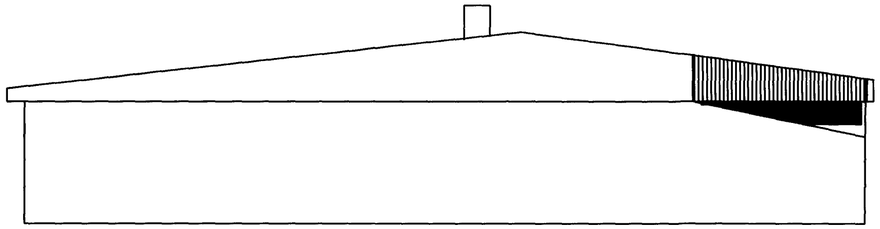

VESTUR

Samþykkt þann

09 MAR 2011

Byggingafulltrúinn í Hafnarfirði
F.h. Sigurður Steinar Jónsson

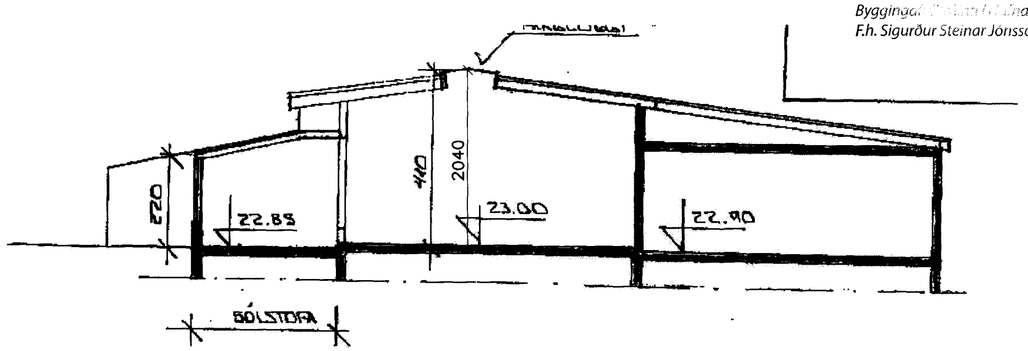

SNIÐ A - A 1:100

múrbolti 12mm taggrip 1 stk pr vindl

SKÝRINGAR

Húsið er öður teiknað af Húsnæðisstofnun ríkisins
Húsið er steinsteypt og klætt utan með álklæðningu
skv. teikningum Sigurðar Þorleifssonar dags.feb, 92
Hú skal bætt við og lokað skoti í austur og
norðri horni hússins.
Viðbygging Þessi skal gerð úr timbri og klæðast
utan með samskonar áli og aðrir hússins
Viðbygging/lokun Þessi á að hýsa forstofu/vindfang

SKÝRINGAR

óskað eftir að byggjavindfang/anddyri í
suðausturhorni hússins
viðbyggingin verði úr timbri
einnig verði húsið klætt utan með áli

Skráningartafla: Mávahraun 2 Hafnarfirði — **Skrásetjari:** Sigurður Þorleigsson
Landnúmer: 121821 — **Kennitala:** 241149-3009
Matshlutanúmer: 01 — Útgáfa: 4.01t — **Dags.:** 1.10.2010

Uppskipting og lýsing					Stærðir													
D0 Lokun	D1 Rými hæð-röð	D2 Notkun texti	D3 Höfuð-flokkun	D4 Eignar-hald	D5 Botnflötur m²	D5M Millifötur m²	D6 Stigar m²	D7 Op m²	D8 Brúttóflötur m²	D9 Brúttóflötur sh < 1,8	D10a Salarhæð min	D10b Salarhæð max	D11 Brúttó rúmmál m³	D12 Nettóflötur m²	D16 Birt flatarmál m²	Reiknitala skiptarúmmáls	D17 Skipta-rúmmál m³
		Matshluti			256,5	0,0	0,0	0,0	256,5	0,0			698,7	224,1	256,5		579,030
		Botn											51,3				
	00	**Kjallari**															
	01	**1. hæð**			256,5	0,0	0,0	0,0	256,5	0,0			647,4	224,1	256,5		
A	0101	**íbúð**	N	0101	198,9				198,9		2,80	4,50	596,7	173,4	198,9	2,62	454,308
A	0102	**bílg**	N	0101	57,6				57,6		2,20	2,70	50,7	50,7	57,6	2,46	124,722

Athugasemdir

Sameignir sumra

Eignarhald

Eignar-hald	Notkun texti	Birt flatarmál m²	Skiptarúmmál Séreign m³	Séreign og sameign m³
0101	**íbúð**	256,5	579,030	579,030
	Alls	256,5	579,030	579,030

Br.	Dags.	Eðli breytinga	Sign

MÁVAHRAUN 2 HAFNARFIRÐI

Útlit, og sneiðing

MKV. 1:100

DAGS. sept 2010

VERK NR. 1001

TEIKN. NR. 1-03

HANNAÐ SIG. ÞORLEIFSS. KT. 241148-3009

TEIKNAÐ

YFIRFARIÐ

TÆKNIÞJÓNUSTA SIGURÐAR ÞORLEIFSSONAR ehf
STRANDGÖTU 11 220 HAFNARFIRÐI
SÍMI 555-4255 FAX 565-2875
E-mail tsth@simnet.is